



Piano Seminterrato - Piano Mensa - Scala 1:50

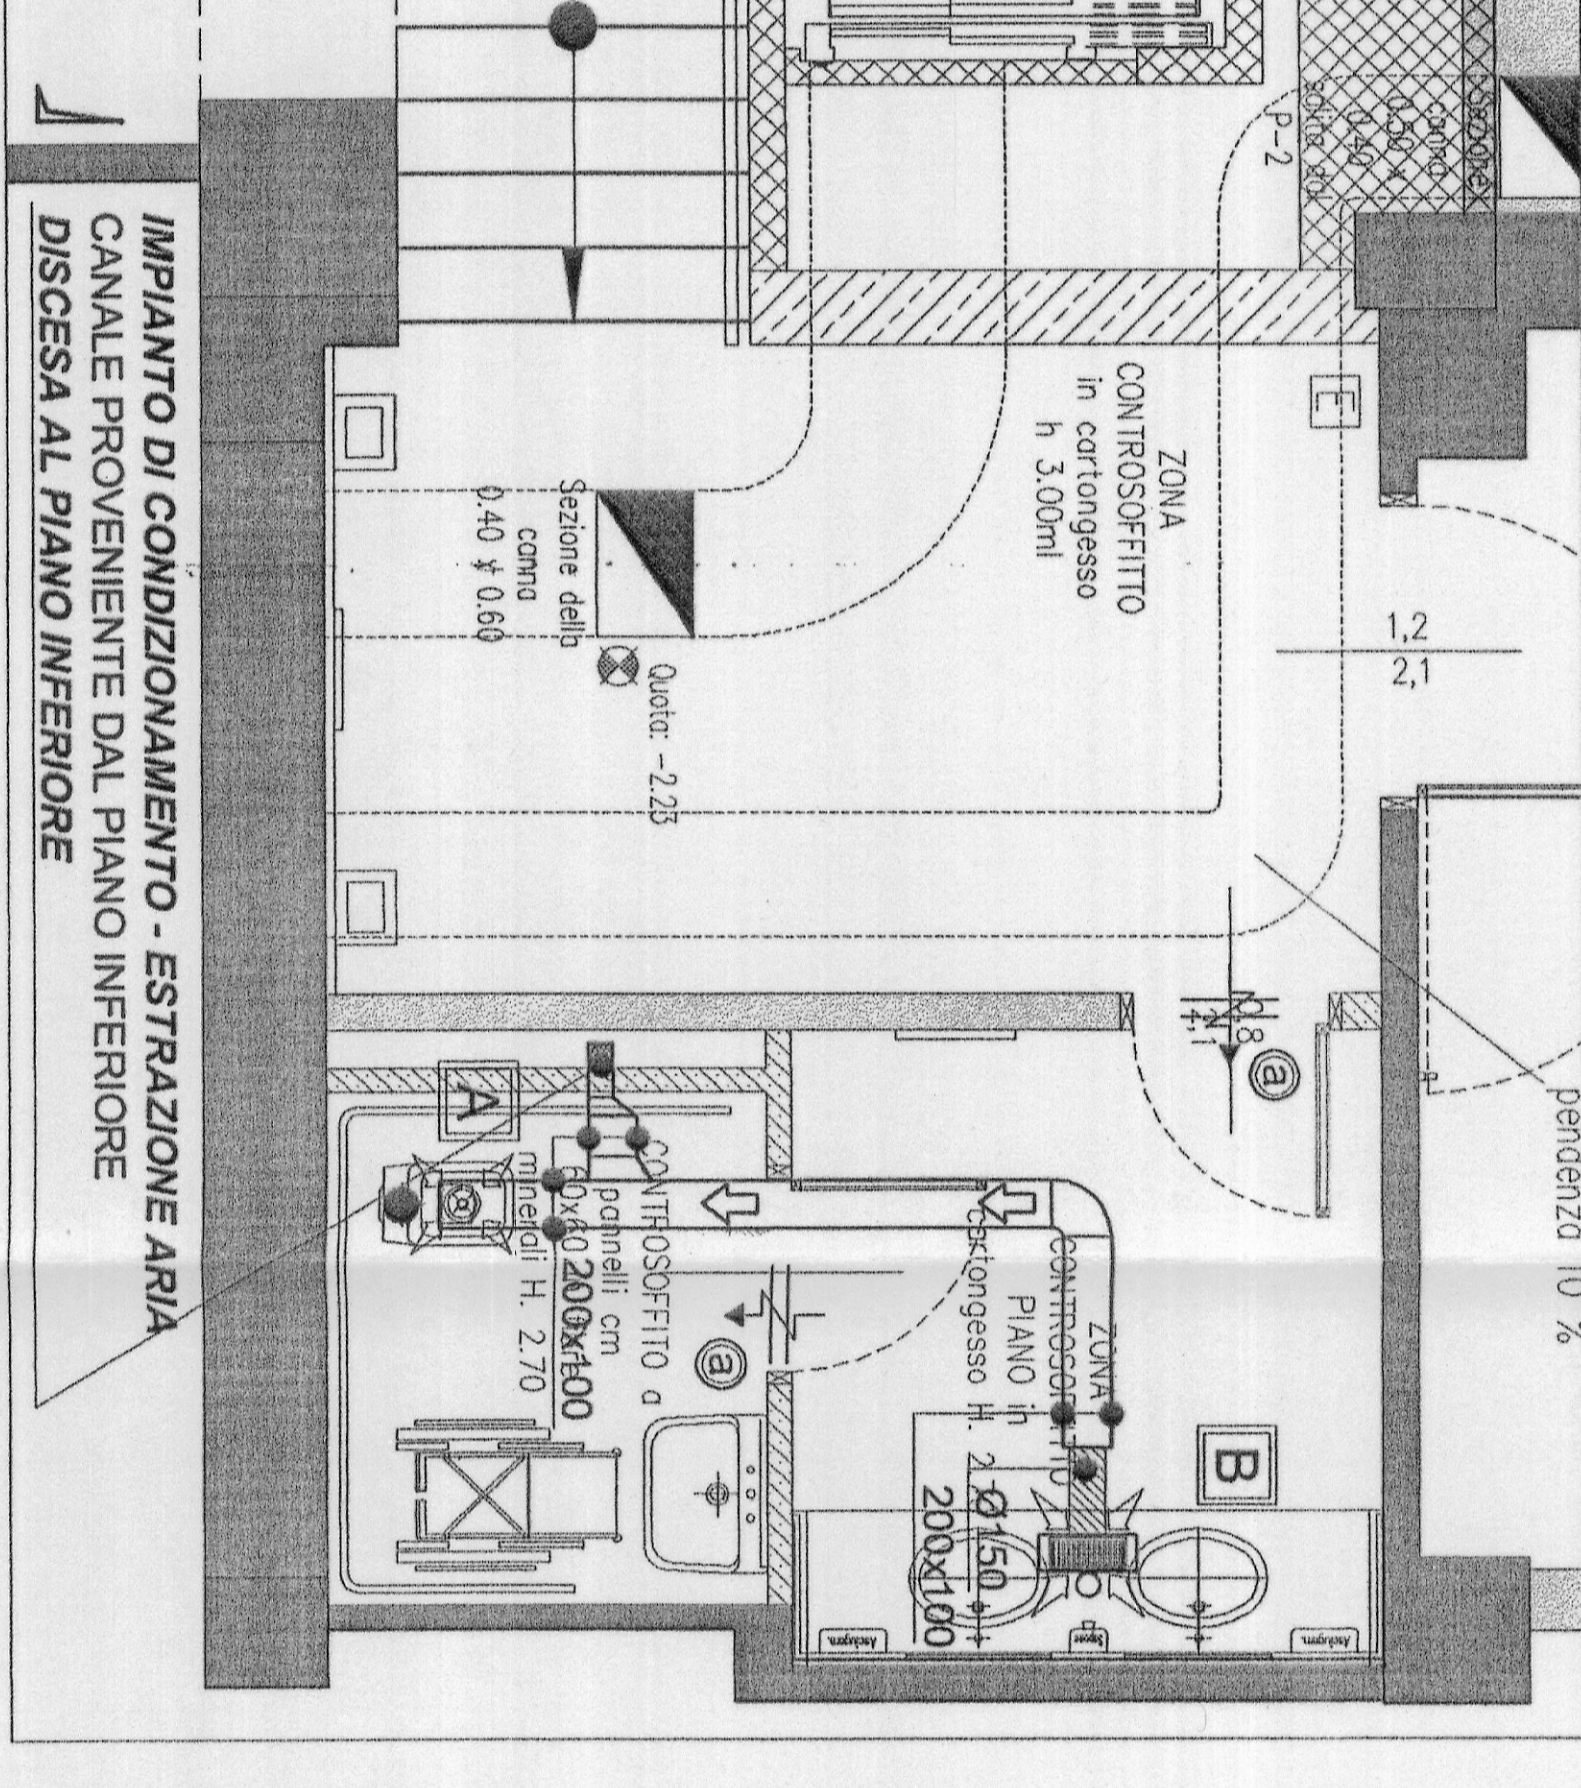

IMPIANTO DI CONDIZIONAMENTO - ESTRAZIONE ARIA DISCISA AL PIANO INFERIORE

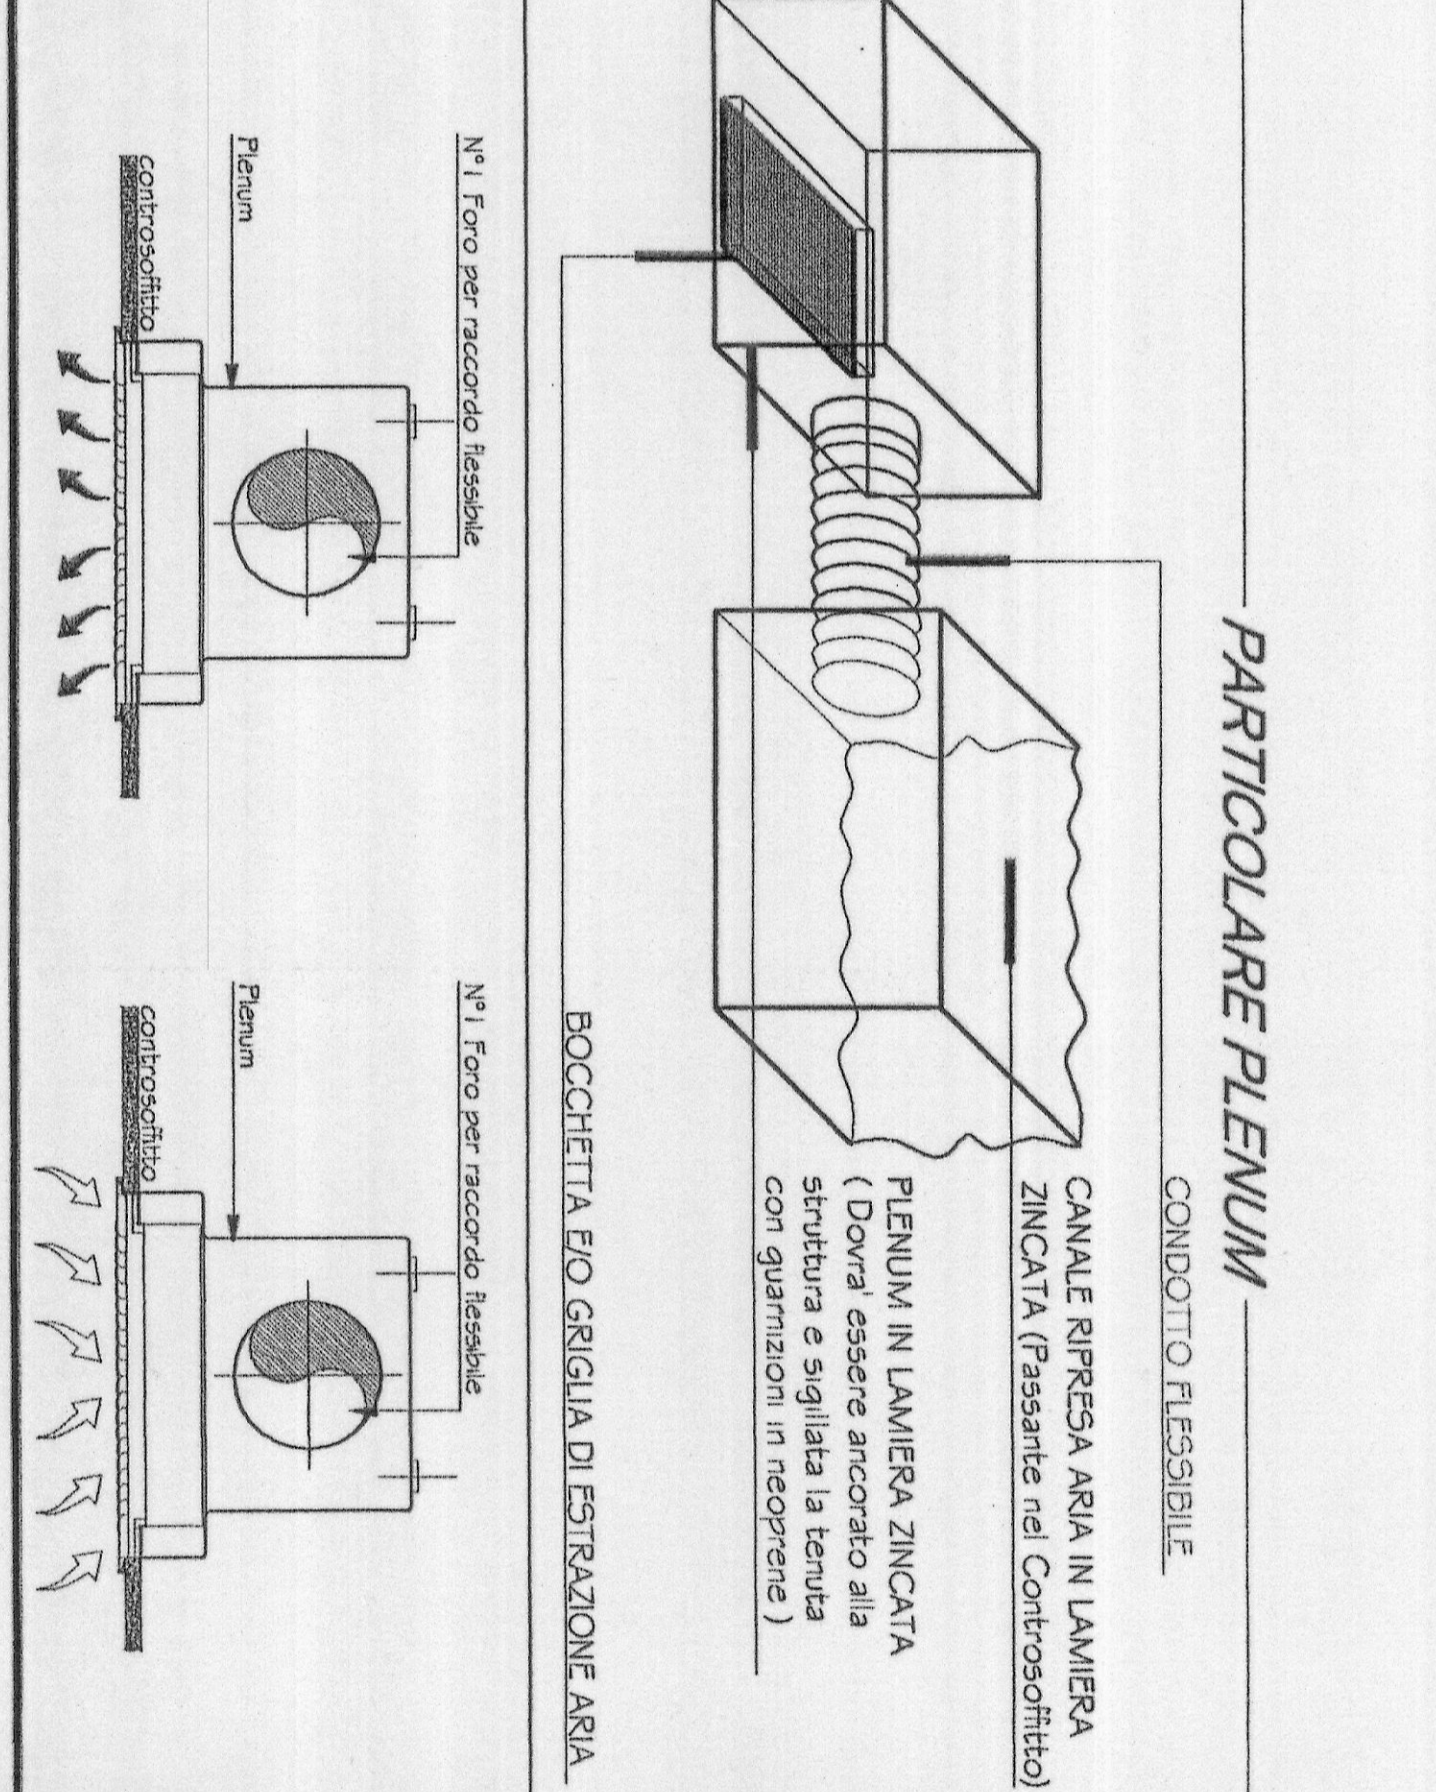

PARTICOLARE PLENUM


LEGENDA

VALVOLA DI ESTRAZIONE ARIA DI TIPO A: DISCISA AL PIANO INFERIORE. RIDUZIONE IN ARIA.

GRIGLIA DI RIPRESA ARIA, CON SEMPRE FILTRO A CARBONE.
















 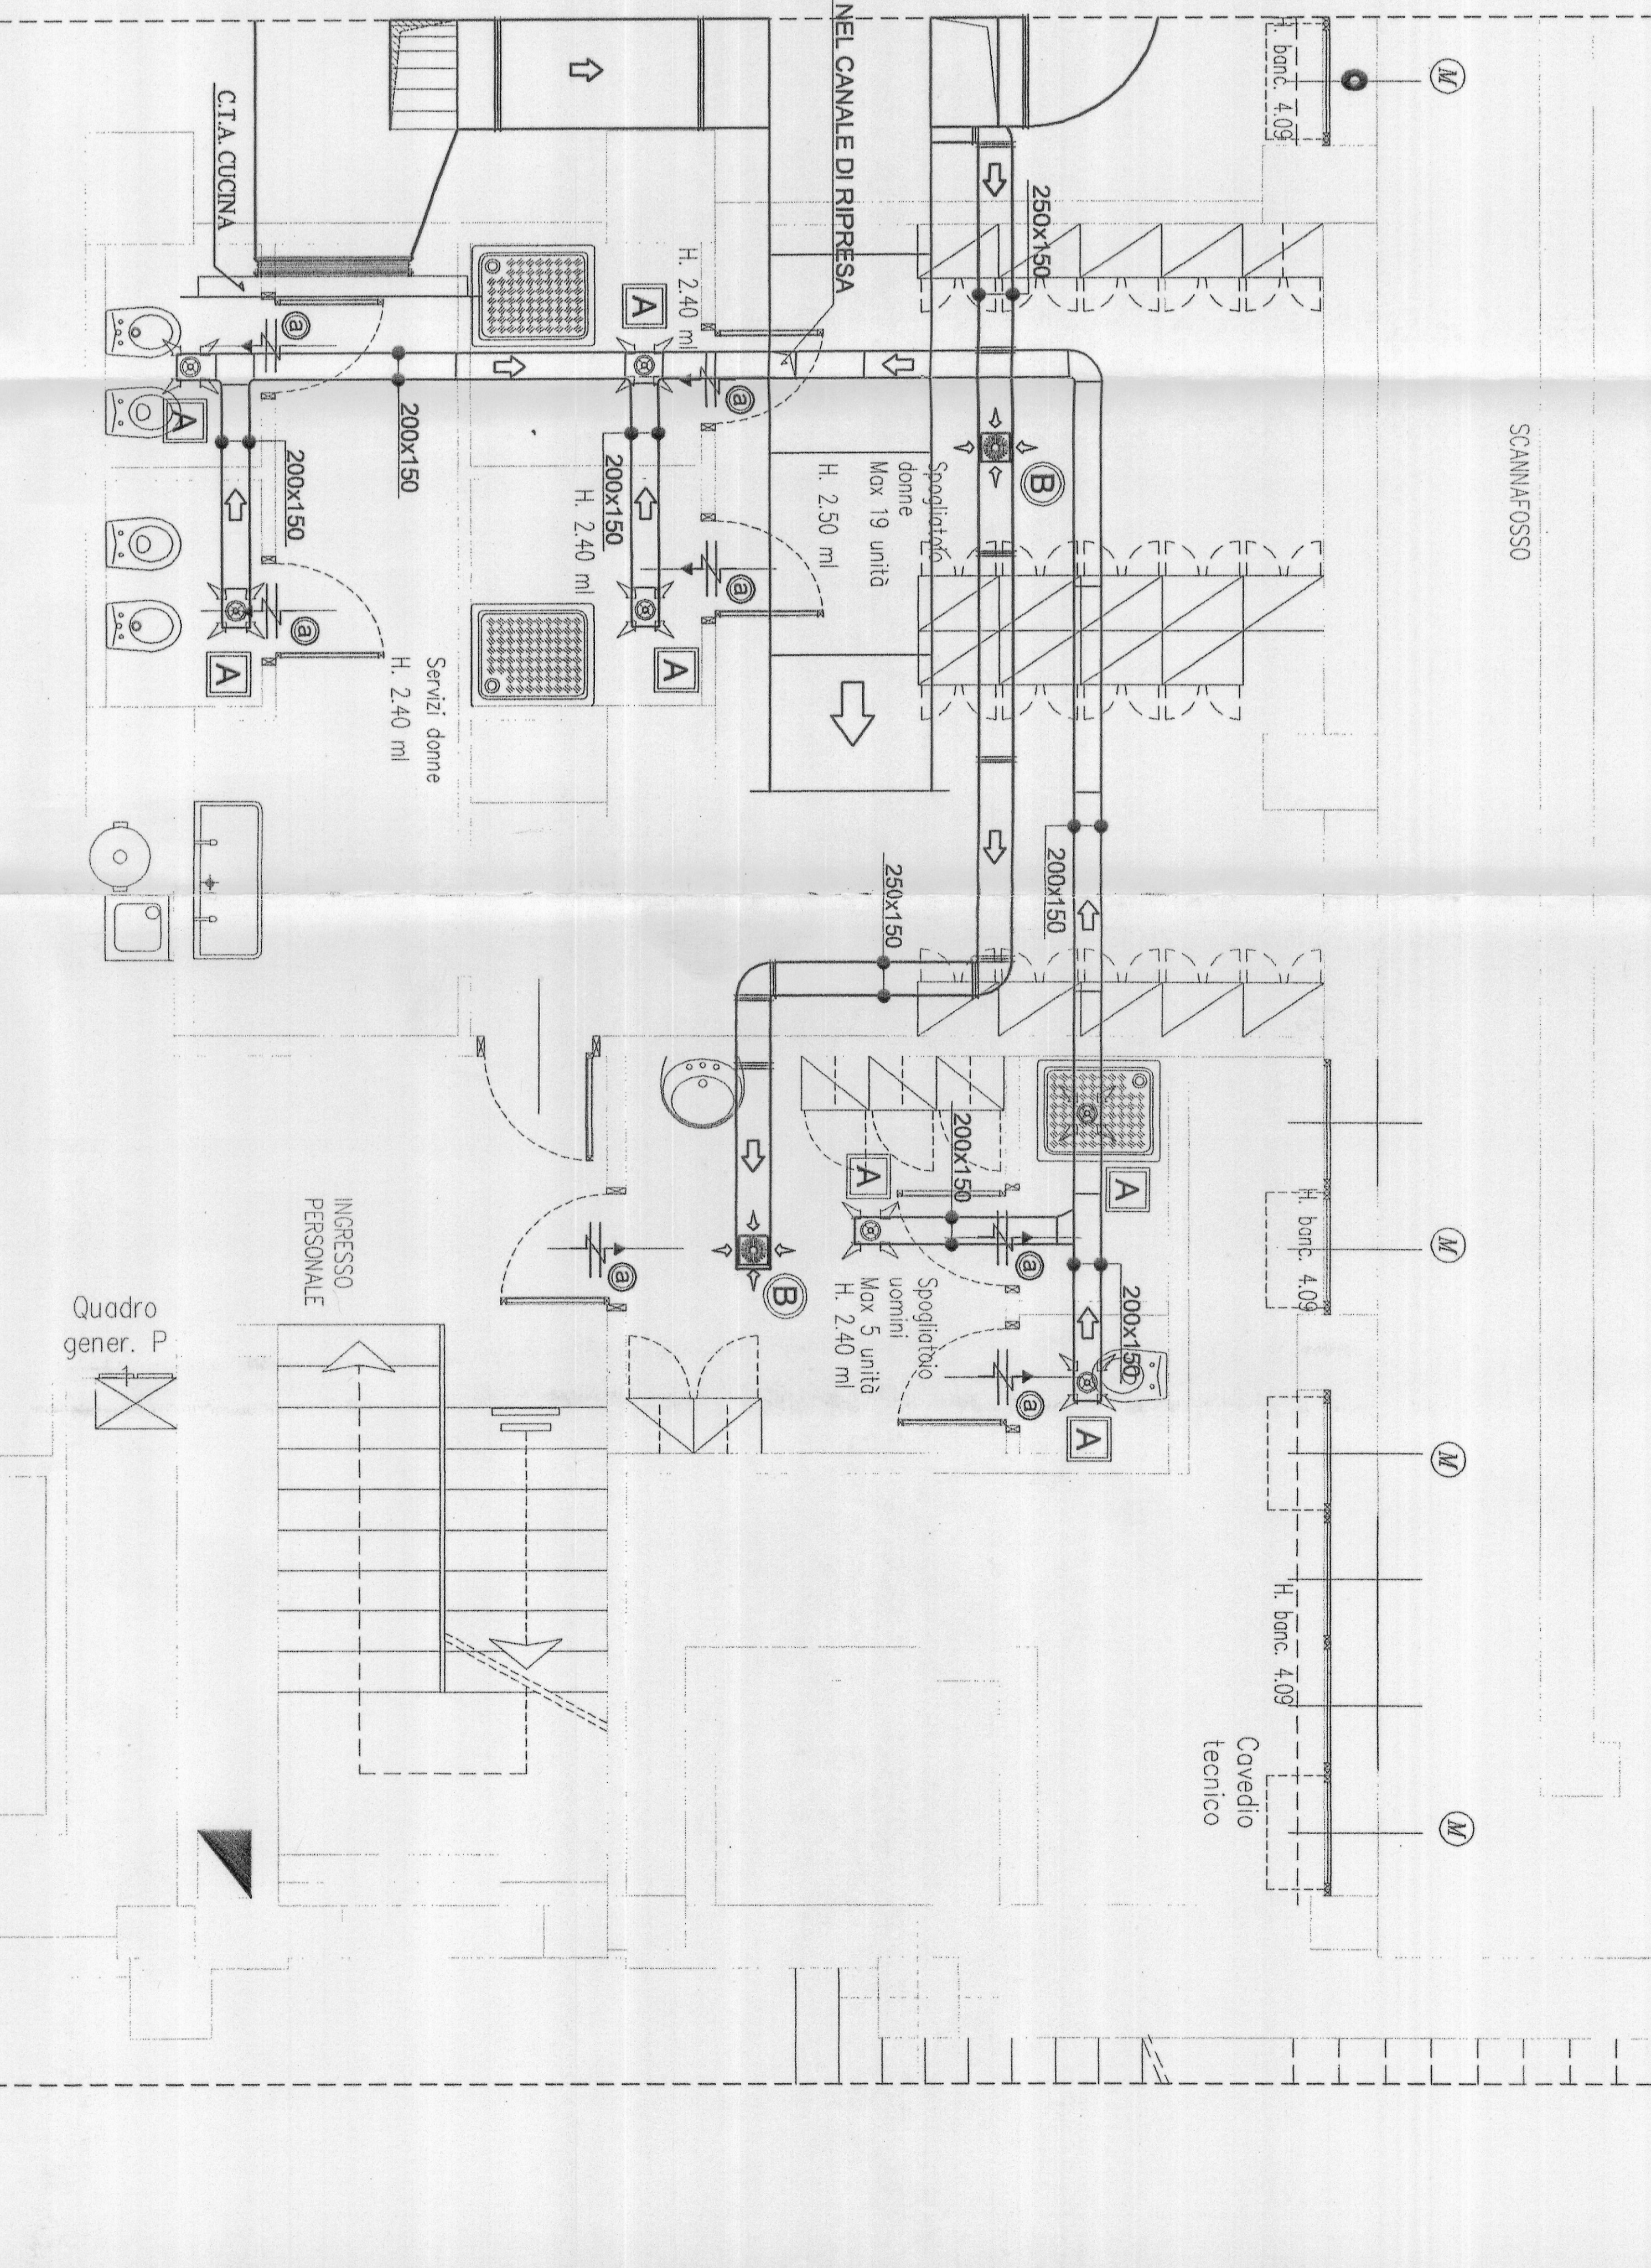

PROGETTISTA E IDOLLA
ROBERTO DAL DEGAN
 ARCHITETTO
 VIA MARENCO, 35 - 20123 TORINO - TEL. 011-538.300

CONCOMITANTE
 Organizing Committee for the XX Olympic Games
 TORINO 2006
 VIA MARENCO, 35 - 20123 TORINO - TEL. 011-538.300

TITOLO DI LAVORO:
 Manutenzione straordinaria del fabbricato sito in Torino, C.so Novara n.96

TAVOLA:
 IMPIANTO DI CONDIZIONAMENTO - ZONA DISTRIBUZIONE
 Realizzazione ristorante aziendale

SCALA: 1:50
DATA: 26.11.2003

PROGETTISTA E IDOLLA IMPIANTI ELETTRICI
simtec
 Via Marenco, 35 - 20123 TORINO - TEL. 011-538.300
 Fax: 011/56.90.730 - P.IVA 07605930012

PROGETTISTA E IDOLLA IMPIANTI TERMOMECCANICI
ST-TRIP
 Via Marenco, 35 - 20123 TORINO - TEL. 011-538.300
 Fax: 011/56.90.730 - P.IVA 07605930012

PROGETTISTA E IDOLLA IMPIANTI MECCANICI
ST-TRIP
 Via Marenco, 35 - 20123 TORINO - TEL. 011-538.300
 Fax: 011/56.90.730 - P.IVA 07605930012

PROGETTISTA E IDOLLA IMPIANTI SANITARI
ST-TRIP
 Via Marenco, 35 - 20123 TORINO - TEL. 011-538.300
 Fax: 011/56.90.730 - P.IVA 07605930012

PROGETTISTA E IDOLLA IMPIANTI AEROMECANICI
ST-TRIP
 Via Marenco, 35 - 20123 TORINO - TEL. 011-538.300
 Fax: 011/56.90.730 - P.IVA 07605930012

