


Misure di illuminamento normale eseguite in data 05.05.2011  
ore 21,00 + 23,00 con strumento HYOKI Asia Italia  
Misure di illuminamento sicurezza - emergenza eseguite in data  
26.05.2011 ore 21,30 + 23,00 con strumento HYOKI Asia Italia

PLANIMETRIA GENERALE

- PUNTO DI MISURAZIONE VALORE DI ILLUMINAMENTO
- VALORE ILLUMINAMENTO A REGIME NORMALE
- VALORE ILLUMINAMENTO DI SICUREZZA
- APPARECCHI SOTTOBACINI AD UPS + AUTOLIMENTATI

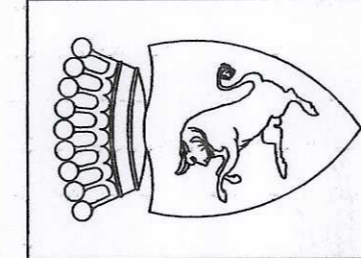

IRIDE Aggiornamento  
documentazione  
N. 3255

**CITTA' DI TORINO**  
DIVISIONE GRANDI OPERE ED EDILIZIA PER SERVIZI  
SETTORE EDILIZIA SPORTIVA ED OLIMPICA

PERIZIA TECNICO NORMATIVA  
IMPIANTI ELETTRICI E SPECIALI  
RIQUALIFICAZIONE DELL'AREA SPORTIVA  
MARCHI - COMBI - PALAZZO DEL NUOTO



Il Tecnico:  
P. I. Minore  
C. so C. G. Allamano, 44  
10136 - Torino  
Tel. 011-5354578  
e mail: [progett@studiocon.it](mailto:progett@studiocon.it)  
collaboratori:  
P. I. Siniscalchi Rubello  
P. I. Minore Rubello

**PERIZIA E VERIFICHE TECNICHE**  
OGGETTO: PLANIMETRIA LIVELLO +1 (+3.60) - SOTTOTRIBUNE  
VERIFICHE E MISURE STRUMENTALI DI ILLUMINAMENTO

NUMERO PROGETTO	REVISIONE	NUMERO EDIZIONE LIBRO
1		
2		
3		
4		
5		

SCALA 1:200

ELABORATO  
**E-V.I.-03**