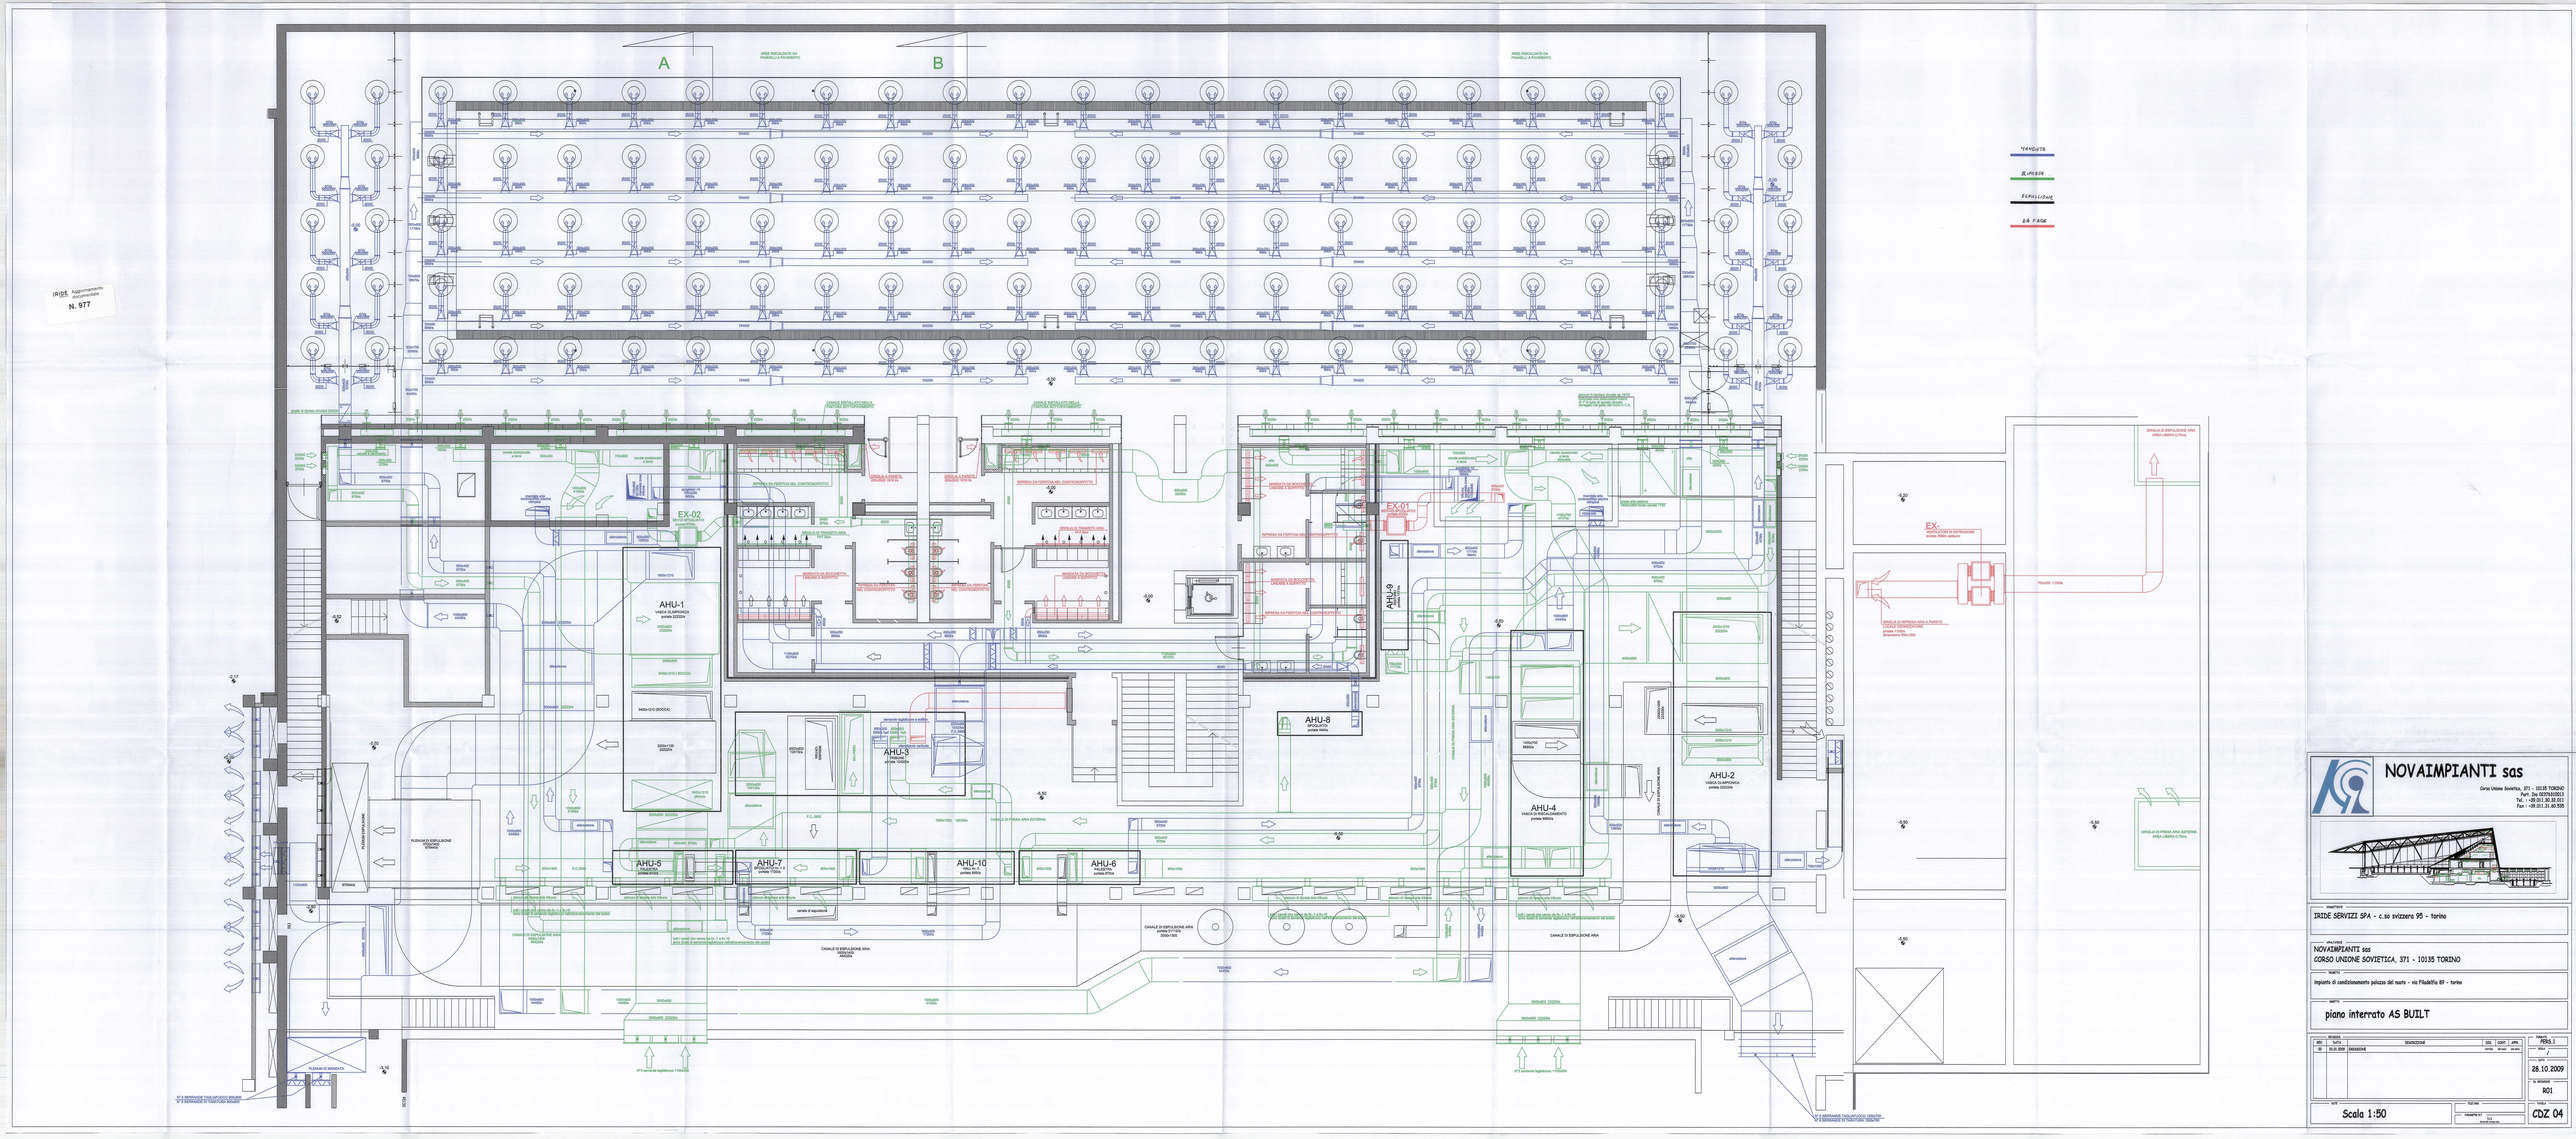

NOVAIMPIANTI sas

Corso Unione Sovietica, 371 - 10135 TORINO
Part. Iva 02576310013
Tel. : +39 011.30.32.011
Fax : +39 011.31.60.555

COMMITTENTE
IRIDE SERVIZI SPA - c.so svizzera 95 - torino

APPALTATORE
NOVAIMPIANTI sas
CORSO UNIONE SOVIETICA, 371 - 10135 TORINO

INSERITO
impianto di condizionamento palazzo del nuoto - via Filadelfia 89 - torino

DISEGNO
piano interrato AS BUILT

REV.	DATA	DESCRIZIONE	DIS.	CONT.	APPR.
00	02.10.2009	EMISSIONE	ATTIVO	DIR. ATTIVO	DIR. ATTIVO

TAVOLA PERS.1
DATA 28.10.2009
IN. RICEVUTO R01
TOTALE CDZ 04

SCALA 1:50
FILE DATA
PROGRAMMA TEST 2+5
DATA DI CONSEGNA