ESPULSIONE ARIA AMBIENTE – CUCINA,LAVAGGIO,PREPARAZIONE – SALITA AL PIANO COPERTURA
& ESTRATTORE CASSONATO – DIM.CANALE 1200x700
PRESA ARIA ESTERNA – CTA CUCINA SALITA FINO A QUOTA +3.00mt DAL PIANO STRADALE
INSTALLAZIONE DI GRIGLIA ESTERNA IN ALLUMINIO ANODIZZATO – DIM. 800x700

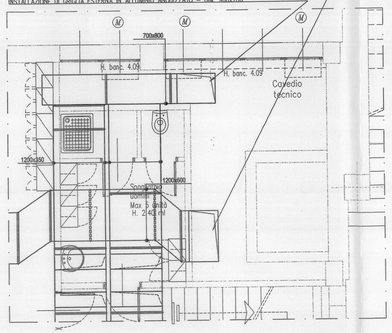

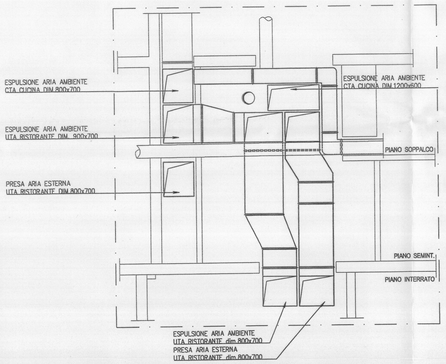

PRESA ARIA ESTERNA – UTA RISTORANTE SALITA FINO A QUOTA +3.00mt DAL PIANO STRADALE
INSTALLAZIONE DI GRIGLIE ESTERNA IN ALLUMINIO ANODIZZATO – DIM.800x700
ESPULSIONE ARIA AMBIENTE – UTA RISTORANTE SALITA FINO A QUOTA +6.00mt DAL PIANO STRADALE
INSTALLAZIONE DI GRIGLIA ESTERNA IN ALLUMINIO ANODIZZATO – DIM.1000x700

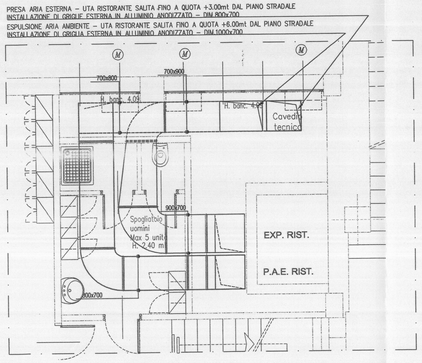

LEGENDA

VALVOLA DI ESTRAZIONE ARIAIN ABS, DI TIPO CIRCOLARE, CORREDATA DI DISPOSITIVO DI REGOLAZIONE	TIPO: A	DIM. VALVOLA (mm): Ø150
CONDOTTO FLESSIBILE REALIZZATO MEDIANTE SPIRALE IN ACCIAIO ARMONICO COIBENTATO MEDIANTE TESSUTO IN FIBRE DI VETRO IMPREGNATE DI PVC _ESTRAZIONE ARIA NON COIBENTATO _MANDATA ARIA COIBENTATO		
CANALE IN LAMIERA ZINCATA COIBENTATO CON ISOLANTE A CELLULE CHIUSE, RIVESTIMENTO ESTERNO CON LAMIERINO IN ALLUMINIO (SOLO PER I TRATTI ESTERNI E/O A VISTA)(spess. da 8/10 a 12/10 mm a seconda delle dimensioni)		
CANALE IN LAMIERA ZINCATA PER IMPIANTO DI RIPRESA ARIA (Spess. da 8/10 a 12/10 mm a seconda delle dimensioni)		

DIFFUSORI RETTANGOLARI PER MANDATA ARIA , IN ALLUMINIO ANODIZZATO, COMPLETI DI SERRANDA DI TARATURA

TIPO	DIM.GRIGLIA (mm)	PORTATA (MC/H)
A	700x300	430 ÷ 1500

S.T.F. : SERRANDA TAGLIAFUOCO REI 120' COMPLETA DI INTERRUTORE DI FINE CORSA E SERVOCOMANDO PER CHIUSURA/APERTURA

N.B. PREVEDERE COME INDICATO L'INSTALLAZIONE DI SERRANDA TAGLIAFUOCO, CERTIFICATE SECONDO NORMATIVA VIGENTE, REALIZZATA IN ACCIAIO ZINCATO,NELL'ATTRAVERSAMENTO DELLA SOLETTA

GRIGLIE DI MANDATA E RIPRESA ARIA CON SEMPLICE FILE DI ALETTE FISSE, CORREDATA DI CONTROTELAIO, IN ALLUMINIO ANODIZZATO

TIPO	DIM. GRIGLIA (mm)
A	800x200

GRIGLIA DI TRANSITO ARIA REALIZZATA IN PROFILATO ESTRUSO DI ALLUMINIO OSSIDATO ANODICAMENTE, PER MONTAGGIO SU PORTA S/O PARETE DIVISORIA, CON ALETTE FISSE, COMPLETA DI CORNICE E CONTROTELAIO

TIPO	DIM.GRIGLIA (mm)	PORTATA (MC/H)
a	200X100	20 ÷ 120
b	300X200	90 ÷ 500
c	400X200	120 ÷ 700

S.R. : SERRANDA DI REGOLAZIONE PROVVISTA DI SERVOCOMANDO ELETTRICO

CAPPA H.V.A. INOX 304 CP 1200 x 1200 x 350

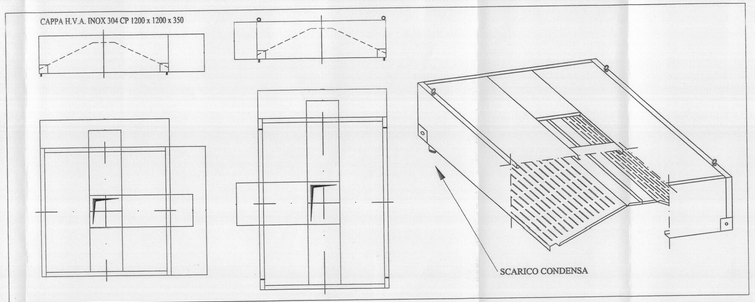

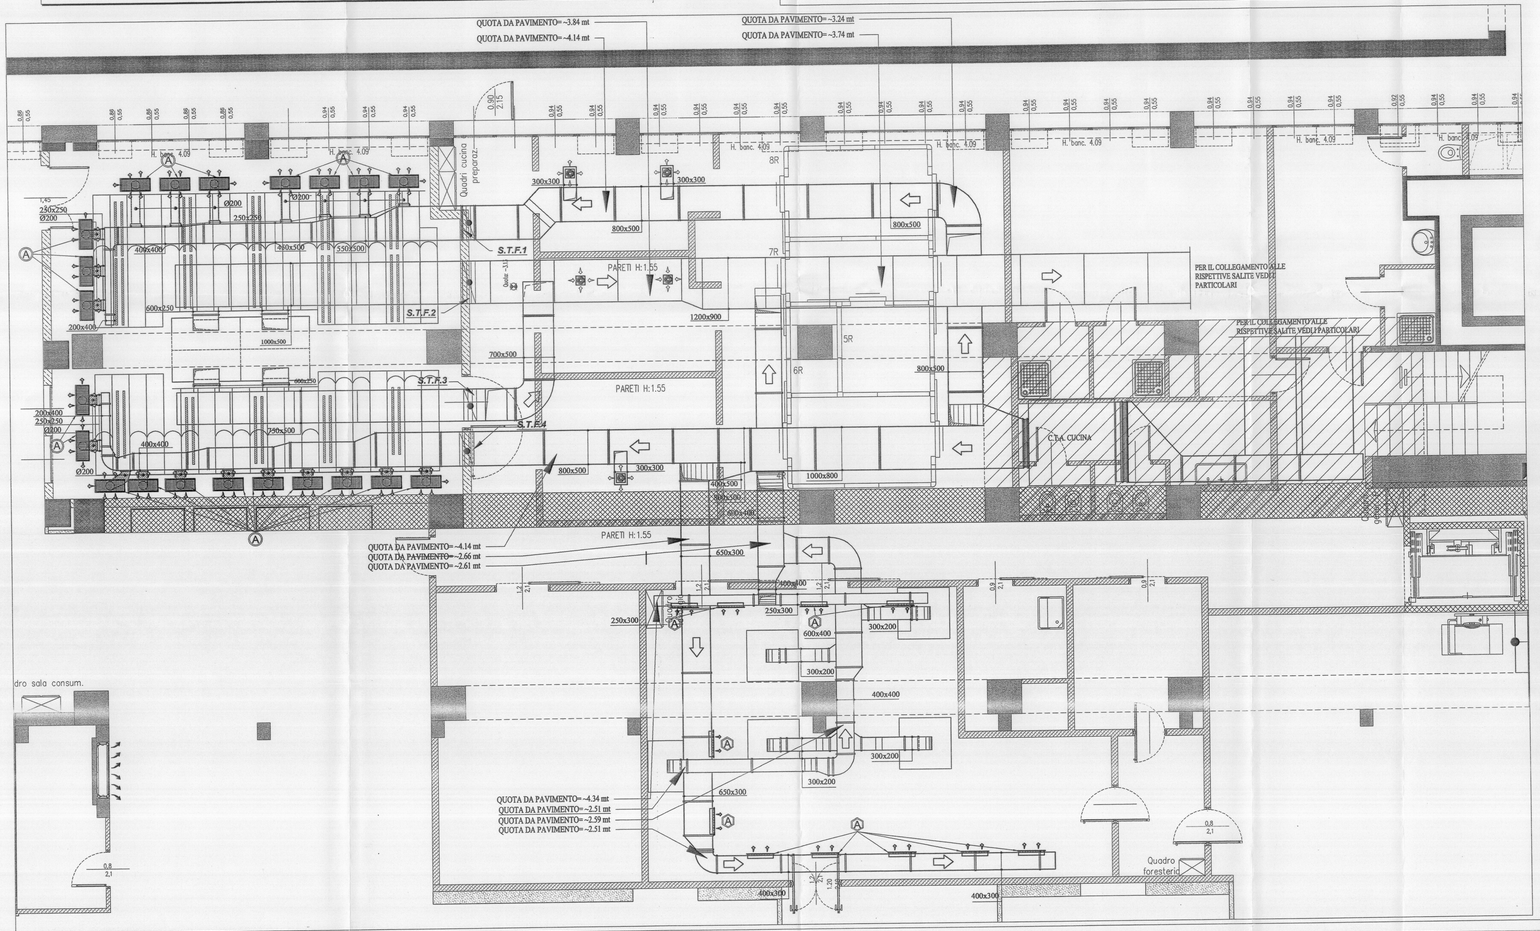

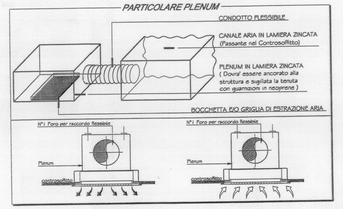

PROGETTISTA E DD.LL.
ROBERTO DAL DEGAN
ARCHITETTO
VIA MAGENTA, 36 -10128 Torino - Tel. 011-538.500

COMMITTENTE:
torino 2006
Organizing Committee for the XX Olympic Games
Torino 2006
via Nizza 262/58 - 10126 Torino

TIPO di LAVORO:
Manutenzione straordinaria del fabbricato sito in Torino, C.so Novara n.96

TAVOLA:
ASPIRAZIONE CAPPE- ZONA PREPARAZIONE/CUCINA
Realizzazione ristorante aziendale

TAV.
AS-BUILT 07

SCALA: 1:50

DATA: 26.11.2003

AGGIORNAMENTI:

PROGETTISTA E DD.LL. IMPIANTI TERMO-MECCANICI
simtec engineering
Progettazione, Consulenza, Direzione Lavori Impianti Meccanici civili ed industriali
C.so ROSSELLI n°66 – 10129 TORINO
Tel. 011 / 58.05.977 – 58.05.978
Fax 011/56.90.730 – P.IVA 07608850018

PROGETTISTA E DD.LL. IMPIANTI ELETTRICI
STUDIO TECNICO ASSOCIATO DI C. CAPIZZI
VIA MAPPANO, 31 – 10070 MAPPANO (TO)
TEL. 0129051 – P. IVA 06855000010
C. C. I. A. A. N. 790613
email: capizzi@everyday.com

PROGETTISTA E DD.LL. PER LA RISTORAZIONE
ST-DP Arredi
DANTE BALETTI ARCHITETTO
10095 Grugliasco (To) Via IV Novembre, 2 TEL. 011-415.10.54 FAX 99.72.88
EMAIL: D.BALETTI@STUDIMACOR.COM C. F. BLT DNT 55C23 H896F - P. IVA 00864410209

COLLAUDO