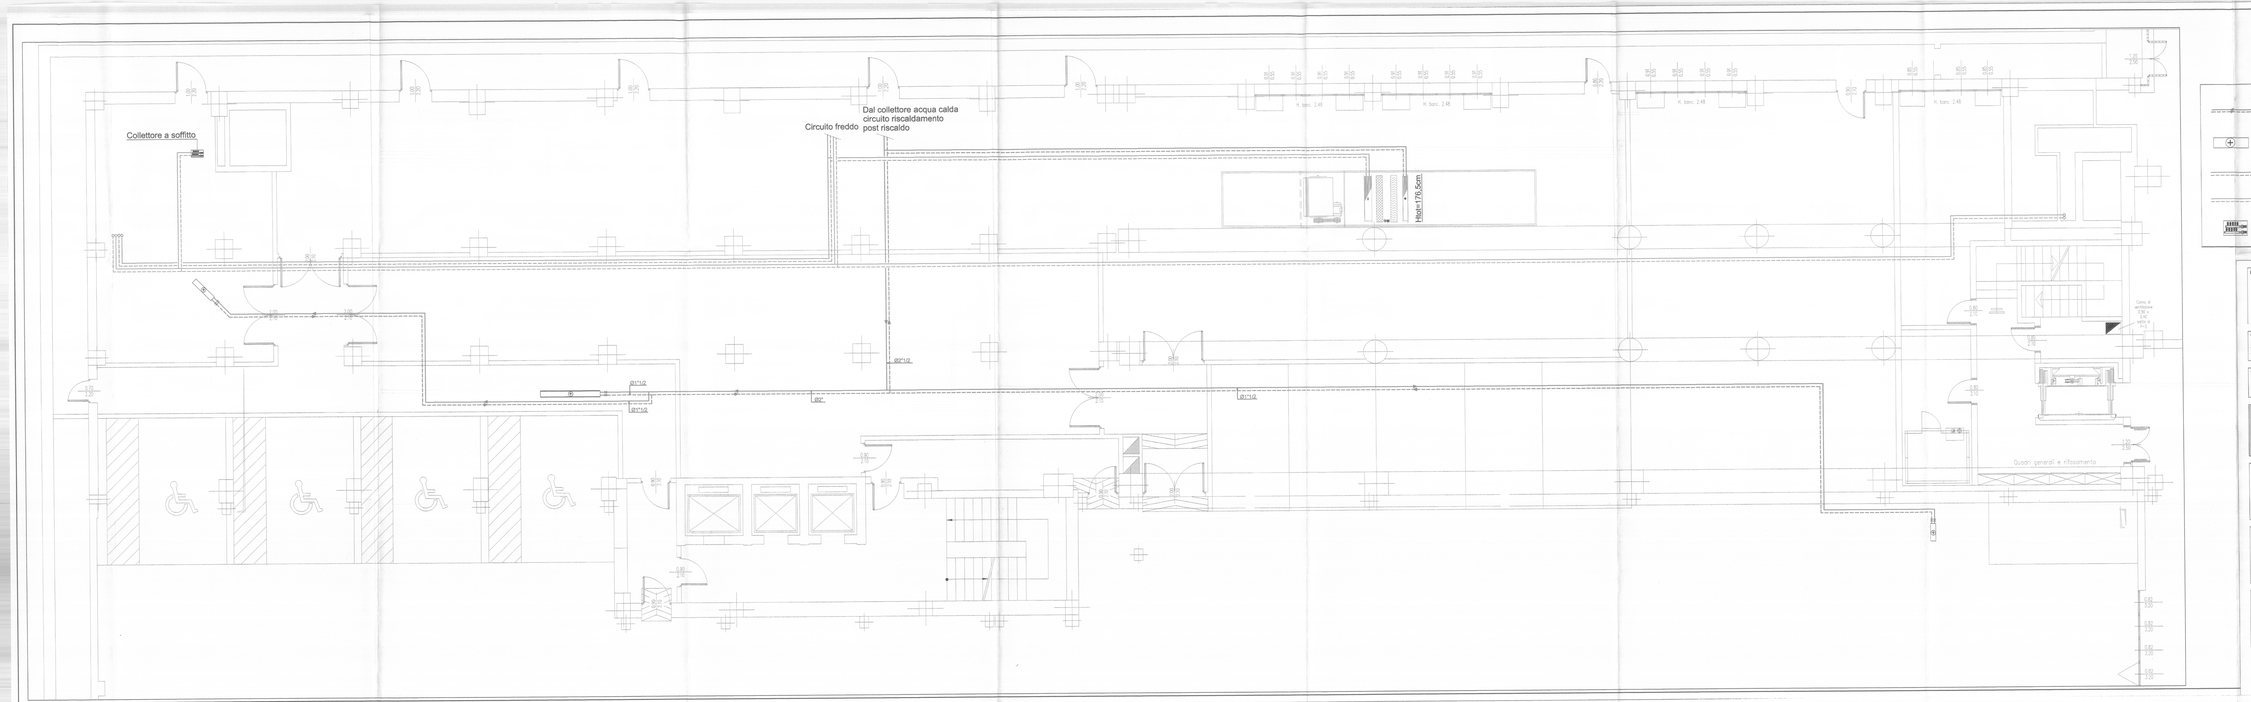

LEGENDA

- TUBAZIONE IN FERRO NERO TIPO MANNESMANN COIBENTATO SECONDO LA NORMATIVA VIGENTE CON ISOLANTE A CELLULE CHIUSE
- BATTERIA DI POST-RISCALDO (PER I DATI TECNICI FARE RIFERIMENTO ALLA TAVOLA CON LA SCHEDA TECNICA DELL'UTA RISTORANTE)
- TUBAZIONE FREDDO IN RAME RICOTTO PREISOLATE, CON ISOLANTE A CELLULE CHIUSE SPESS.>6mm CORRENTI A SOFFITTO
- TUBAZIONE CALDO IN RAME RICOTTO PREISOLATE, CON ISOLANTE A CELLULE CHIUSE SPESS.>6mm CORRENTI A SOFFITTO
- COLLETTORE DI DISTRIBUZIONE A SOFFITTO

PROGETTISTA E DD.LL.

ROBERTO DAL DEGAN
ARCHITETTO
VIA MAGENTA, 36 -10128 Torino - Tel: 011.538.500

COMMITTENTE:

torino 2006
Organizing Committee for the XX Olympic Games
Torino 2006
Via Nizza 262/58 - 10126 Torino

TIPO di LAVORO:

Manutenzione straordinaria del fabbricato sito in Torino, C.so Novara n.96

TAVOLA: IMPIANTO DI RISCALDAMENTO
Realizzazione ristorante aziendale - Piano Interrato

TAV.: AS-BUILT 12
TERMICO-INTERRATO

SCALA: 1:50

DATA: 26.11.2003

AGGIORNAMENTI:

PROGETTISTA E DD.LL. IMPIANTI TERMOMECCANICI

slmtec
Progettazione, Consulenza, Ricerca Lavori
Impianti tecnologici civili ed industriali
C.so MOSSO 49B - 10125 TORINO
Tel. 011 / 58.05.977 - 58.05.981
Fax 011/56.80.730 - P.IVA 07808570015

PROGETTISTA E DD.LL. IMPIANTI ELETTRICI

STUDIO ARCHIMEDE
Dott. Ing. Giuseppe
VIA ALBA PROVINCIALE II S. CARLO
81 - 83070 MARTANO (TO)
TEL. 0892801 - P. IVA 00880200010
email: studioarchimede@yahoo.com

PROGETTISTA E DD.LL. PER LA RISTORAZIONE

ST. ZERO
DANTE BALETTI SAVINETTI
STZERO San Siorio 8 Pass.BCO Ch.C.
Tel. 011.9.630.630 - Fax 011.9.630.713.B
Email: stzero@torinoclick.net P.M.
CNT BCZD 64M07 - P. IVA 08541.000

IMPRESA ESECUTRICE

LCIS
Lavorazione Impianti
Condizionamento
Coibentazioni Cantieri
Corso SOMMELLER,17 10128
TORINO TEL.011/56.83.656-FAX
011/56.83.542