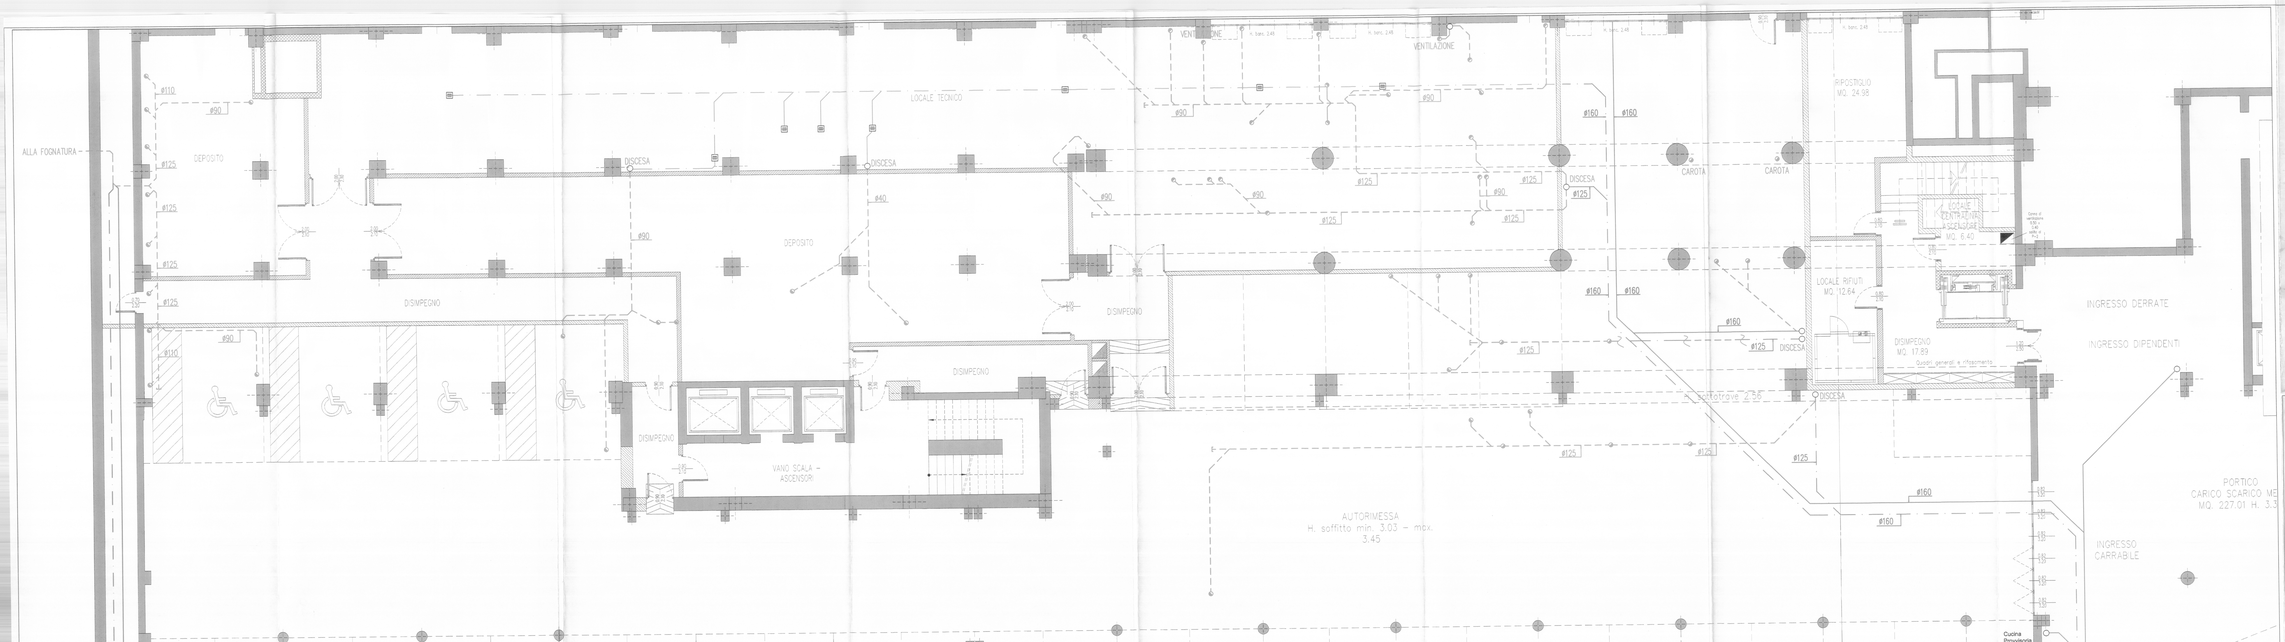

LEGENDA

- SCARICO APPARECCHI MENSA A SOFFITTO / BAGNI PUBBLICI
- DISCESA DA SOFFITTO A PAVIMETO RETE SCARICO
- TUBAZIONE INTERRATA RETE SCARICO ACQUE REFLUE
- TUBAZIONE STAFFATA A SOFFITTO RETE SCARICO ACQUE REFLUE
- GRIGLIA DI RACCOLTA ACQUE A PAVIMENTO

PROGETTISTA E DD.LL.

ROBERTO DAL DEGAN
ARCHITETTO
VIA MAGENTA, 36 - 10128 Torino - Tel. 011/538.000

COMMITTENTE:

Organizing Commetee for the XX Olympic Games
Torino 2006
via Nizza 262/55 - 10126 Torino

TIPO di LAVORO:

Manutenzione straordinaria del fabbricato sito in Torino, C.so Novara n.96

TAVOLA: IMPIANTO DI SCARICO ACQUE NERE
PIANO INTERRATO
Realizzazione ristorante aziendale - Piano Interrato

TAV.: AS-BUILT 13
IMP. SCARICO

SCALA: 1:50

DATA: 26.11.2003

AGGIORNAMENTI:

PROGETTISTA E DD.LL. IMPIANTI TERMO-MECCANICI

simtec
impianti
Via Massaua 19 - 10128 Torino
Tel. 011 / 58.05.877 - 58.05.814
Fax 011/56.92.728 - P.IVA 07606570011

Progettazione, Costruzione, Manutenzione Impianti tecnologici per la Sanità
SS 2 - Iscr. Professionali

PROGETTISTA E DD.LL. IMPIANTI ELETTRICI

Studio Ing. Ex Art. 2222 CODICE CIVILE
