CITTA' DI TORINO

UFFICIO TECNICO LL.PP.
SETTORE 1° FABBRICATI MUNICIPALI

Circoscrizione 6
Immobile "EX CEAT"
Via Leoncavallo 25

Ing. Arnaldo DE BERNARDI
Via Goresio 41 – Torino
Tel. 6631041 – 6637062

RILIEVI – SONDAGGI
E CONTROLLO STRUTTURALE

STATO DI FATTO

OGGETTO

PIANTA SOLAIO PIANO PRIMO

NOME-FILE | Scala Plot
RIFERIMENTO
SCALA 1:100

REV	MODIFICHE	DATA	DISEGNATORE
0	EMISSIONE	FEB. 98	A. ARGENTIERI
1			
2			
3			
4			
5			

ELABORATO 1

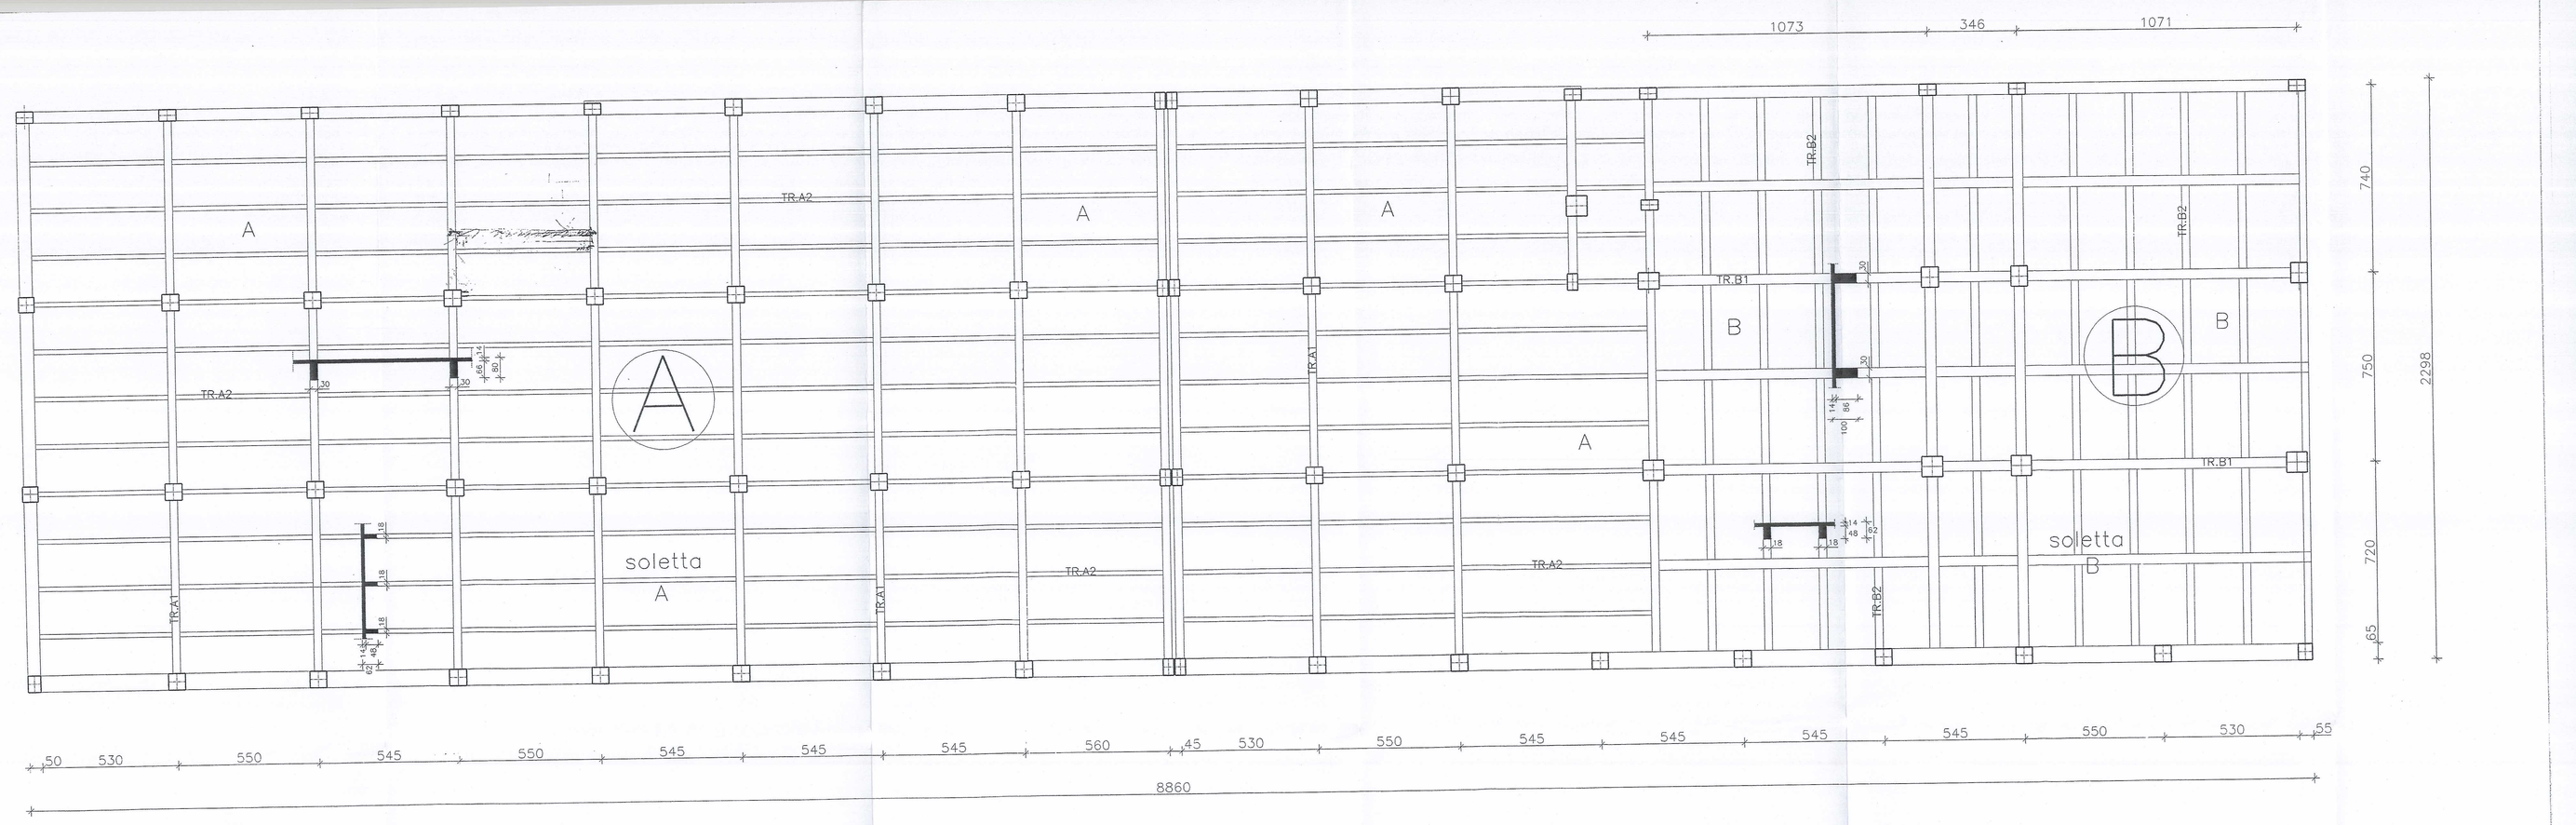

via LEONCAVALLO