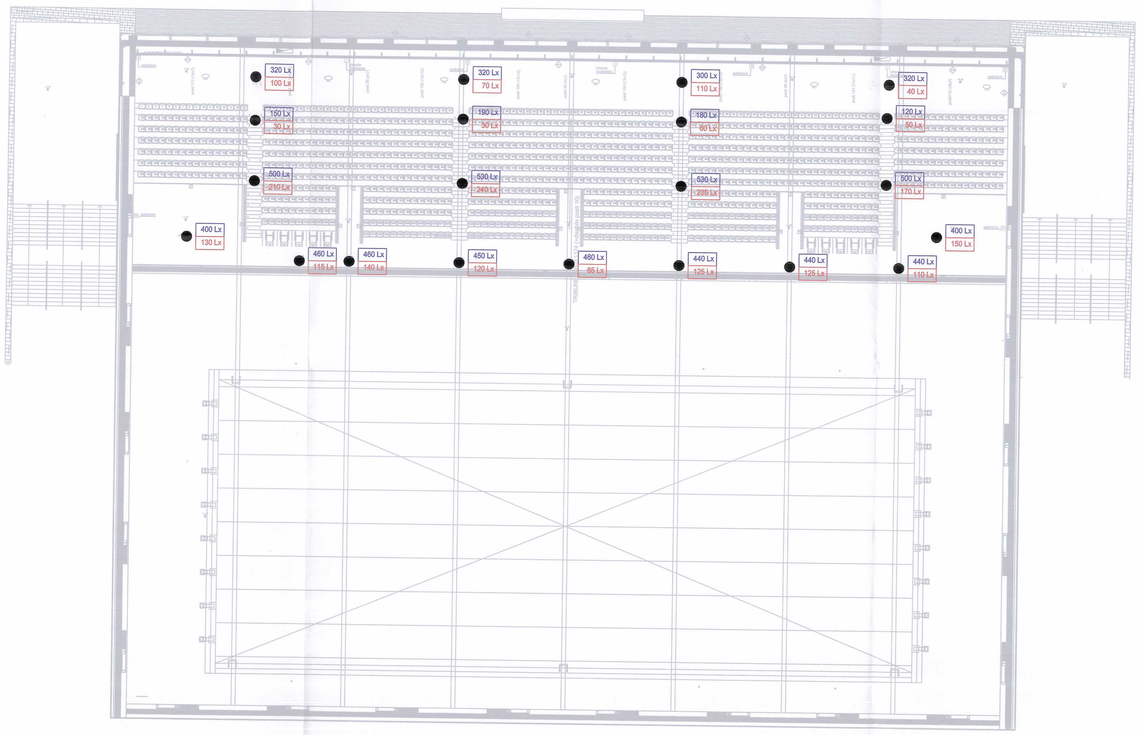

Misure di illuminamento normale eseguite in data 05.05.2011 ore 21,00 ÷ 23,00 con strumento HYOKI Asia Italia

Misure di illuminamento sicurezza - emergenza eseguite in data 26.05.2011 ore 21,30 ÷ 23,00 con strumento HYOKI Asia Italia

PLANIMETRIA GENERALE

- PUNTO DI MISURAZIONE VALORE DI ILLUMINAMENTO
- xxx Lx — VALORE ILLUMINAMENTO A REGIME NORMALE
- xxx Lx — VALORE ILLUMINAMENTO DI SICUREZZA APPARECCHI SOTTESI AD UPS + AUTOALIMENTATI

IRIDE SERVIZI Aggiornamento documentale

N. 3255

CITTA' DI TORINO

DIVISIONE GRANDI OPERE ED EDILIZIA PER SERVIZI
SETTORE EDILIZIA SPORTIVA ED OLIMPICA

PERIZIA TECNICO NORMATIVA
IMPIANTI ELETTRICI E SPECIALI

RIQUALIFICAZIONE DELL'AREA SPORTIVA
MARCHI -COMBI - PALAZZO DEL NUOTO

Titolare dell' attivita'

IRIDE SERVIZI

Il Tecnico:
P.I. Bruno Marcon
C. so C. G. Allamano, 40 bis, 1°p
10138 - Torino
Tel. 011-35.17.28
Fax 011-35.45.78
e mail progetti@studiotecnicomarcon.it

collaboratori :
P.I. Simona Raballo
P.I. Mirko Raballo

PERIZIA E VERIFICHE TECNICHE

OGGETTO: PLANIMETRIA LIVELLO +2 (+3,60/+9,50) - TRIBUNE
VERIFICHE E MISURE STRUMENTALI DI ILLUMINAMENTO

NOME-FILE: IS-V.I.-04.dwg | Scala Plot: 1:100
RIFERIMENTO:
SCALA: 1:200

REV	MODIFICHE	DATA	DISEGNATORE
0	EMISSIONE	27/05/2011	B.M.
1			
2			
3			
4			
5			

ELABORATO: IE-V.I.-04

ELABORATO GRAFICO REDATTO DA STUDIO TECNICO MARCON CON SISTEMA AUTOCAD — SCALA DI PLOTTAGGIO 1 = 1