


NOVAIMPANTI sas
 Corso Sottano, 10 - 10135 TORINO
 Tel. +39 011 26 20 201
 Fax +39 011 26 20 202
 P.01 - 0111141000

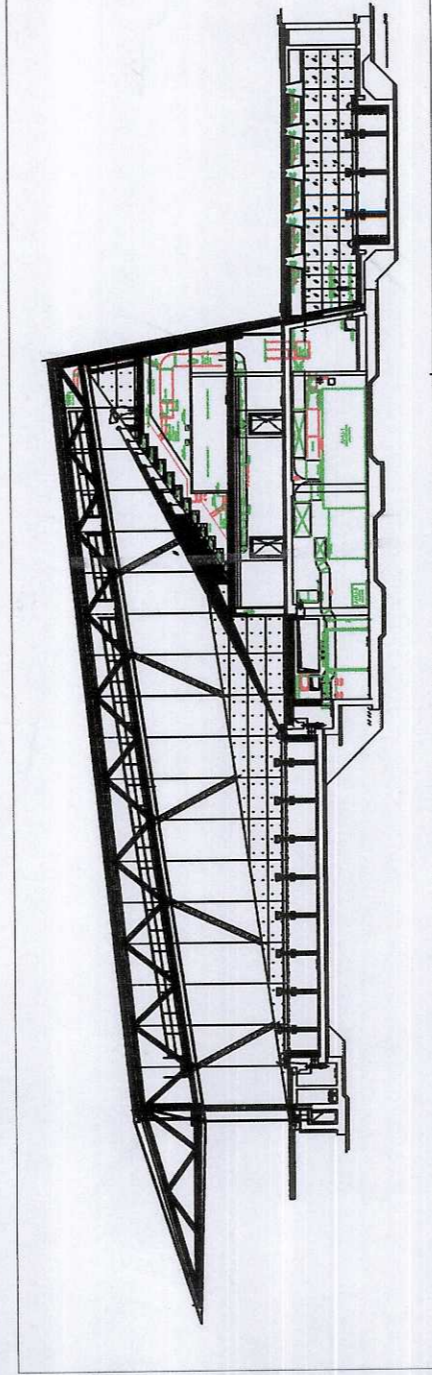

PROGETTO
PRIDE SERVIZI SPA - c.so Svizzera 95 - Torino

PROGETTO
NOVAIMPANTI sas
CORSO UNIONE SOVIETICA 371 - 10135 TORINO

OGGETTO
 Progetto di condizionamento poltrone del teatro - N. Fiancalle 89 - Torino

PROGETTO
piano secondo AS BUTIL

PROGETTO	DATA	ES. 1	ES. 2	
----------	------	-------	-------	-------	-------	-------	-------	-------	-------	-------	--------	--------	---------

Scala 1:50

CDZ 03