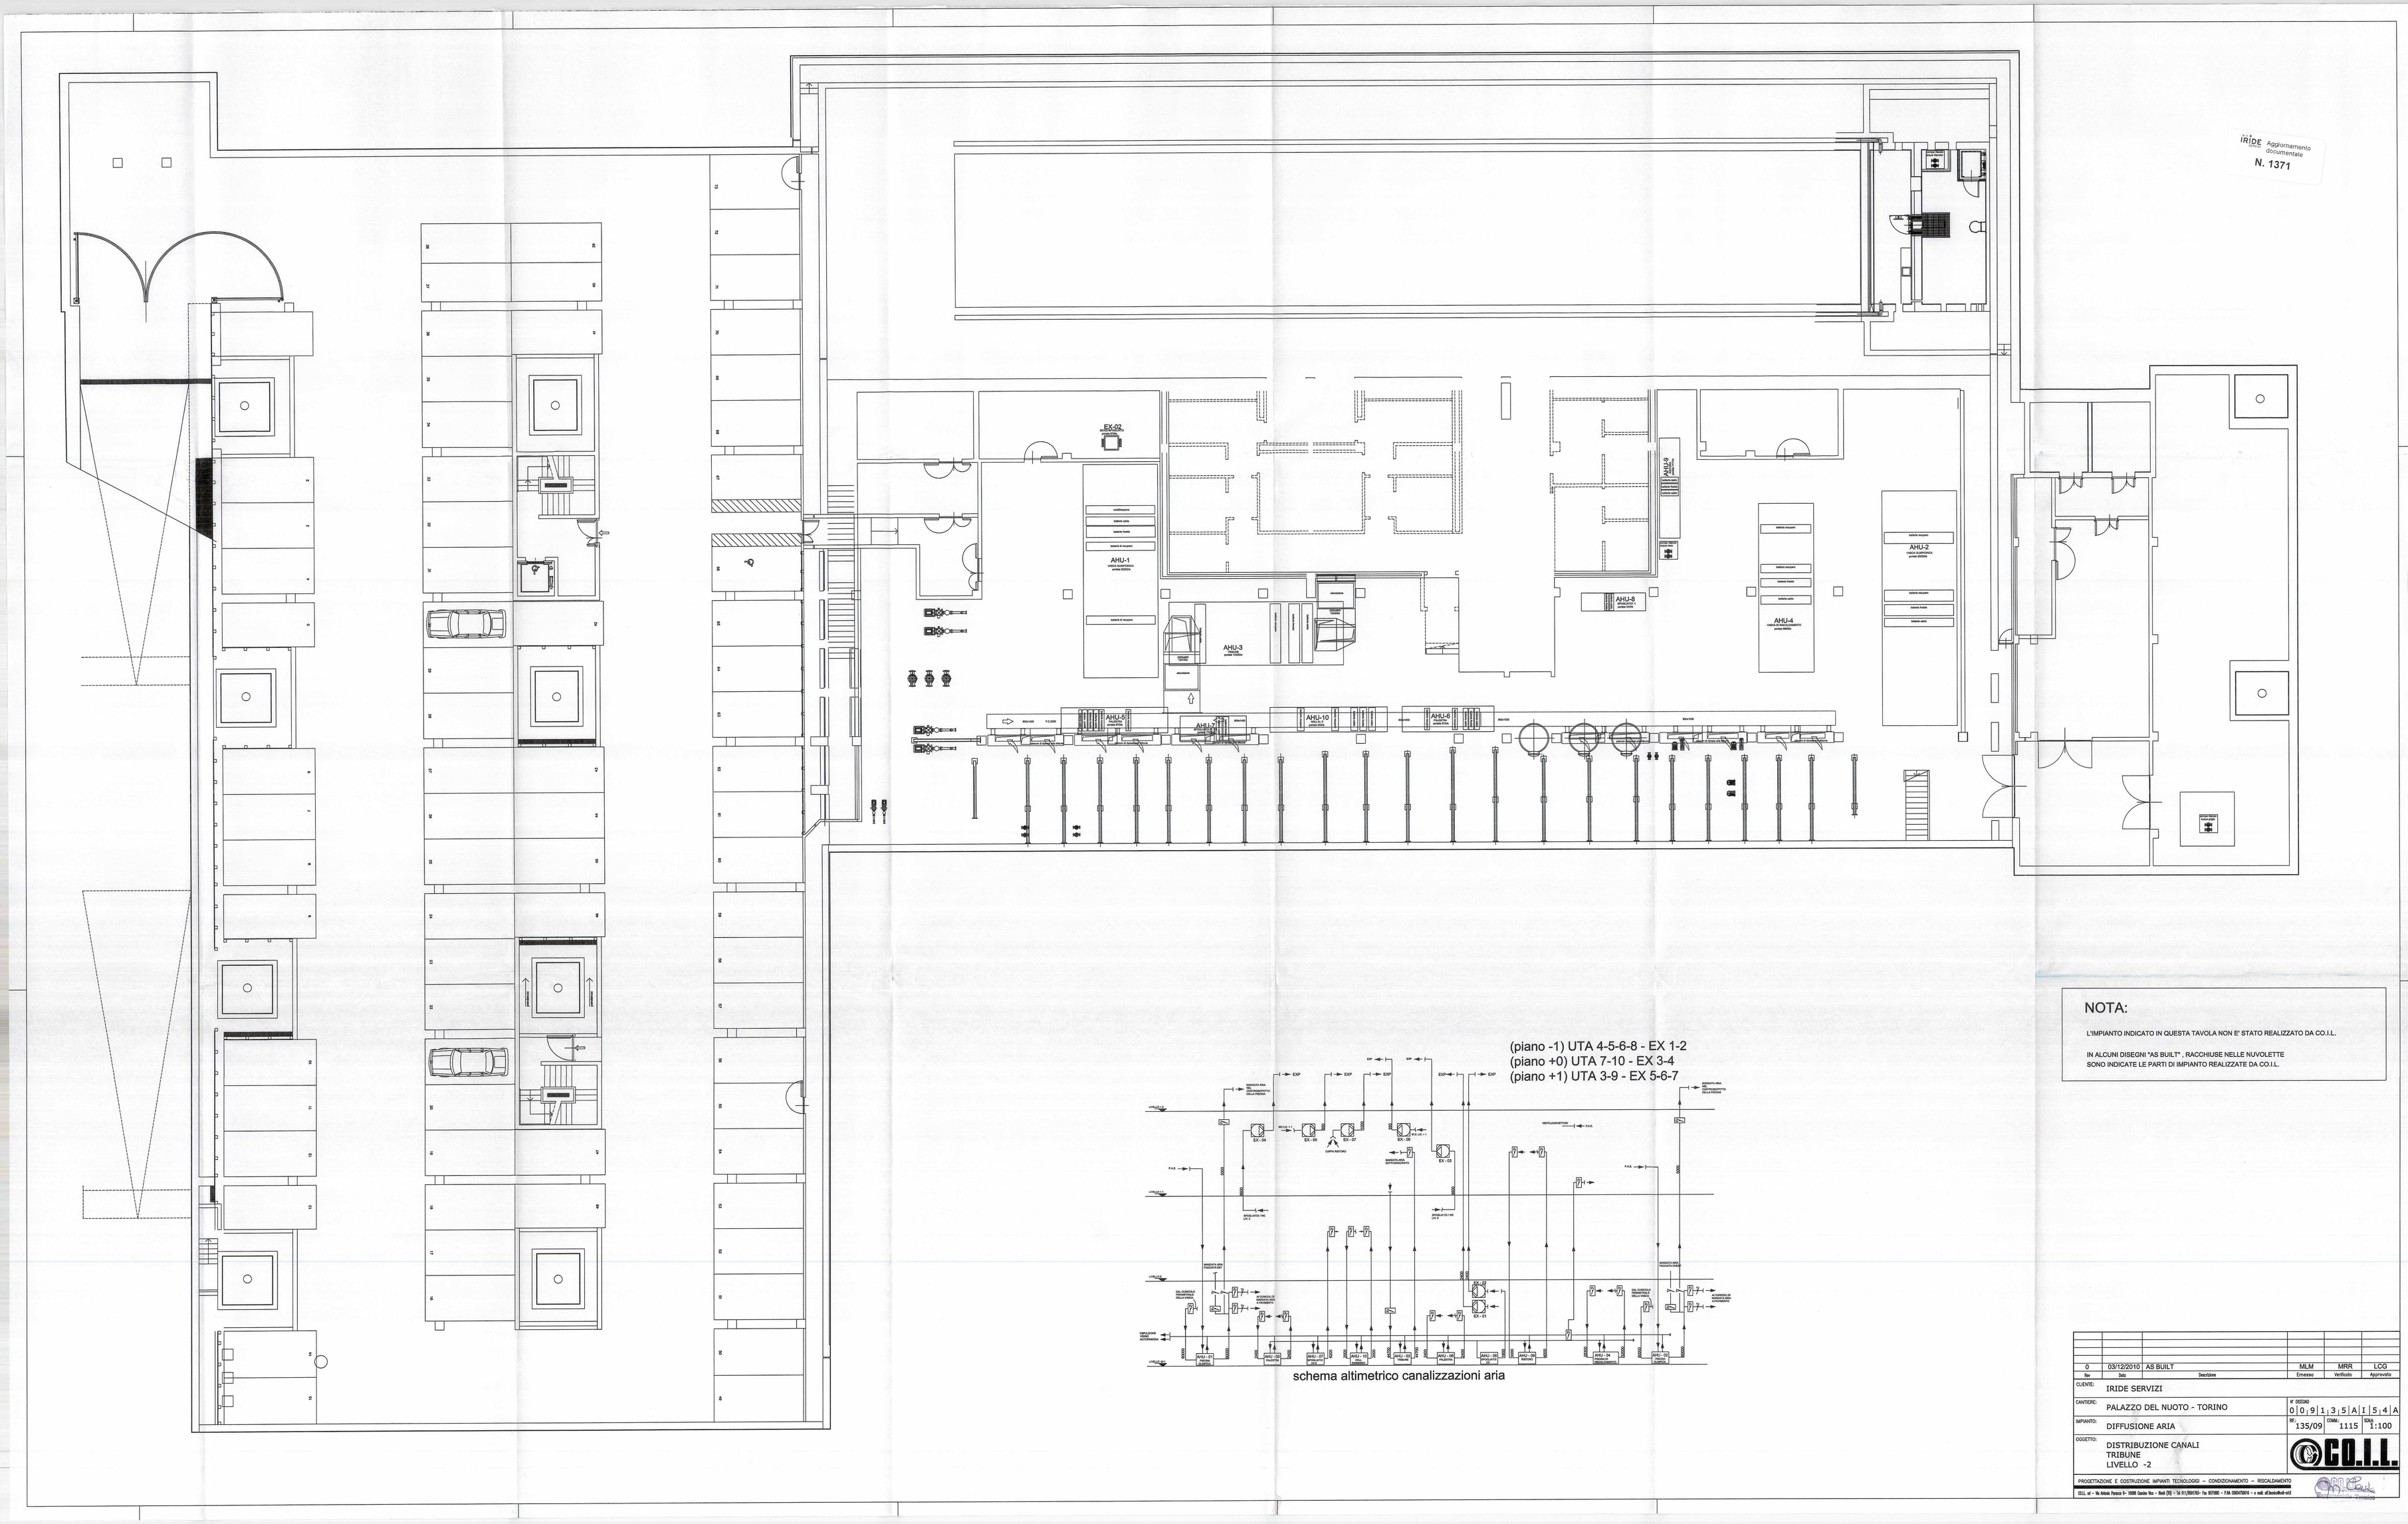

(piano -1) UTA 4-5-6-8 - EX 1-2
(piano +0) UTA 7-10 - EX 3-4
(piano +1) UTA 3-9 - EX 5-6-7

schema altimetrico canalizzazioni aria

IRIDE Aggiornamento documentale
N. 1371

NOTA:

L'IMPIANTO INDICATO IN QUESTA TAVOLA NON E' STATO REALIZZATO DA CO.I.L.

IN ALCUNI DISEGNI "AS BUILT" , RACCHIUSE NELLE NUVOLETTE
SONO INDICATE LE PARTI DI IMPIANTO REALIZZATE DA CO.I.L.

Rev	Data	Descrizione	Emesso	Verificato	Approvato
0	03/12/2010	AS BUILT	MLM	MRR	LCG

CLIENTE: IRIDE SERVIZI

CANTIERE: PALAZZO DEL NUOTO - TORINO

N° DISEGNO: 0 0 9 1 3 5 A I 5 4 A

IMPIANTO: DIFFUSIONE ARIA

RIF.: 135/09 COMM.: 1115 SCALA: 1:100

OGGETTO: DISTRIBUZIONE CANALI
TRIBUNE
LIVELLO -2

CO.I.L.

PROGETTAZIONE E COSTRUZIONE IMPIANTI TECNOLOGICI – CONDIZIONAMENTO – RISCALDAMENTO

CO.I.L. srl – Via Antonio Pacenza 9 – 10098 Cascine Vica – Rivoli (TO) – Tel 011/9599750 – Fax 9599755 – P.IVA 00547030016 – e mail: info@coilsoft-srl.it