PROGETTISTA E DD.LL.

ROBERTO DAL DEGAN ARCHITETTO

Via Santa Teresa 15 - 10121 Torino
tel. 011.538.500/fax 011.537.150
E.mail: studio@archidaldegan.it

COMMITTENTE:

torino 2006

Organizing Commettee for the XX Olympic Winter Games Torino 2006
C.so Novara 96 - 10152 Torino

TIPO di LAVORO:

Ristrutturazione per allestimento uffici del fabbricato in Torino, Via Bologna n.74

TAVOLA:

Passerella di collegamento
Impianto illuminazione normale/emergenza

TAV.

292-70

SCALA : 1:100

DATA: 12.02.2004

AGGIORNAMENTI :

AS-BUILT
16.05.2005

PROGETTISTA E DD.LL. IMPIANTI TERMO-MECCANICI

simtec engineering

Progettazione, Consulenze, Direzione Lavori
Impianti Tecnologici Civili ed Industriali
C.so ROSSELLI n°66 - 10129 TORINO -TEL.011/58.059.77
Fax 011/56.90.730 info@simtec.it

PROGETTISTA E DD.LL. IMPIANTI ELETTRICI

STP s.r.l. STUDIO TECNICO PROFESSIONALE DI C. APITZI
VIA MAPPANO, 31 - 10070 MAPPANO (TO)
TEL. 011/2629051 - P. IVA 06285600010
C. C. I. A. A. N. T 0 5 1 5 / 1 3
e-mail: stp.52@fastwebnet.it

ESECUZIONE IMPIANTI ELETTRICI

TEKIND

Tekind s.r.l. Tecnologie Industriali
10044 Pianezza - (TO) - Via Collegno, 45 bis
Tel. ++39 011 9661027 (r.a.) - Fax ++39 011 9664021
E-mail info@tekindsrl.it

QUESTA TAVOLA E' VALIDA SOLO PER L'IMPIANTO ELETTRICO

LEGENDA SIMBOLI

SIMBOLO	DESCRIZIONE
•	SCATOLA DI DERIVAZIONE - IP65
▭	PLAFONIERA CON CORPO E SCHERMO IN POLICARBONATO 1x18W - IP65
▭	PLAFONIERA CON CORPO E SCHERMO IN POLICARBONATO 2x36W - IP65
N/E ▭	PLAFONIERA CON CORPO E SCHERMO IN POLICARBONATO 2x36W - IP65 CON TUBO FLUORESCENTE CON GRUPPO DI EMERGENZA AUTONOMO
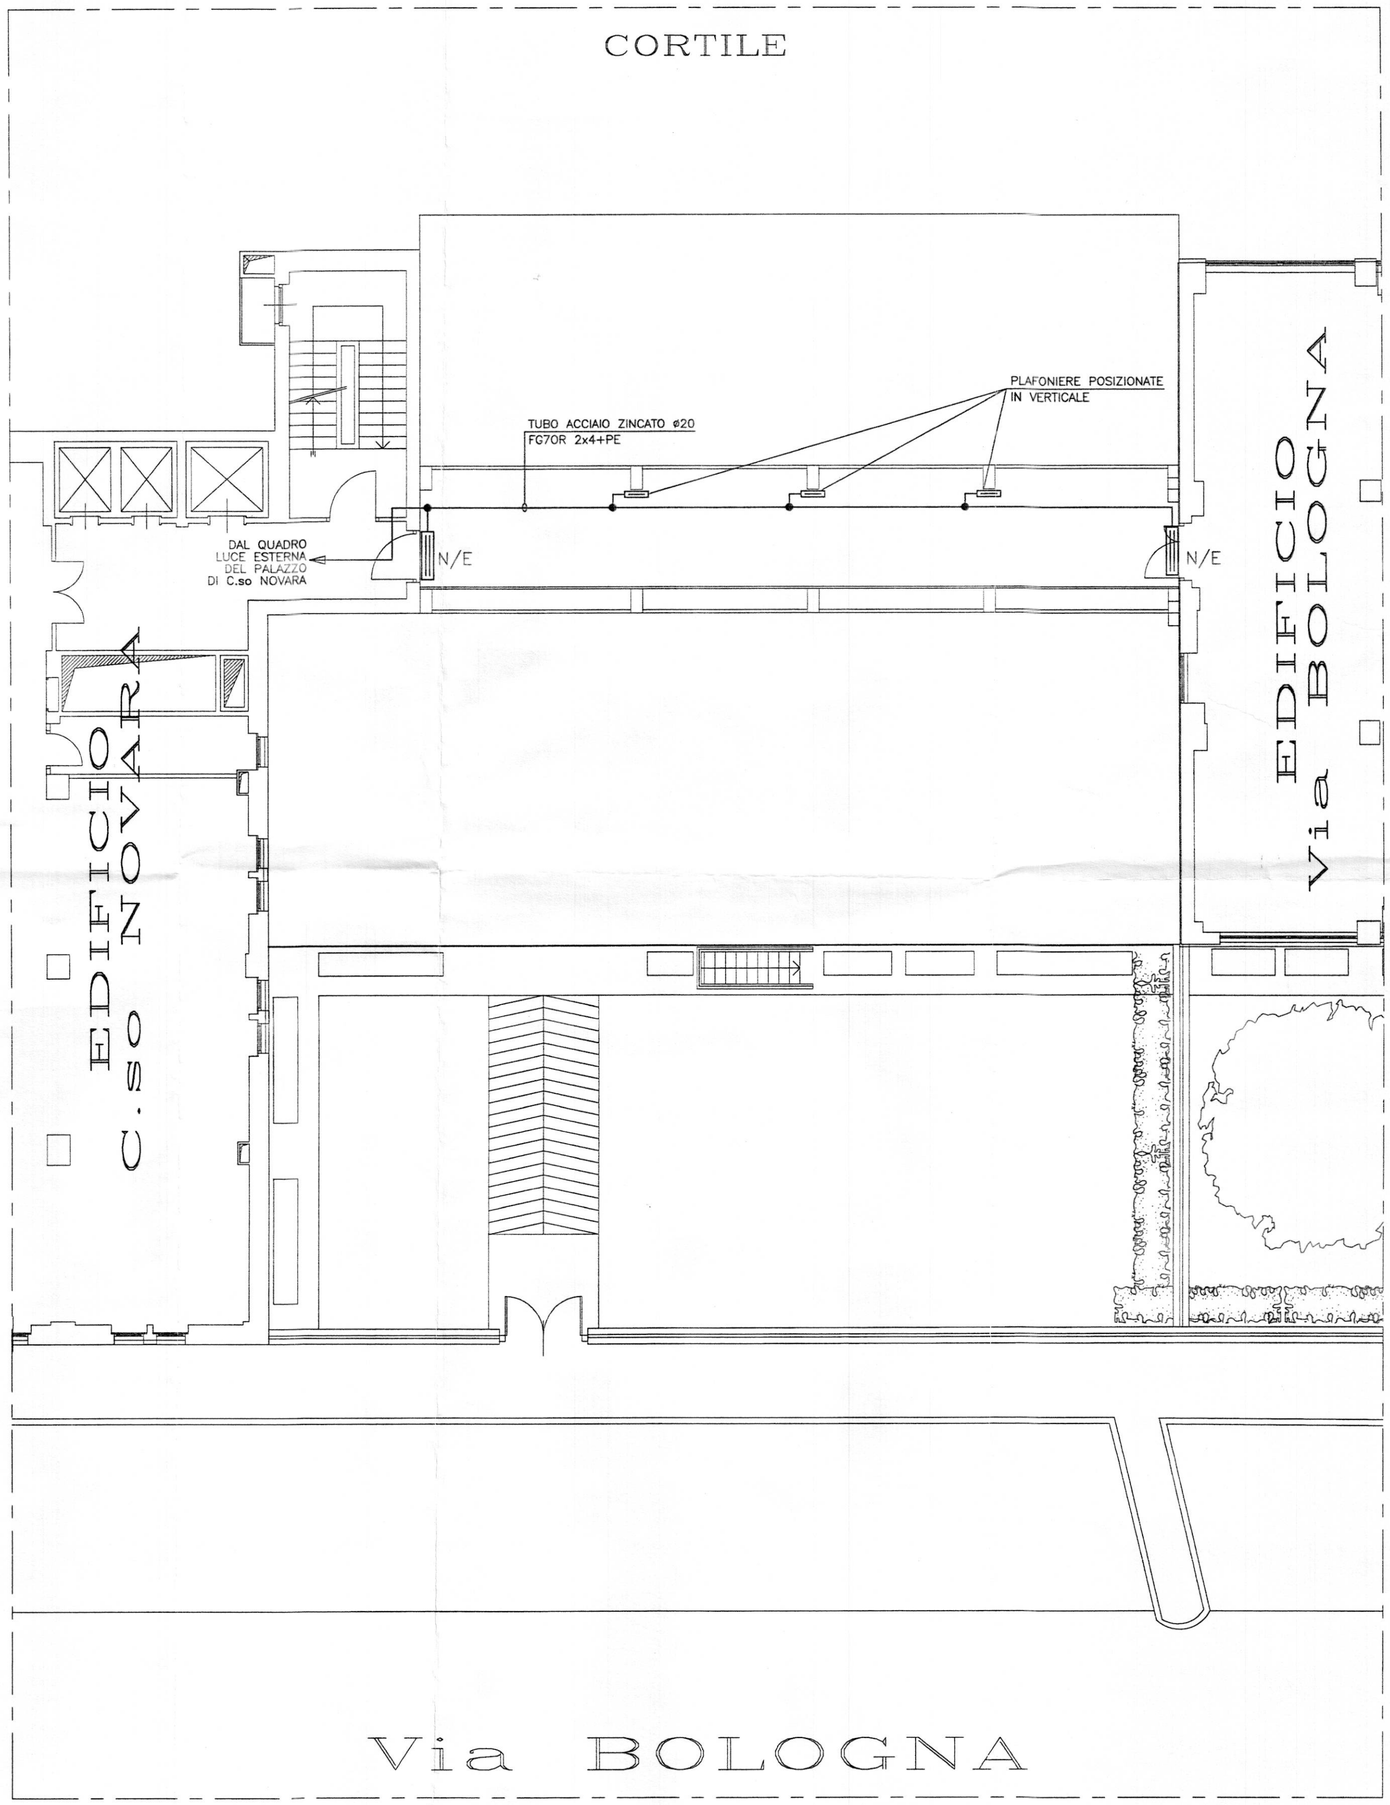
QUESTA TAVOLA VALE PER LE PASSERELLE DEI SEGUENTI PIANI: 1°P, 2°P, 3°P, 4°P, 5°P, 6°P, 7°P