PROGETTISTA E DD.LL.
ROBERTO DAL DEGAN ARCHITETTO
Via Santa Teresa 15 - 10121 Torino
tel. 011.538.500/fax 011.537.150
E.mail: studio@archidaldegan.it

COMMITTENTE:
Organizing Commettee for the XX Olympic Winter Games
Torino 2006
C.so Novara 96 - 10152 Torino

TIPO di LAVORO:
Ristrutturazione per allestimento uffici del fabbricato in Torino, Via Bologna n.74

TAVOLA:
Pianta piano secondo
Impianto rivelazione incendio e Impianto sicurezza

TAV. 292-63

SCALA : 1:100

DATA: 12.02.2004

AGGIORNAMENTI :
AS-BUILT
LATO "A" 16.05.2005
LATO "B" 02.07.2004

PROGETTISTA E DD.LL. IMPIANTI TERMO-MECCANICI
simtec Progettazione, Consulenza, Direzione Lavori Impianti Tecnologici Civili ed Industriali
C.so ROSSELLI n°66 - 10129 TORINO - TEL.011/58.059.77
Fax 011/58.90.730 info@simtec.it

PROGETTISTA E DD.LL. IMPIANTI ELETTRICI
STUDIO TECNICO PROFESSIONALE DI G. CAPOZZI
S.T.P.
VIA MAPPANO, 91 - 10078 VENARIA (TO)
TEL. 011/4588061 - P. IVA 08890000018
e-mail: stp.6@fastwebnet.it

ESECUZIONE IMPIANTI ELETTRICI
TEKIND s.r.l.
Tekind s.r.l. Tecnologie Industriali
10044 Pianezza - (TO) - Via Collegno, 45 bis
Tel. ++39 011 9661027 (r.a.) - Fax ++39 011 9664021
E-mail: info@tekindsrl.it

QUESTA TAVOLA E' VALIDA SOLO PER L'IMPIANTO ELETTRICO

LEGENDA SIMBOLI

SIMBOLO	DESCRIZIONE
	QUADRO ELETTRICO (SIMBOLO GENERALE)
V — V	CANALINA METALLICA 100x75 INSTALLATA SOPRA CONTROSOFFITTO IMPIANTO RIVELAZIONE INCENDIO
V — V	CANALINA METALLICA 100x75 INSTALLATA SOPRA CONTROSOFFITTO IMPIANTO SICUREZZA
	CANALINA IN PVC 100x60 INSTALLATA A PAVIMENTO IMPIANTO SICUREZZA
	SCATOLA DI DERIVAZIONE
	CANALIZZAZIONE VERSO L'ALTO/VERSO IL BASSO
	TELECAMERA
	MAGNETE PORTE REI
B	BADGE
	SENSORE VOLUMETRICO
	ARCO
	POZZETTO PASSAGGIO CAVI
	PULSANTE ALLARME INCENDIO
	MAGNETE BLOCCA PORTE
	MICRO ANTINTRUSIONE
	PANNELLO OTTICO ACUSTICO
	SIRENA
P	PULSANTE SBLOCCO MAGNETE PORTA REI

LEGENDA SIMBOLI

SIMBOLO	DESCRIZIONE
	PULSANTE APERTURA MAGNETE
	PULSANTE SOTTOVETRO APERTURA MAGNETE
	RIVELATORE DI FUMO POSIZIONATO A SOFFITTO
	RIVELATORE DI FUMO POSIZIONATO A SOFFITTO, RADIOCOMANDATO
	RIVELATORE DI FUMO POSIZIONATO SOTTO PAVIMENTO RIALZATO
	RIVELATORE DI FUMO POSIZIONATO IN CONTROSOFFITTO
	RIVELATORE DI FUMO POSIZIONATO SU CANALE ARIA
IR	RIVELATORE INFRAROSSO - DOPPIA TECNOLOGIA
MC	MODULO DI COMANDO
G	GATEWAY
C.A.	CENTRALINA ALLARMI - IMPIANTO ANTINTRUSIONE
C.R.I.	CENTRALE RIVELAZIONE INCENDI
	PANNELLO RIPORTO ALLARMI
	MONITOR CONTROLLO ACCESSI
V	VIDEOCITOFONO
	CITOFONO
T	TRASMETTITORE BARRIERA ANTINTRUSIONE
R	RICEVITORE BARRIERA ANTINTRUSIONE

LEGENDA SIMBOLI
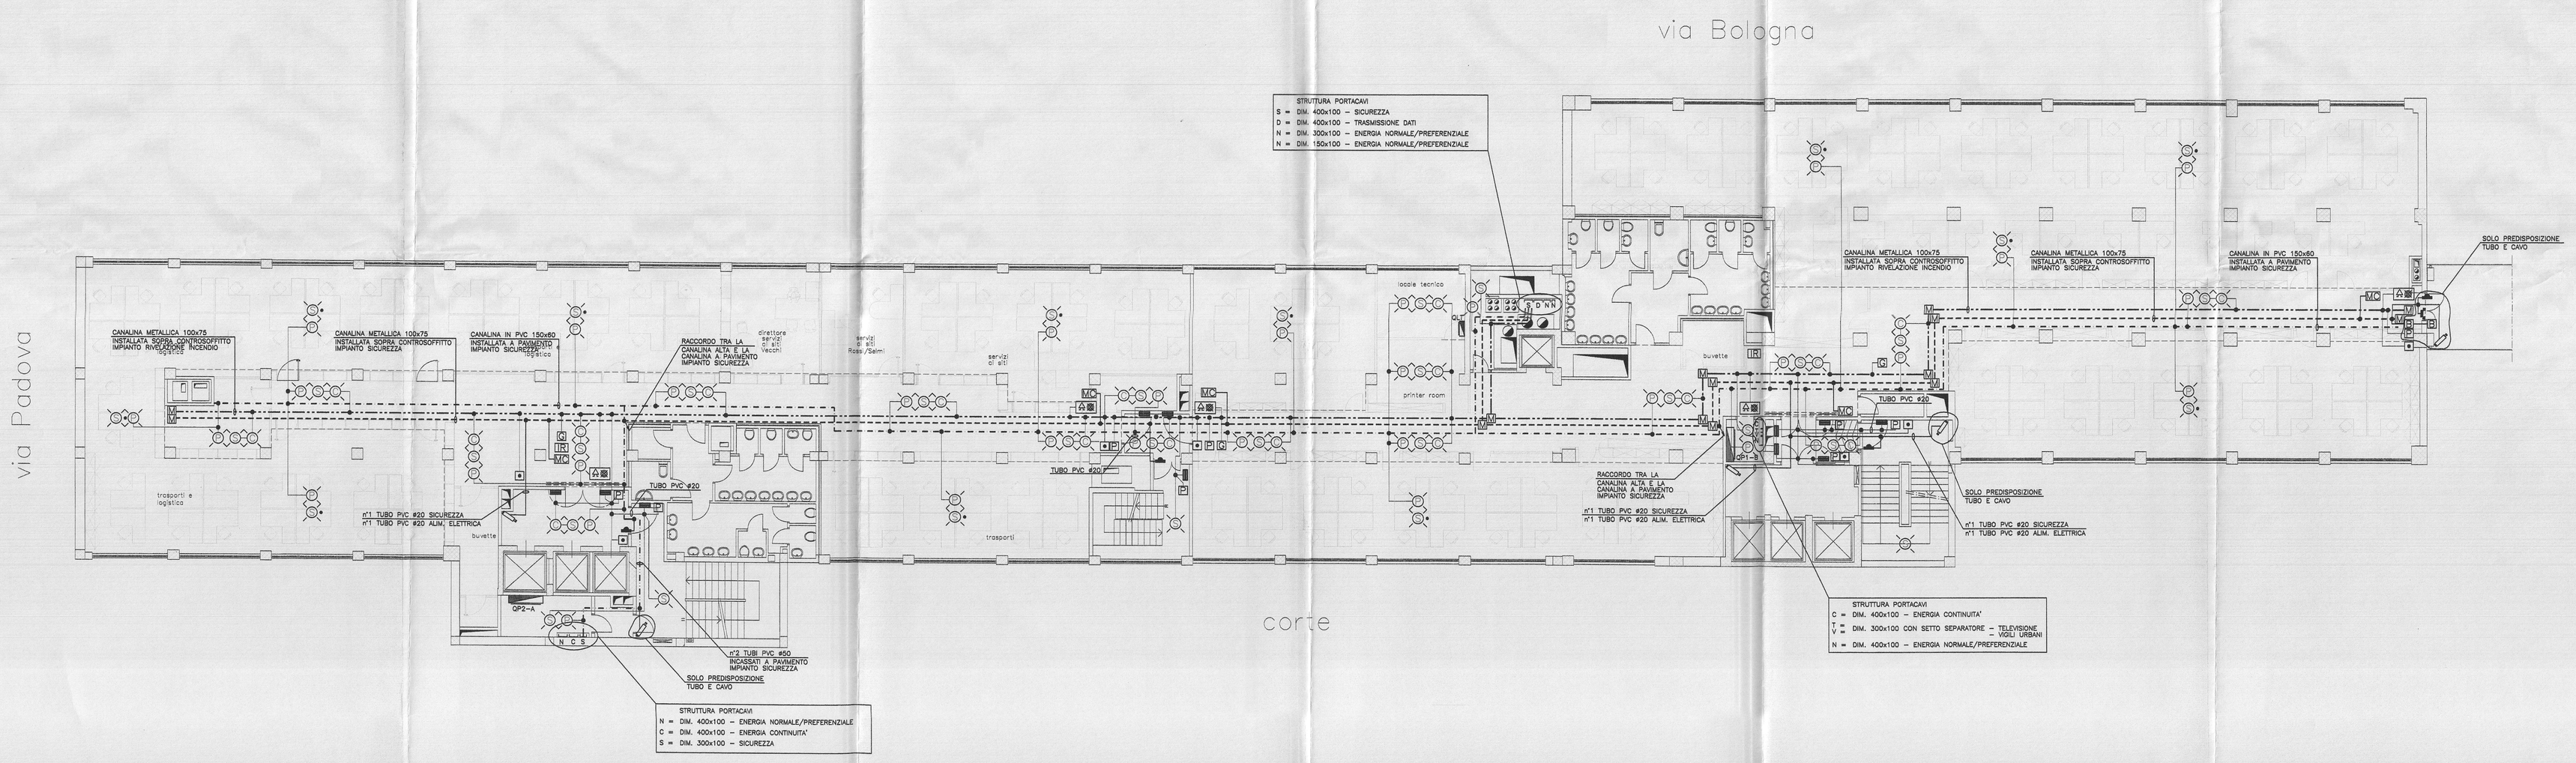
SIMBOLO	DESCRIZIONE
	ELETTROSERRATURA