Lavoro:

COMUNE DI TORINO

BANDO N°S_3/2008

MANUTENZIONE STRAORDINARIA NON SPECIFICA DEGLI IMPIANTI ELETTRICI E SPECIALI DEGLI EDIFICI COMUNALI

SCUOLA ELEMENTARE "DUCA DEGLI ABRUZZI"

Odl. N° 3874110 - Via Montevideo, 11 - 10100 TORINO

Il Committente: IRIDE SERVIZI

IRIDE SERVIZI S.p.A.
C.so Svizzera, 95
10143 – Torino (TO)

Responsabile del procedimento: ALTARE Per. Ind. Giuseppe

Direttore lavori: CIMINO Ing. Massimo

Progettazione costruttiva e realizzazione Impianti elettrici e speciali:

P.S.P. S.p.A.

P.S.P. S.p.A. – Cso Unione Sovietica, 612 INT. 15/B – 10135 TORINO – tel. 011/3470111 fax. 011/3283543

N° Commesso:	N° documento:	Titolo:
P8006	E02	DISPOSIZIONE TOPOGRAFICA APPARECCHIATURE INSTALLATE IMPIANTO RIVELAZIONE FUMI -PIANTA PIANO TERRENO-
Revisione: AS—BUILT		
Data: 08.02.2010	Scala: 1:100	

Aggiornamenti:

Rev:	Data:	Descrizione:

Disegnato:	Validato:	Respons. di commesso:	Respons. Tecnico:
CARDASCIO Per. Ind. Michele	Dott. SCIASCIA Ing. Domenico	GRANATA Vincenzo	LATELLA Per. Ind. Paolo

LEGENDA DEI PRINCIPALI SIMBOLI ELETTRICI ADOPERATI

	PANNELLO OTTICO ACUSTICO ALLARME INCENDIO MOD. NOTIFIER COD. PAN 1N NON AUTOALIMENTATO.
CAP	CENTRALE RIVELAZIONE INCENDI ESISTENTE — TIPO ANALOGICO INDIRIZZABILE CAPACITA' 2 LOOP MOD. NOTIFIER COD. AM-2000 INSTALLATA AL PIANO TERRA NEL LOCALE PRESIDIATO
	PULSANTE MANUALE A ROTTURA DI VETRO AUTOINDIRIZZATO MODELLO NOTIFIER COD. BF700N-M-1
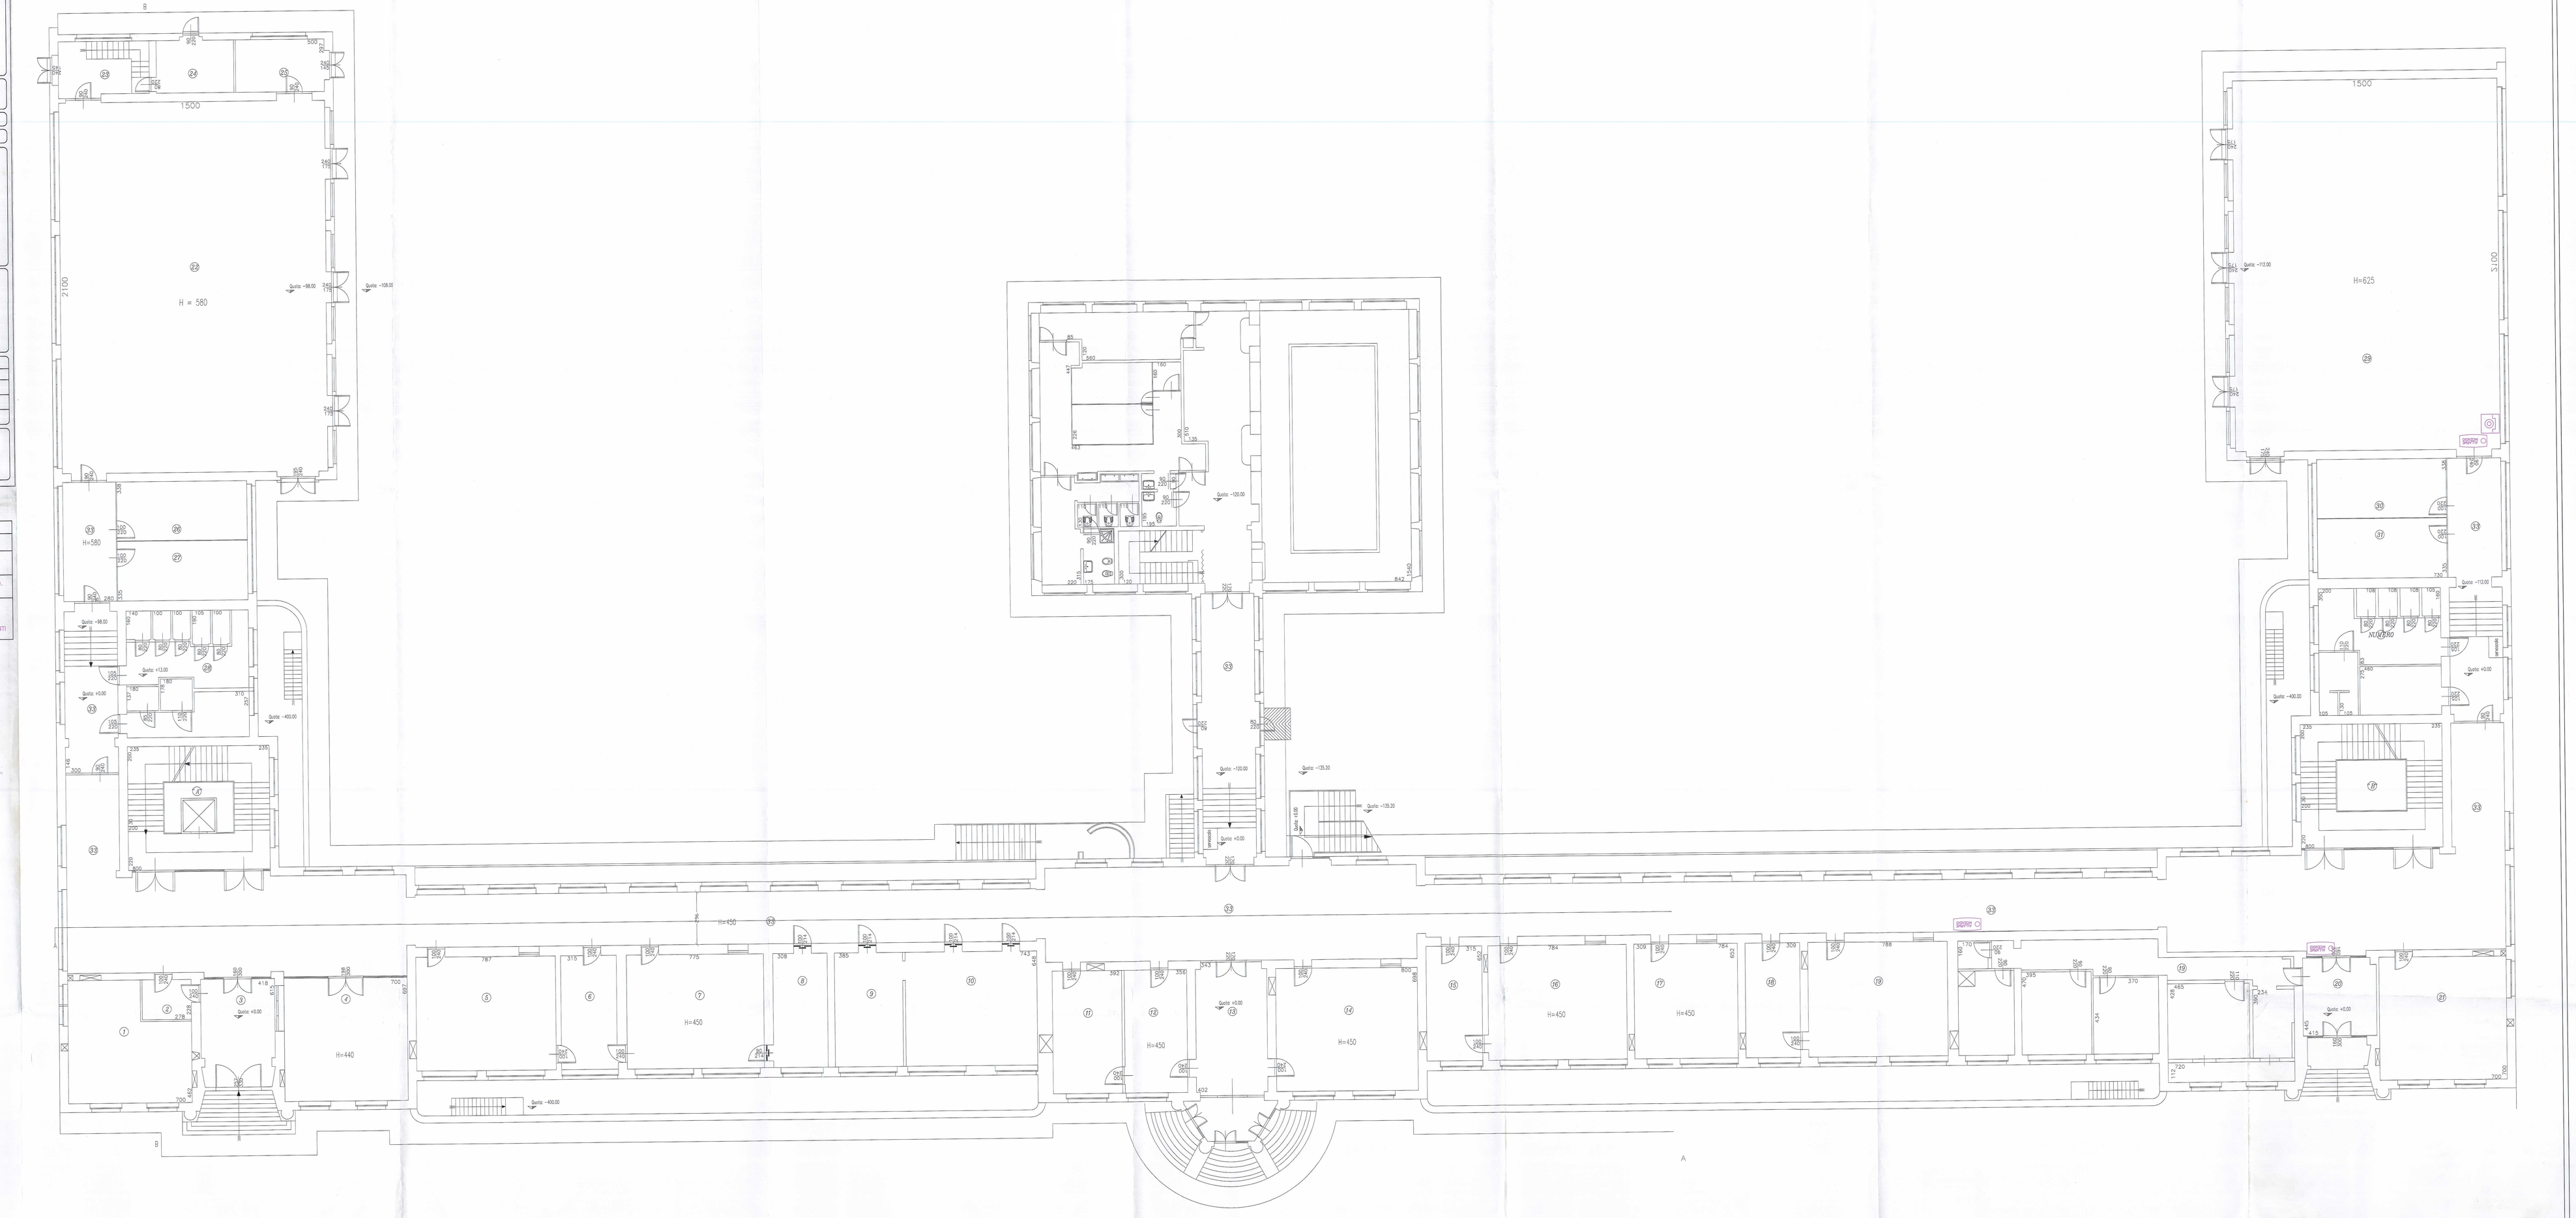
N.B.
— I PANNELLI OTTICO ACUSTICI DI ALLARME INCENDIO SONO COLLEGATI ALL'USCITA DI COMANDO PRESENTE SULLA SCHEDA CPU DELLA CENTRALE AM2000.
— LA LINEA DI ALIMENTAZIONE DEI PANNELLI OTTICO ACUSTICI, 1(2x1) SCH. EO IL CAVO 1(2x1.5) FTG10(O)M1 DEDICATO ALL'ALIMENTAZIONE DEI PANNELLI OTTICO ACUSTICI, SONO STATI POSATI ALL'INTERNO DELLE CANALINE ESISTENTI OCCUPANDO LO SCOMPARTO DEDICATO AGLI IMPIANTI SPECIALI.