# CITTA' DI TORINO

UFFICIO TECNICO LL.PP.
SETTORE 1° FABBRICATI MUNICIPALI

Circoscrizione 6
Immobile "EX CEAT"
Via Leoncavallo 25

Ing. Arnaldo DE BERNARDI
Via Garessio 41 – Torino
Tel. 6631041 – 6637062

RILIEVI – SONDAGGI
E CONTROLLO STRUTTURALE

## STATO DI FATTO

OGGETTO

PIANTA SOLAIO PIANO SECONDO

NOME-FILE | Scala Plot

RIFERIMENTO

SCALA 1:100

ELABORATO 2
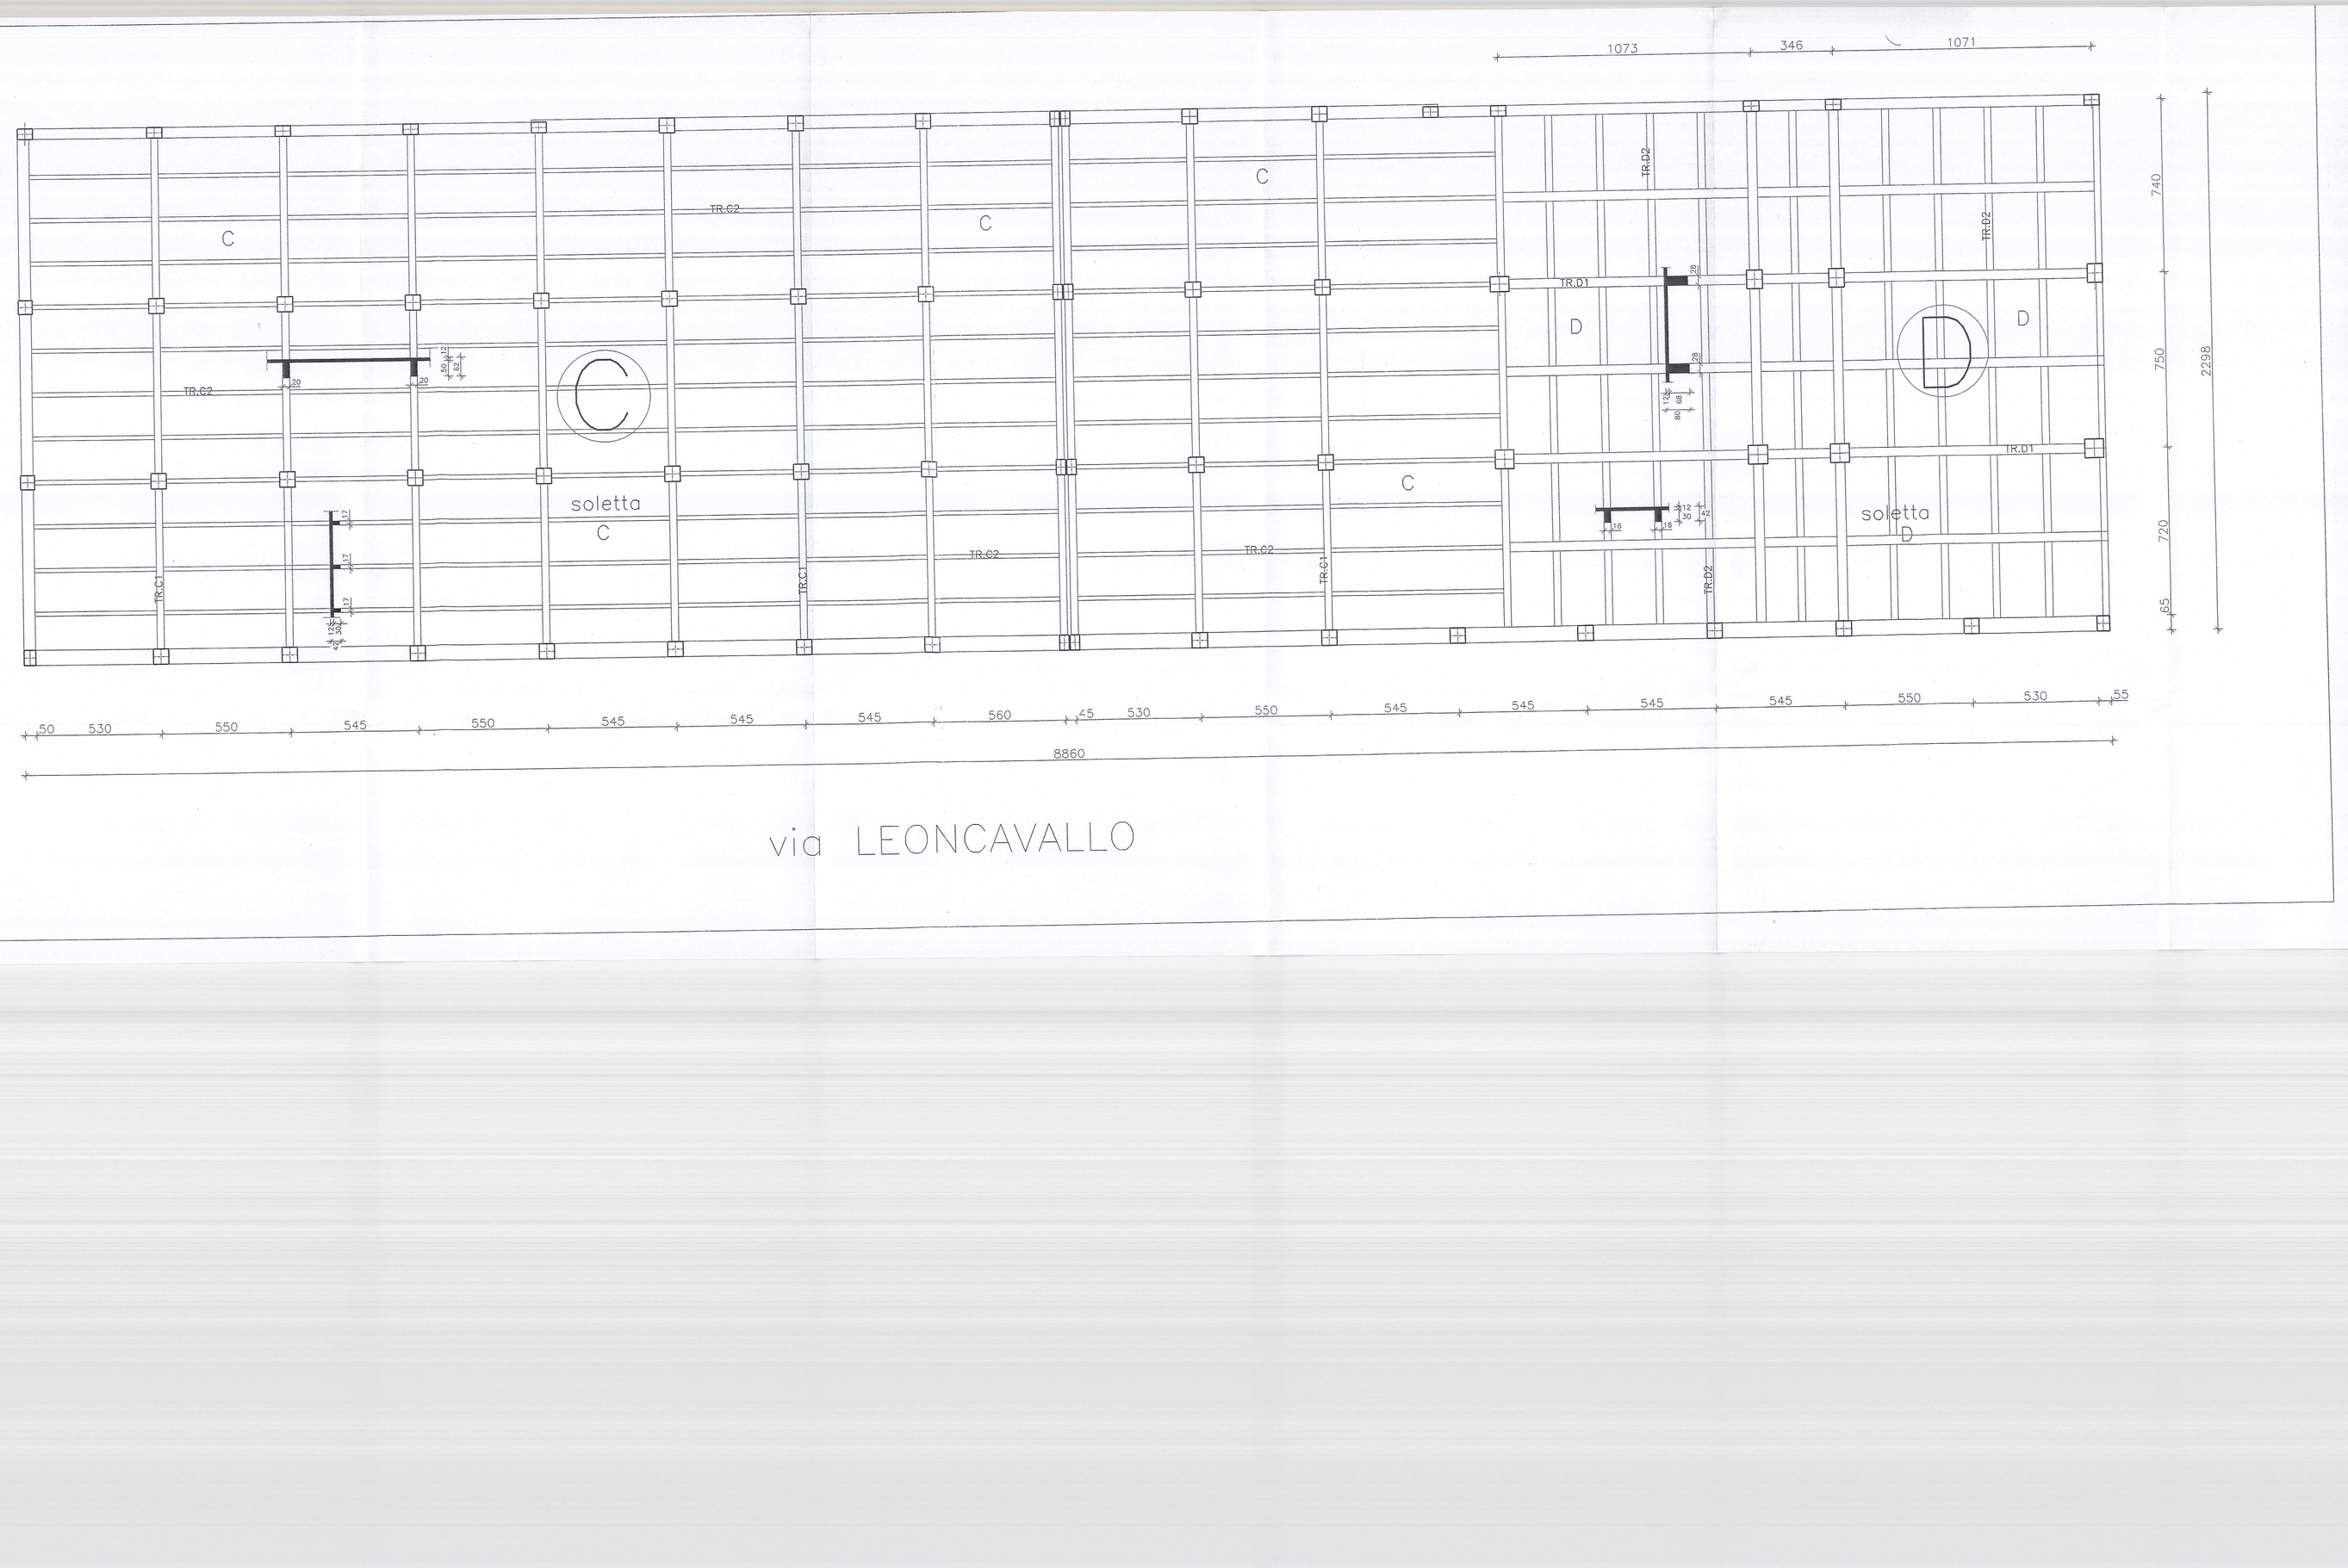
| REV | MODIFICHE | DATA | DISEGNATORE |
|---|---|---|---|
| 0 | EMISSIONE | FEB. 98 | A. ARGENTERI |
| 1 | | | |
| 2 | | | |
| 3 | | | |
| 4 | | | |
| 5 | | | |