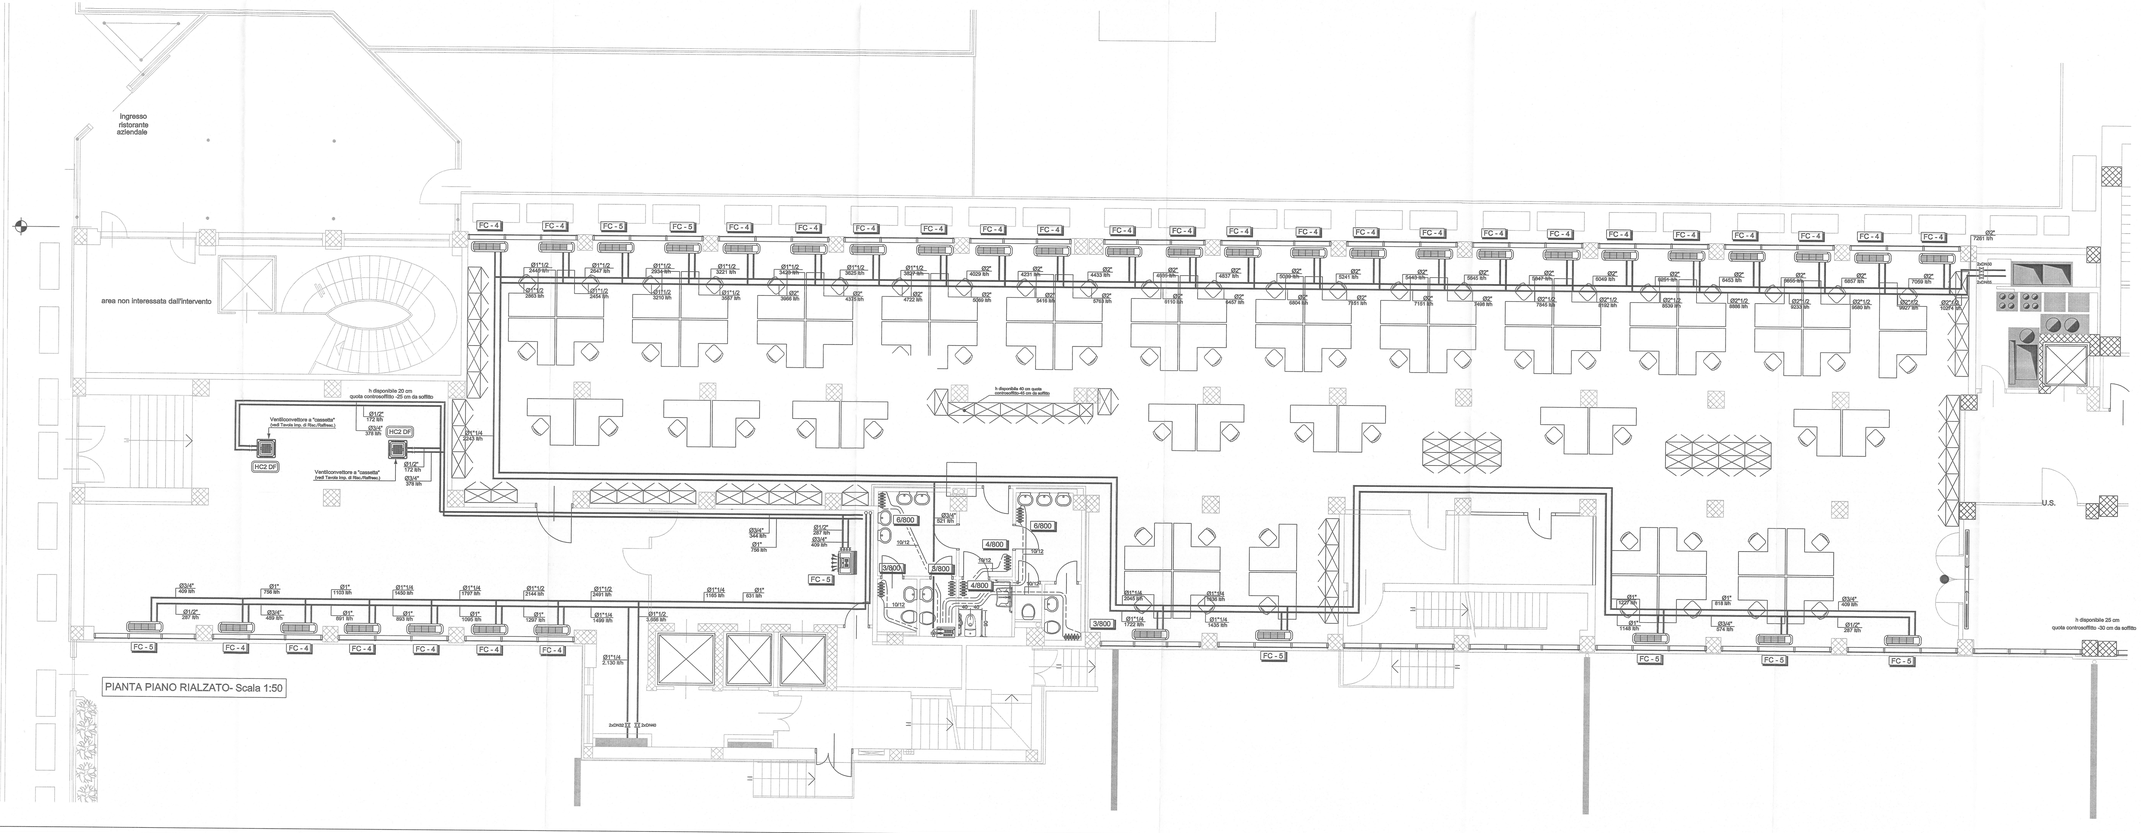

LEGENDA

TUBAZIONI MANDATA E RITORNO CIRCUITO DI RAFFRESCAMENTO REALIZZATE IN FERRO NERO TIPO MANNESMANN S.S. E COIBENTATE CON ISOLANTE A CELLULE CHIUSE SECONDO L1/09/1 (Idoneo per Acque Refrigerata)

TUBAZIONI MANDATA E RITORNO CIRCUITO DI RISCALDAMENTO REALIZZATE IN FERRO NERO TIPO MANNESMANN S.S. E COIBENTATE CON ISOLANTE A CELLULE CHIUSE SECONDO L1/09/1 (Idoneo per Acqua Calda)

COLLETTORE DI DISTRIBUZIONE CORREDATO DA VALVOLA A TRE VIE COMPLETA DI SERVOCOMANDO (24V) PREDISPOSTA PER COMANDO DA TERMOSTATO/REGOLATORE AMBIENTE

TUBAZIONI MANDATA E RITORNO CIRCUITO RADIATORI REALIZZATE IN RAME RICOTTO PRESIGLATE CON ISOLANTE A CELLULE CHIUSE SPESS. >6mm CORRENTI SOTTO PAVIMENTO (Coibentazione secondo L1/09/1)

VALVOLE DI INTERCETTAZIONE A SFERA

COLONNE MONTANTI REALIZZATE IN FERRO NERO TIPO MANNESMANN S.S. E COIBETATE ESTERNAMENTE CON ISOLANTE A CELLULE CHIUSE CIRCUITI DI RISC./RAFFRESC. (Spostamento Dal Controsoffitto a Sottopavimento)

RADIATORE A PIASTRE IN ALLUMINIO AD ALTO POTERE RADIANTE PREVERNICIATI (COLORE A SCELTA DELLA D.L.)

VENTILCONVETTORE A 4 TUBI E 2 BATTERIE PROVVISTO DI CARTER METALLICO, CON A BORDO VALVOLA A TRE VIE DI MISCELAZIONE, PANNELLO DI COMANDO CON SELETTORE VELOCITA' E TERMOSTATO AMBIENTE Mod."Micropro" - (MARCA "GALLETTI" - Mod. ESTRO)
(N.B.Prevedere Valvole di Intercettazione a sfera «"2+2)

VENTILCONVETTORE ORIZZONTALE DA CONTROSOFFITTO A 4 TUBI E 2 BATTERIE , CON A BORDO VALVOLA A TRE VIE DI MISCELAZIONE, PANNELLO DI COMANDO CON SELETTORE VELOCITA' E TERMOSTATO AMBIENTE Mod."Micropro" - (MARCA "GALLETTI" - Mod. ESTRO)
(N.B.Prevedere Valvole di Intercettazione a sfera «"2+2)

Modello	Pot. estiva	Pot.H2O estiva	Pot. Invernale	Pot.H2O Invernale	Corrente max assorbita	Potenza Max	Tens.Alim.
FC - 1	1,13 Kw	194 l/h (Diesco Ø1/2")	1,89 Kw	166 l/h (Diesco Ø1/2")	0,16A	37W	230V 50Hz
FC - 4	2,02 Kw	347 l/h (Diesco Ø3/4")	3,30 Kw	202 l/h (Diesco Ø1/2")	0,21A	48W	230V 50Hz
FC - 5	2,38 Kw	409 l/h (Diesco Ø3/4")	3,27 Kw	287 l/h (Diesco Ø1/2")	0,27A	62W	230V 50Hz
FC - 10	6,71 Kw	1,154 l/h (Diesco Ø1")	7,91 Kw	680 l/h (Diesco Ø1")	0,80A	182W	230V 50Hz

HC2 DF

VENTILCONVETTORE A CASSETTA, INSTALLATO NEL CONTROSOFFITTO, A 4 TUBI E DUE BATTERIE DI CARATTERISTICHE:

Resa Totale Raffreddamento: 2.200W
Potenza Riscaldamento: 2.000W
Portata aria (mi./med/alt/max velocità): 360 / 468 / 576 mc/h
Dati Elettrici: 230V / 1ph / 50Hz
Pot. massima assorbita dal motore: 55W
Attacchi idraulici: DN15
Attacco Scarico Condensa: Ø1"1/2
Potenza sonora: min.39dBA / media 46dBA / max 51dBA
ALCUNI CARATTERISTICHE E CONDIZIONI VENTILCONVETTORI VALVOLITE NELLE Raffreddamento: T. acqua/Ambiente 12°C T. alla 27°C b.s. e 19°C b.u.
Riscaldamento: T. acqua/Ambiente T. alla 20°C

Comando a parete con selettore di velocità, selettore stagionale e termostato.

PROGETTISTA E DOLL.
ROBERTO DAL DEGAN
ARCHITETTO
VIA MAGENTA, 36 -10128 Torino - Tel. 011-535.500

COMMITTENTE:
Organizing Commettee for the XX Olymplc Games
Torino 2006
via Nizza 262/58 - 10126 Torino

TIPO di LAVORO:
Ristrutturazione per allestimento uffici del fabbricato sito in Torino, Via Bologna n.74

TAVOLA: PIANTA PIANO RIALZATO-Parte "B"
Impianto di Riscaldamento/Raffrescamento

TAV.: AS-BUILT R-01/B
Palazzo

SCALA: 1:50

DATA: 10.2005

AGGIORNAMENTI:
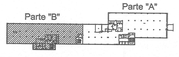
PROGETTISTA E DOLL. IMPIANTI TERMOMECCANICI
simtec
Progettazione, Consulenza, Direzione Lavori
Impianti tecnologici civili ed industriali
C.so POMBELLO 198 - 10126 TORINO - ITALIA/ITALEY - 00.00.00
Fax 011/195.66.750 info@simtec.it