


VALORE DI ILLUMINAMENTO MISURATI CON IL CONTRIBUTO DEL SISTEMA DI ILLUMINAZIONE PUBBLICA ESISTENTE
 DA PARTE CONSEGNA DI ENERGIA IN ET (SISTEMA TV) E SEPARATI ALLA CONSEGNA DI ENERGIA PUBBLICA

Misure di illuminamento normale eseguite in data 05.05.2011
 ore 21,00 + 23,00 con strumento HYOKI Asia Italia
 Misure di illuminamento sicurezza - emergenza eseguite in data
 26.05.2011 ore 21,30 + 23,00 con strumento HYOKI Asia Italia

PLANIMETRIA GENERALE

- PUNTO DI MISURAZIONE VALORE DI ILLUMINAMENTO
- VALORE ILLUMINAMENTO A REGIME
- VALORE ILLUMINAMENTO DI SICUREZZA
- APPARECCHI SOTTO ALI (PUNTI ILLUMINANTI)

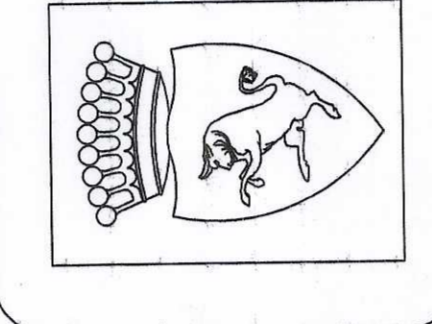

IRIDE
 Aggiornamento
 documentale
 N. 3255

CITTA' DI TORINO
 DIVISIONE GRANDI OPERE ED EDILIZIA PER SERVIZI
 SETTORE EDILIZIA SPORTIVA ED OLIMPICA

PERIZIA TECNICO NORMATIVA
 IMPIANTI ELETTRICI E SPECIALI
 RIQUALIFICAZIONE DELL'AREA SPORTIVA
 MARCHI - COMBI - PALAZZO DEL NUOTO



Titolare dell'attività

Il Tecnico:
 P. I. Sironi
 C. M. Mammì
 10138 - Torino
 Tel. 011-56.17.28
 e-mail: progett@iride.servizi.com
 e-mail: progett@iride.servizi.com
 collaboratori:
 P. I. Simona Rattello
 P. I. Mirko Rattello

NUMERALE		Scala P/B	
PROGETTO	ESISTENTE	PROGETTO	ESISTENTE
1		1:200	
2			
3			
4			
5			
6			
7			

OGGETTO: PLANIMETRIA ESTERNA (0,00) - PARCHEGGI A RASO
 VERIFICHE E MISURE STRUMENTALI DI ILLUMINAMENTO

SCALA: 1:200

DATA	DESCRIZIONE

ELABORATO
IE-V.1-05