



IRIDE  
Aggiornamento  
documentario  
N. 1371

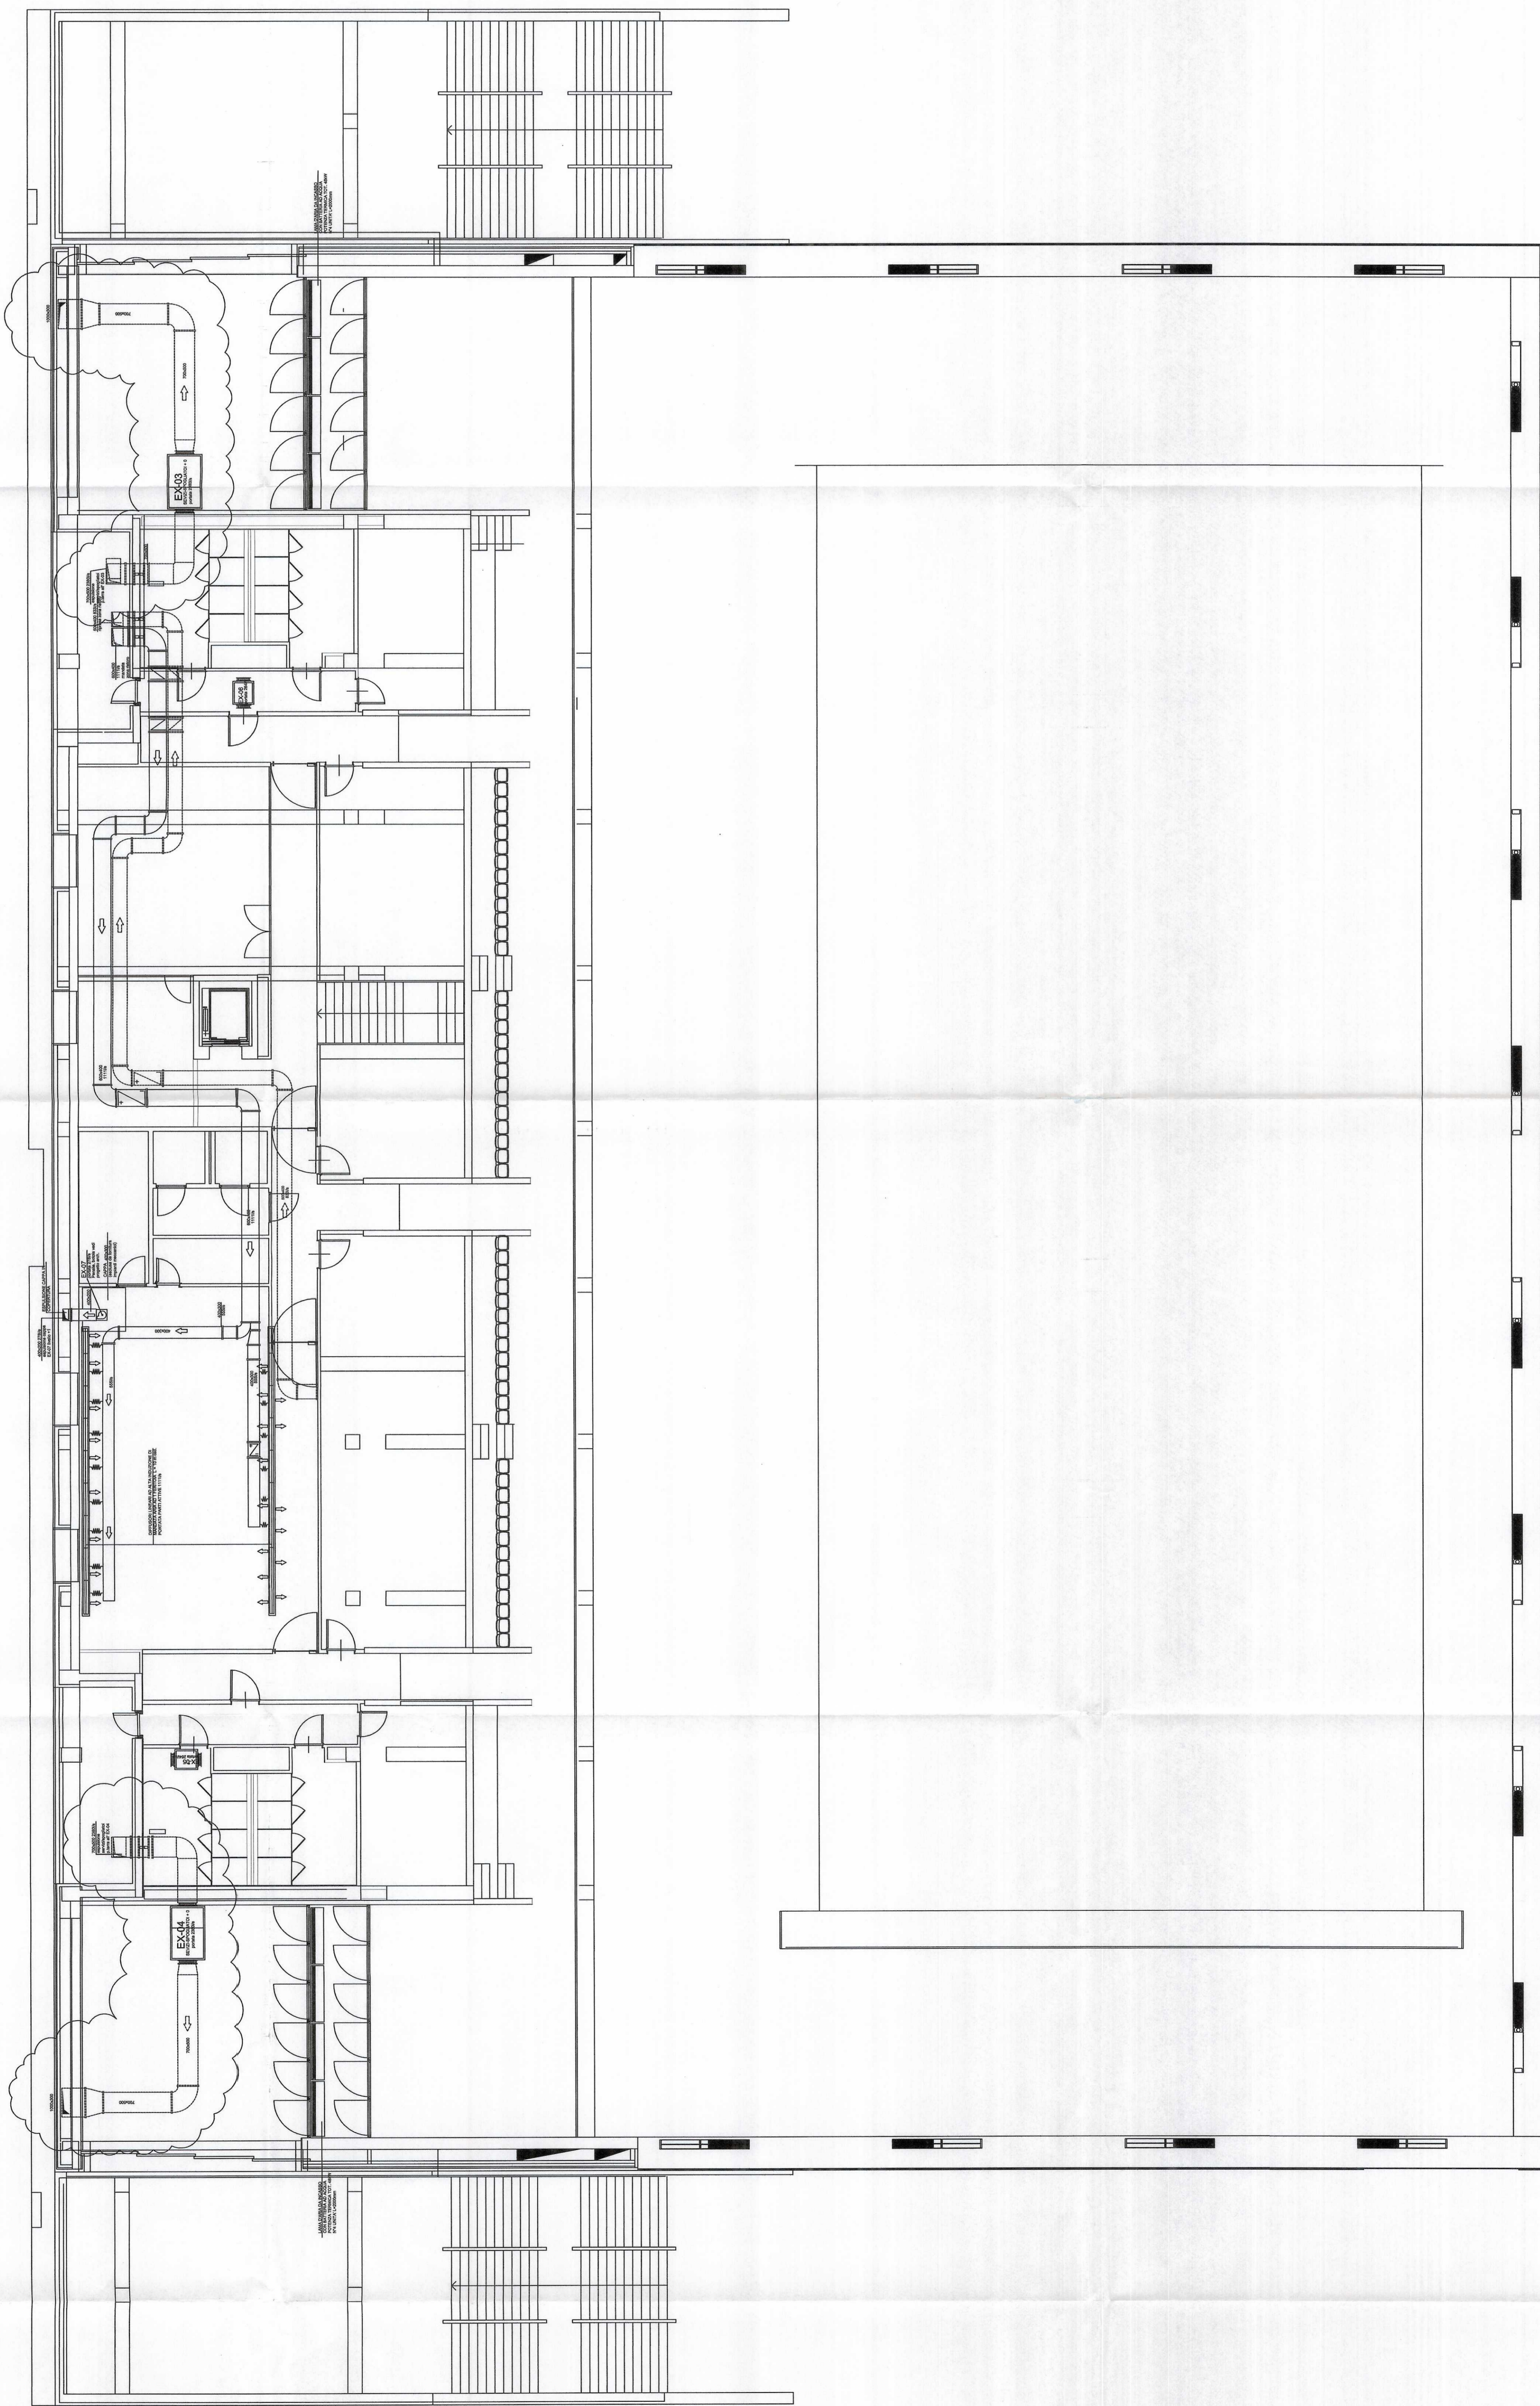

NOTA:

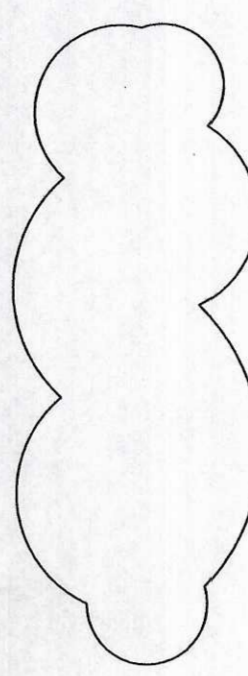

RACCHIUSE NELLE NUVOLETTE SONO INDICATE LE PARTI DI IMPIANTO REALIZZATE DA CO.I.L.

DATA	OPERAZIONE	PROGETTISTA	REDAZIONE	SCALE	PRODOTTORE
03/07/2010	AS BUILT	MLM	MRR	LOG	LOG
CLIENTE: IRIDE SERVIZI					
CANTIERE: PALAZZO DEL NUOTO - TORINO					
PROGETTO: DIFFUSIONE ARIA					
IMPIANTO: 159/09					
SOGGETTO: DISTRIBUZIONE CANALI					
LIVELLO: +1					

PROIEZIONE E COSTRUZIONE: ARNONE TOSCANI - CONDIZIONAMENTO - RISCALDAMENTO

CO.I.L.

