

CITTA' DI TORINO
SETTORE TECNICO II B
IMPIANTI SPORTIVI

RISTRUTTURAZIONE E AMPLIAMENTO
PISCINA DELLO STADIO COMUNALE


IMPIANTI ELETTRICI

TAV. E4 FAPP. 1:100

PIANTA QUOTA INTERRATO

CANALINE

DOCUMENTAZIONE AS-BUILT

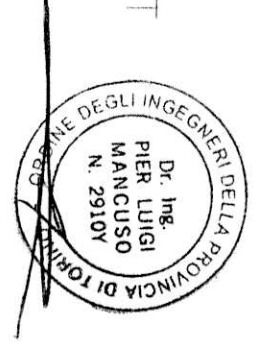


PROGETTO ARCHITETTONICO DOTT. ARCH. LUCA DEABATE
DOTT. ARCH. MARINA DEABATE
via Galvani 55 tel. (011) 8127288 - 10122 TORINO
PROGETTO IMPIANTI ELETTRICI ING. PIER LUIGI MANCUSO
via S. Ottavio, 42 - 10124 TORINO

Maggio 2006

Simbolo	Significato
	Doppia canalina in acciaio zincato : - dim. 300x80mm, alimentazioni quadri - dim. 150x80mm, impianti speciali
	Canalina in acciaio zincato dim. 300x80mm. arrivo da cabina elettrica
	Canalina in acciaio zincato dim. 150x80mm. alimentazione circuiti illuminazione di sicurezza
	Canalina in acciaio zincato dim. 150x80mm. Impianti a servizio del comune
	Canalina in acciaio zincato dim. 200x75mm. alimentazione quadri elettrici
	Canalina in acciaio zincato dim. 200x75mm. alimentazione quadri elettrici

IAIDE Aggravamento
documentale
N. 2165

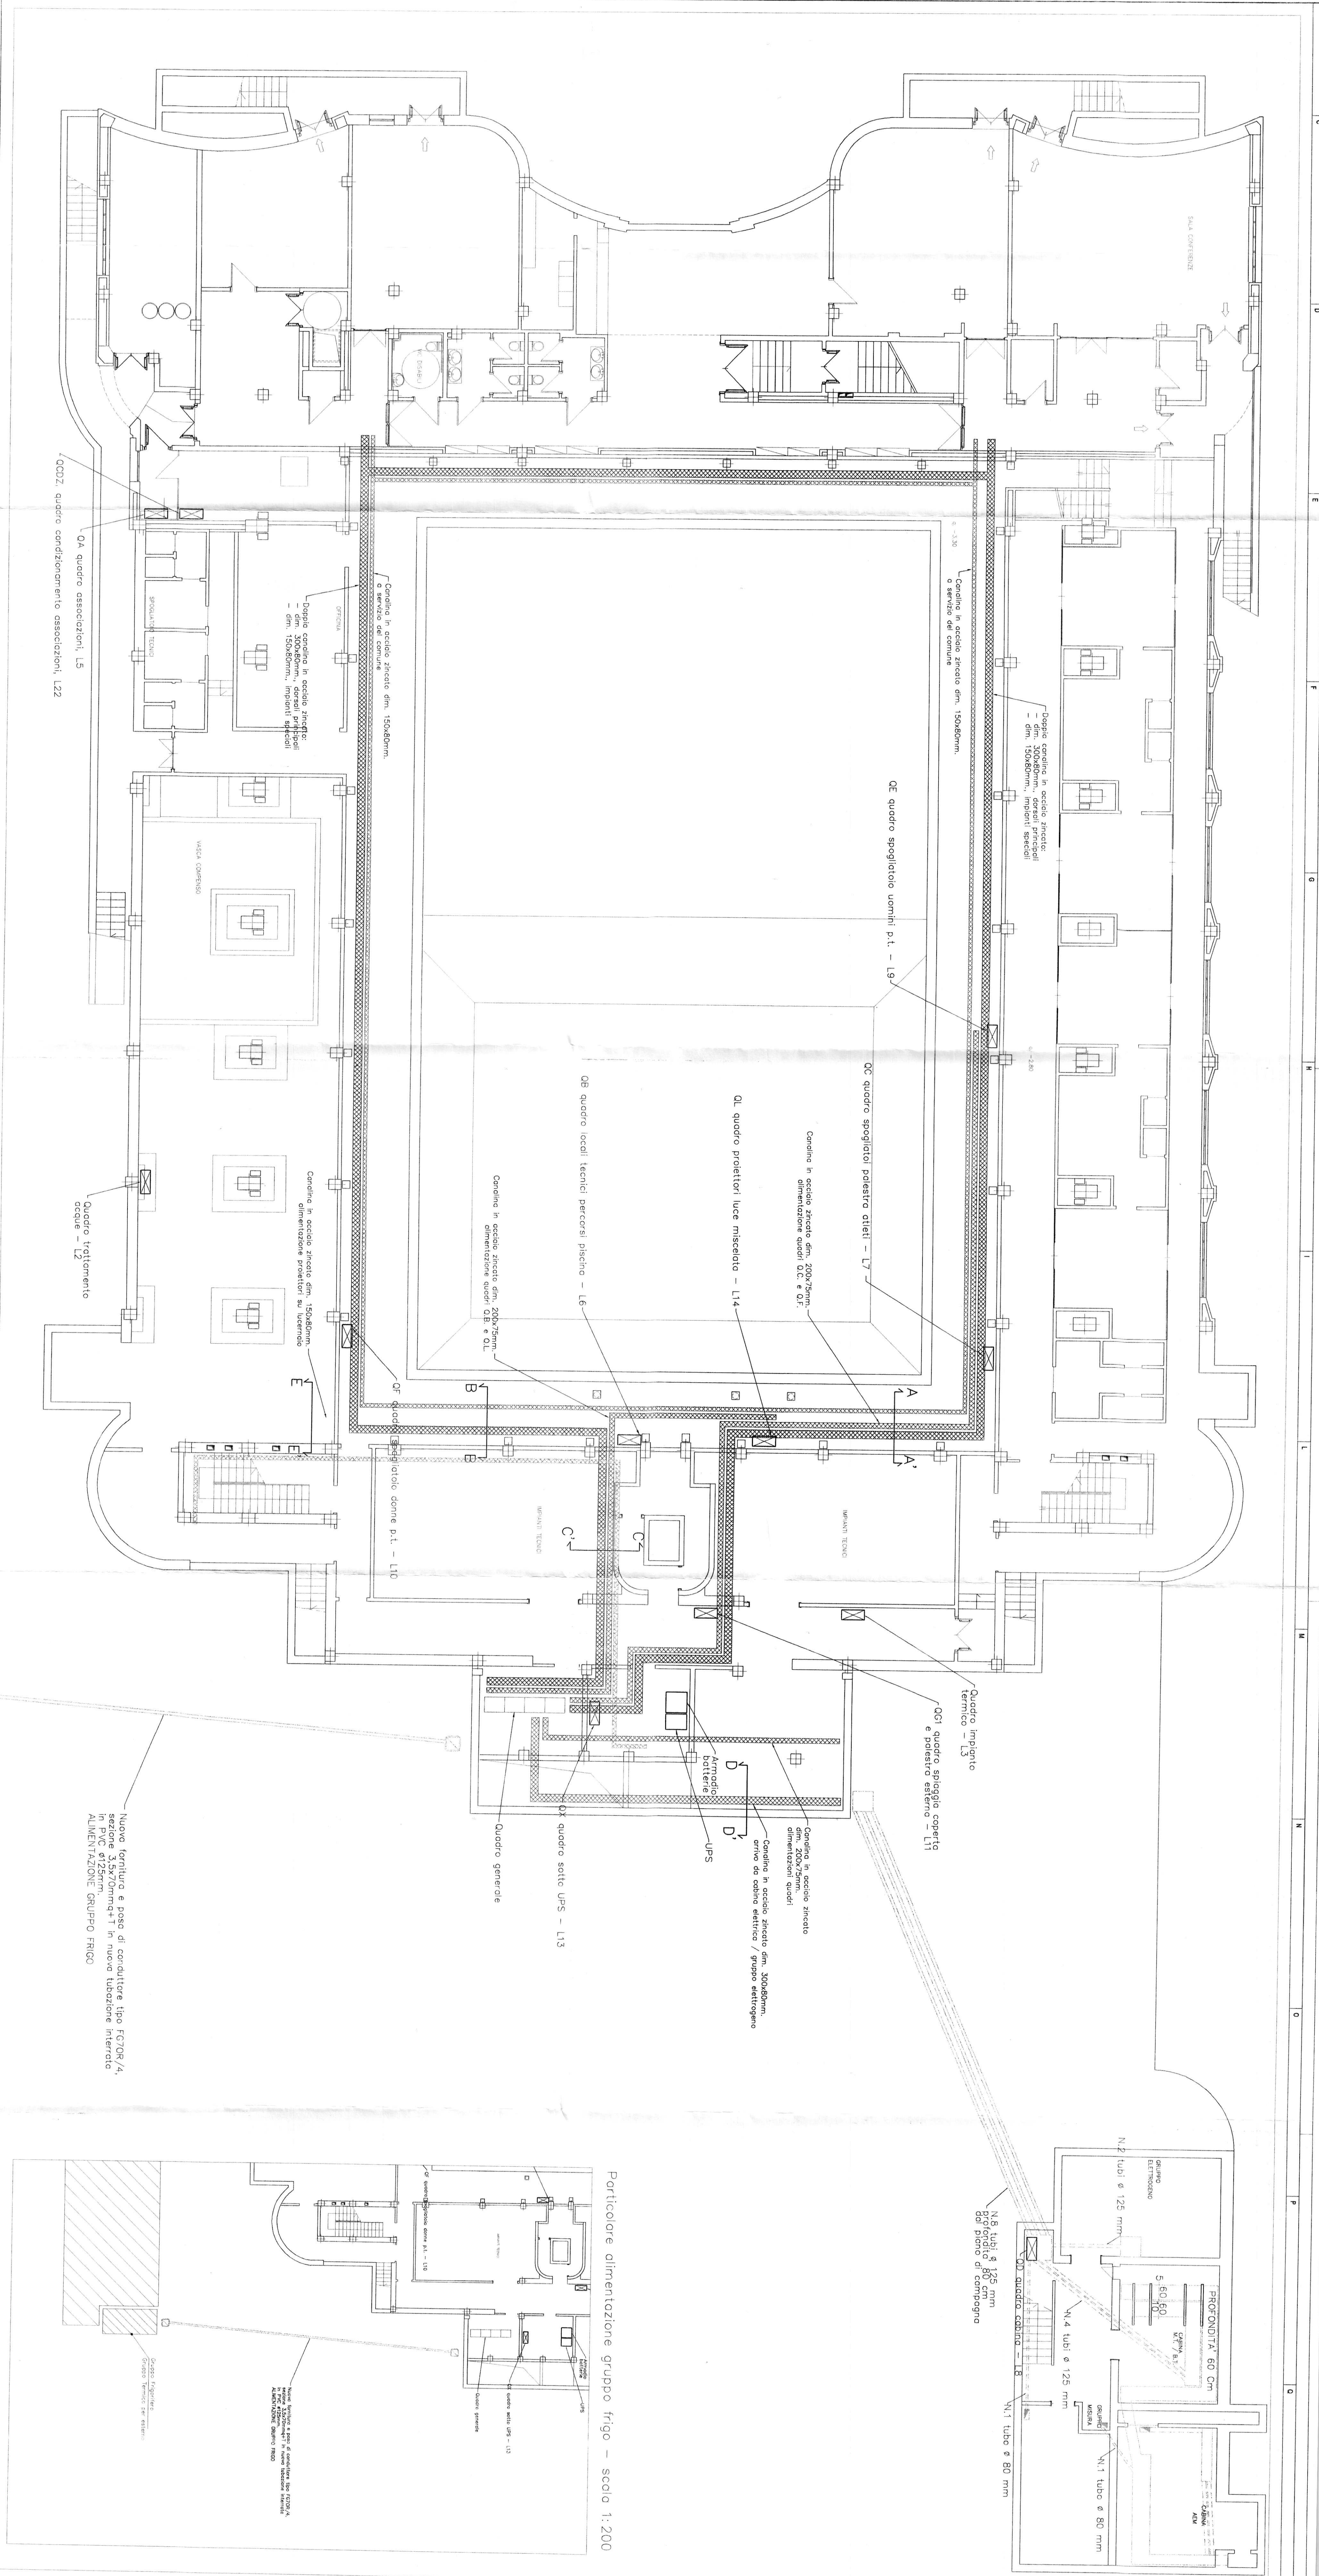

Particolare alimentazione gruppo frigo - scia 1:200