

CITTA' DI TORINO
SETTORE TECNICO II B
IMPIANTI SPORTIVI

RISTRUTTURAZIONE E AMPLIAMENTO
PISCINA DELLO STADIO COMUNALE

IMPIANTI ELETTRICI


TAV. EI RAPP. 1:100

PIANTA QUOTA INTERRATO

IMPIANTO LUCE

DOCUMENTAZIONE AS-BUILT


PROGETTO ARCHITETTONICO DOTT. ARCH. LUCA DEBANTE
DOTT. ARCH. MARINA DEBANTE
Via Giulio 55 tel. (011) 8127888 - 10123 TORINO
Via S. Ombra 42 - 10123 TORINO

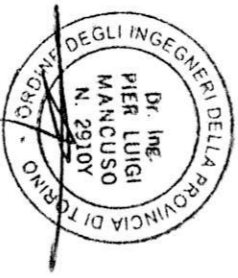

19 maggio 2006

Simbolo	Descrizione
	Quadro elettrico
	Placchetta 2x36 W IP65
	Placchetta 1x36 W IP65
	Placchetta 2x18 W IP65
	Placchetta 1x18 W IP65
	Proiettore 400 W tipo ciomo JMT 400
	Comando luce interruttore
	Comando luce deviatore
	Comando luce a pulsante

RIIDE Aggravamento
documentale
N. 2165

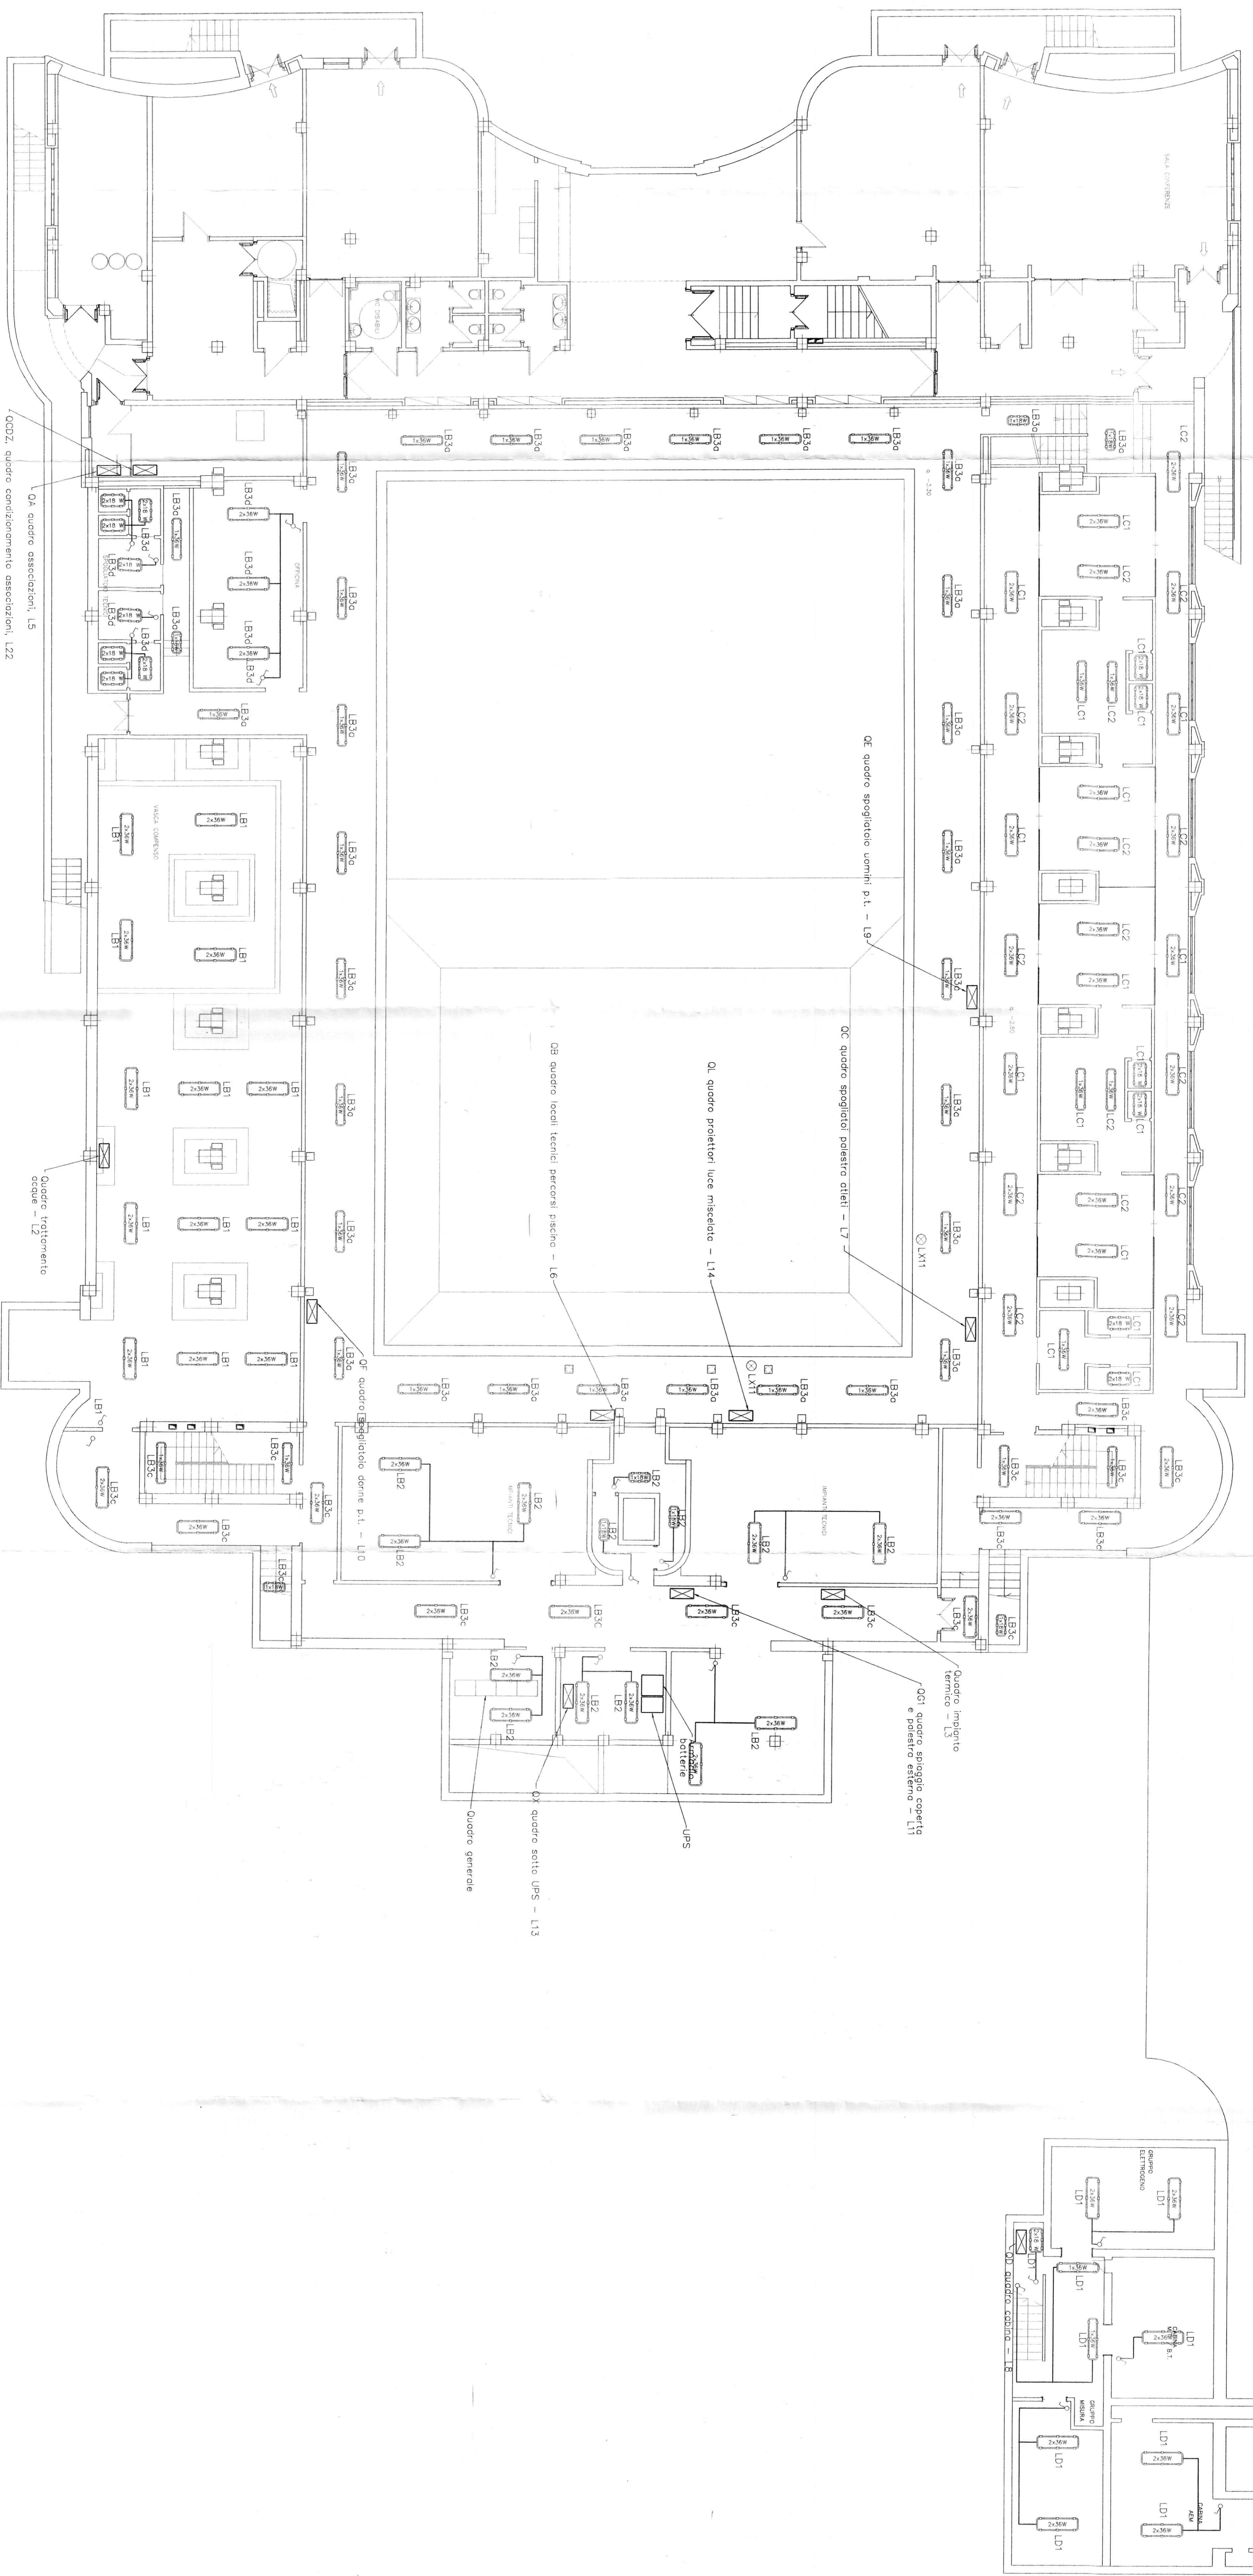

GA quadro associazioni, L5
GDZ, quadro condizionamento associazioni, L22

Quadro trattamento acque - L2

Quadro generale

Quadro sotto UPS - L13

Quadro impianto termico - L3
e palestra esterna - L11

OE quadro spogliatoi palestra atleti - L7

OL quadro proiettori luce miscelate - L14

OB quadro locali tecnici percorsi piscine - L6

OF quadro spogliatoio donne p.t. - L10

OG quadro impianto termico e palestra esterna - L11

OH quadro scorie - L8