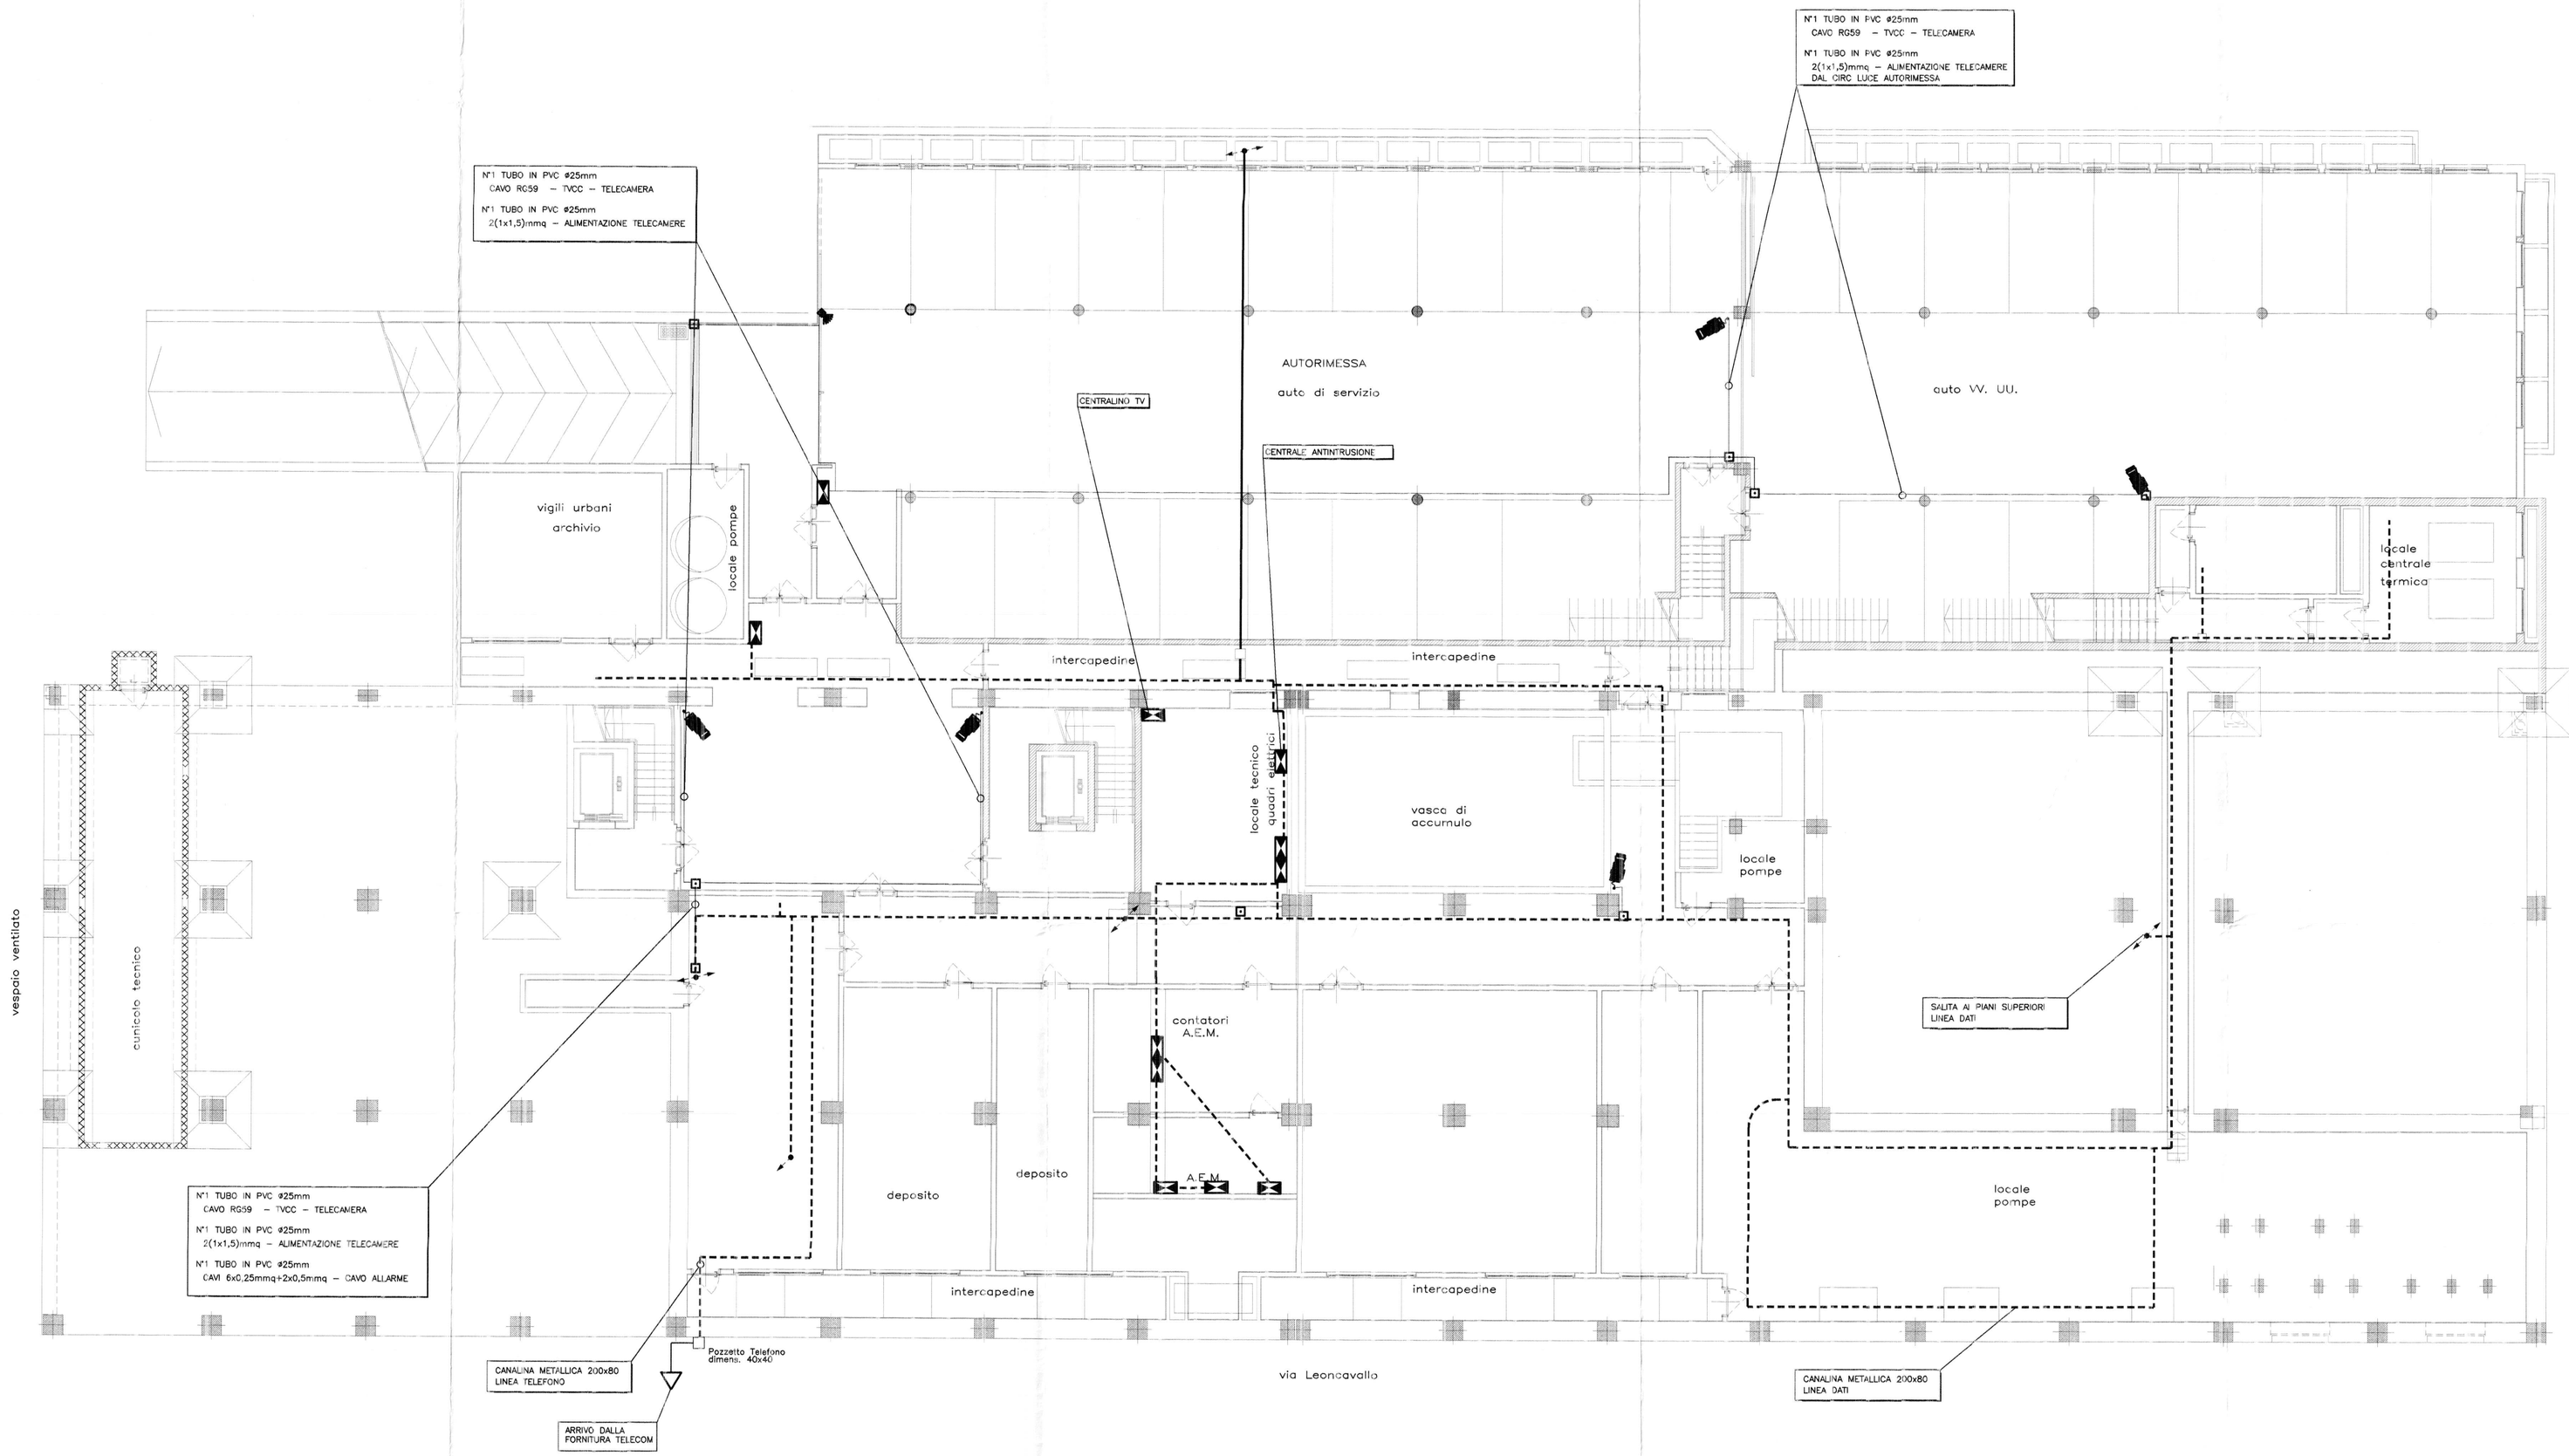

LEGENDA

SIMBOLO	DESCRIZIONE
	TELECAMERA A CIRCUITO CHIUSO N°2 TUBI PVC ø25 ALIMENTAZIONE – SEGNALE VIDEO
	RIVELATORE INFRAROSSO A DOPPIA TECNOLOGIA TUBO PVC ø20 CAVO SPECIALE
	SCATOLA DI DERIVAZIONE IMPIANTI SPECIALI DOTATA DI SETTI SEPARATORI
	COLONNA MONTANTE ASCENDENTE / DISCENDENTE / PASSANTE
	TASTIERA INSERIMENTO IMPIANTO ANTI INTRUSIONE

Soc. Coop. a r.l.
Sede legale e amministrativa
59100 PRATO – Via del Lazzeretto, 92
Tel. 0574-55911 Fax 0574-559155
codice fiscale 01466710488
partita IVA 00259230977

REVISIONE:	FILE: El.05.dwg	REDAZIONE:	VERIFICA:	APPROVAZIONE:
DESCRIZIONE: IMPIANTO ELETTRICO				

CITTA' DI TORINO

VICEDIREZIONE GENERALE
SERVIZI TECNICI E PATRIMONIO

D04 – DIVISIONE EDIFICI MUNICIPALI

SETTORE B–RISTRUTTURAZIONI E NUOVI EDIFICI MUNICIPALI

Circ.6 – EX STABILIMENTO CEAT – Via Leoncavallo 25
Ristrutturazione ed uso sociale, anagrafe, sede VV.UU., biblioteca

Gruppo di progettazione
arch. Ilario Sardi
arch. Antonella Marchetti
geom. Guido Cuarini
sig. Ugo Marchese
geom. Andrea Milano
p.i. Giacomo Guastavigna
p.i. Mauro Raimondo
ing. Antonio D'Arpa
sig. Dario Costa
geom. Roberto Bottero

Responsabile del procedimento e Dirigente Settore Tecnico
arch. Dario Sardi

Progetto architettonico:
arch. Dario Sardi
arch. Antonella Marchetti

Progetto strutturale:
ing. Paolo Bormida
ing. Ermanno Pivetta

Impianto termico – idrico:
p.i. Giacomo Guastavigna
p.i. Mauro Raimondo

Impianto elettrico:
ing. Antonio D'Arpa

Impianto spegnimento a gas inerte:
ing. Salvatore Calì Quaglia

AS – BUILT

OGGETTO

IMPIANTI SPECIALI – DATI
PIANTA PIANO INTERRATO

NOME-FILE | Scala Plot 1=1
RIFERIMENTO
SCALA 1:100

REV	MODIFICHE	DATA	DISEGNATORE
0	AS–BUILT	GIUGNO 2005	
1			
2			
3			
4			
5			

ELABORATO
EL/05