

CITTA' DI TORINO  
SETTORE TECNICO II B  
IMPIANTI SPORTIVI

RISTRUTTURAZIONE E AMPLIAMENTO  
PISCINA DELLO STADIO COMUNALE

IMPIANTI ELETTRICI


TAV. E3 RAPP. 1:100

PIANTA QUOTA INTERRATO

IMPIANTI FORZA MOTRICE E SPECIALI

DOCUMENTAZIONE AS-BUILT

PROGETTO ARCHITETTONICO DOTT. ANGELO LUCIA DEBARATE  
via Gobetti 55 tel. (011) 8127388 - 10123 TORINO  
PROGETTO IMPIANTI ELETTRICI ING. PIERLUIGI MANCUSO  
via S. Ottavio 42 - 10124 TORINO

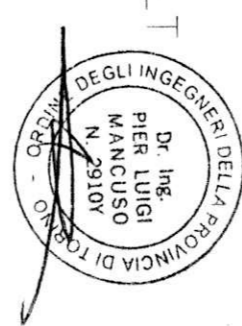

maglio 2006

Simbolo	Significato
	Quadro elettrico
	Proiettore di suono 10 W
	Rivelatore di fumo
	Pannello ottico-acustico
	Pulsante di emergenza
	Pulsante di allarme
	Preso telefonica
	Preso televisiva
	Preso 2P+T con interruttore magnetotermico 10A
	Postazione cithofonica interna
	Preso 2P+T bloccato 220V 16A
	Preso 3P+T bloccato 380V 16A
	Asciugo capelli elettrico protetto da preso FM 220V 16A e interruttore magnetotermico dc 10A

idipe  
Assogestione  
documentale  
N. 2165

