CITTA' DI TORINO
SETTORE TECNICO II B
IMPIANTI SPORTIVI

RISTRUTTURAZIONE E AMPLIAMENTO
PISCINA DELLO STADIO COMUNALE

IMPIANTI ELETTRICI

TAV. E6 RAPP. 1:100

PIANTA QUOTA VASCA

IMPIANTO LUCE DI SICUREZZA

DOCUMENTAZIONE AS-BUILT

Dr. Ing. PIER LUIGI MANCUSO N. 2910/ ORDINE DEGLI INGEGNERI DELLA PROVINCIA DI TORINO

PROGETTO ARCHITETTONICO DOTT. ARCH. LUCA DEABATE
DOTT. ARCH. MARINA DEABATE
via Giolitti 55 tel. (011) 8127588 - 10123 TORINO

PROGETTO IMPIANTI ELETTRICI ING. PIER LUIGI MANCUSO
via S. Ottavio, 42 - 10124 TORINO

maggio 2006

Simbolo	Descrizione
1x24W	Plafoniera 1x24 W IP65 stagna
1x18W IP54	Plafoniera 1x18 W IP54
2x10W IP65	Lunga luce 2x10 W
24 lx	Valori di illuminamento (lx)

IRIDE Aggiornamento documentale
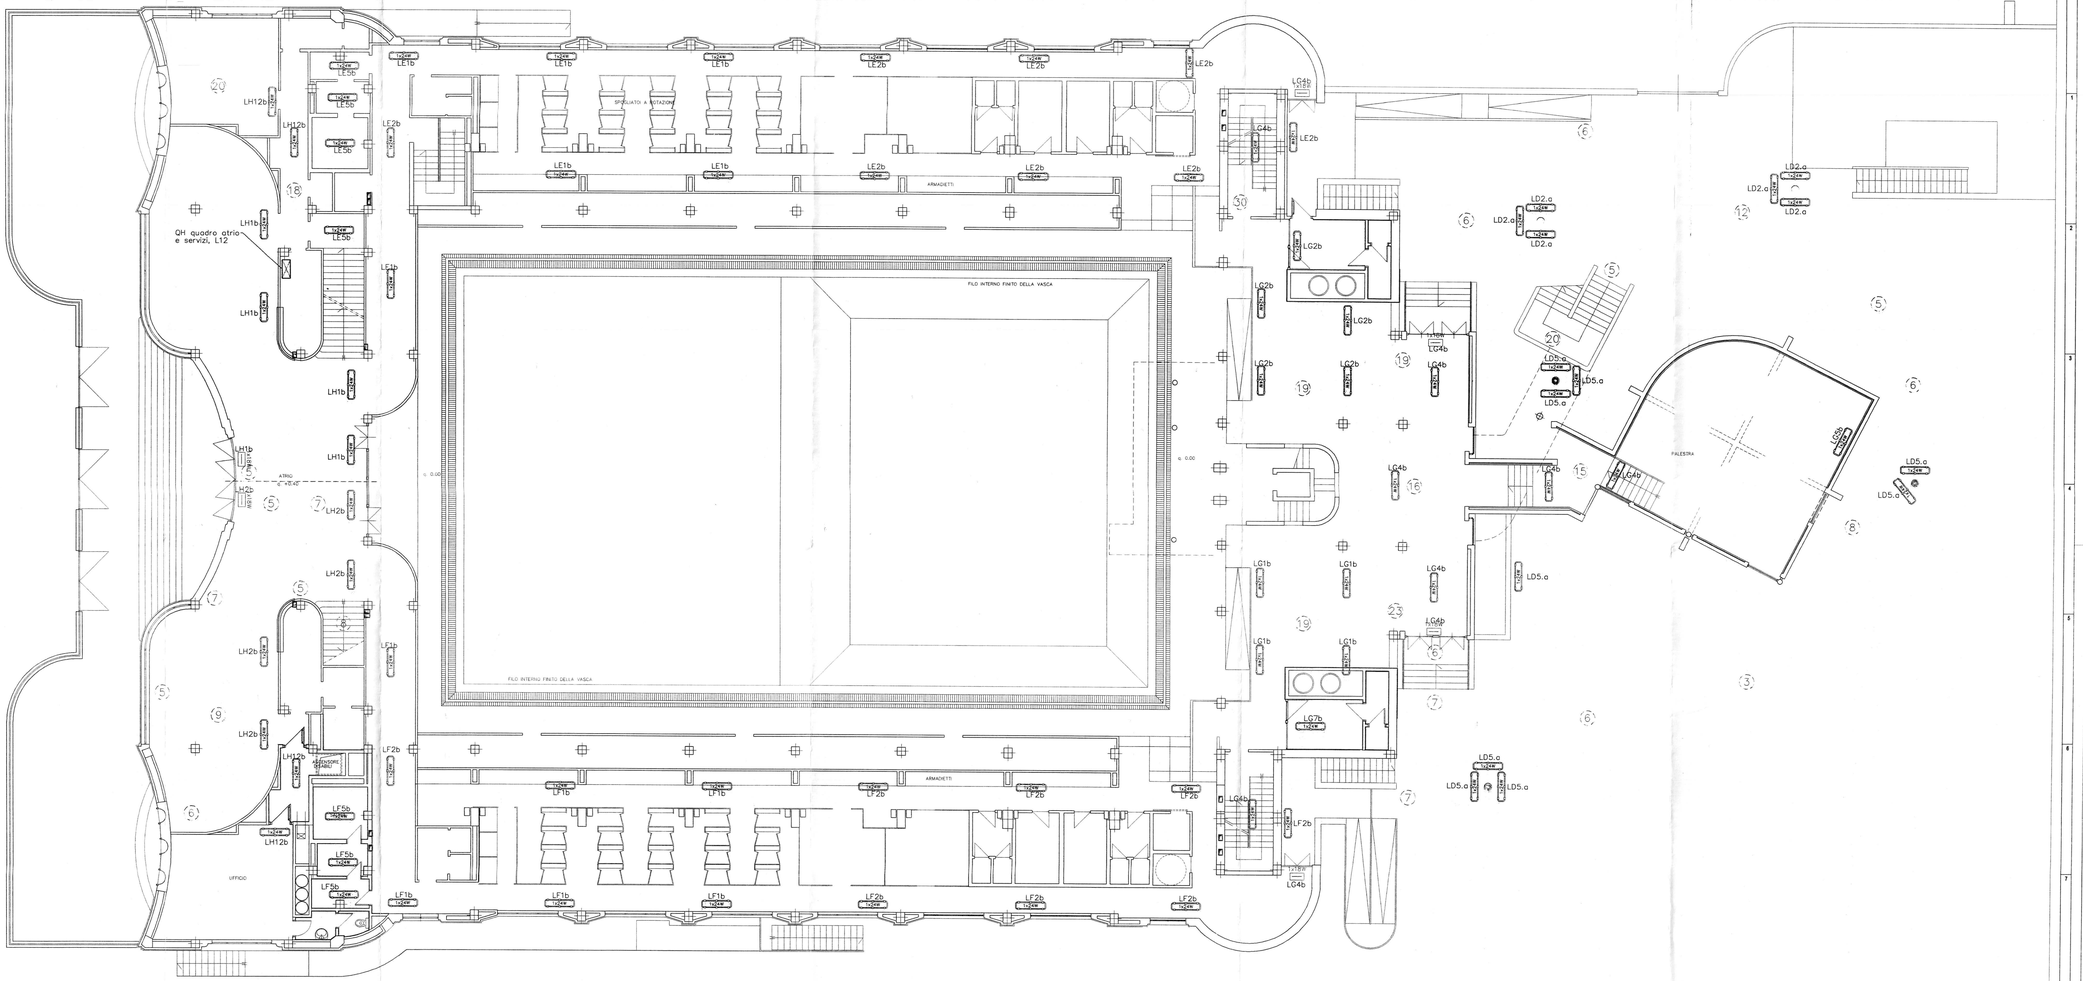
N. 2165