

CITTA' DI TORINO
OPERE DI RIQUALIFICAZIONE FUNZIONALE E TECNOLOGICA
DEL PALAZZETTO DELLO SPORT "RUFFINI"



INTERVENTI DI COMPLETAMENTO
PERIZIA SUPPLETIVA E DI VARIANTE N° 1

PROGETTO ARCHITETTONICO

dott. arch. GIANCARLO PAVONI
dott. ing. Remo Mendolicchio
dott. arch. Stefano Fregghieri

ARTECH STUDIO - Torino, via Vittorio Amedeo II n.21

PROGETTO IMPIANTI TECNOLOGICI E OPERE IN C.A.

termici e di trattamento aria, di raffrescamento e ventilazione forzata,
elettrici e speciali, di illuminazione, idrosanitari, antincendio e sicurezza

dott. ing. GIANCARLO GRAMONI

CYD - Torino, c.so Re Umberto n.129



PROGETTO ESECUTIVO

REALIZZAZIONE NUOVA FORNITURA AEM
PIANTA PIANO INTERRATO (-3,40 m)



disegno	scala	data
01	1:100	MARZO 2004

dott. ing. GIANCARLO GRAMONI
Corso Re Umberto 129 - 10128 Torino
Tel. 011/318.60.80 011/318.61.80
email:studiocyd@gramoni.191.it
P.Iva 07267540016

Visto il responsabile del procedimento dirigente del settore impianti sportivi
dott. ing. GIANCARLO REVELCHIONE

LE REALIZZAZIONI EFFETTUATE IN ROSSO SONO A CURA DELLA DITTA:

I.S.T.EL. snc DI ROMANO SILVIO & C.

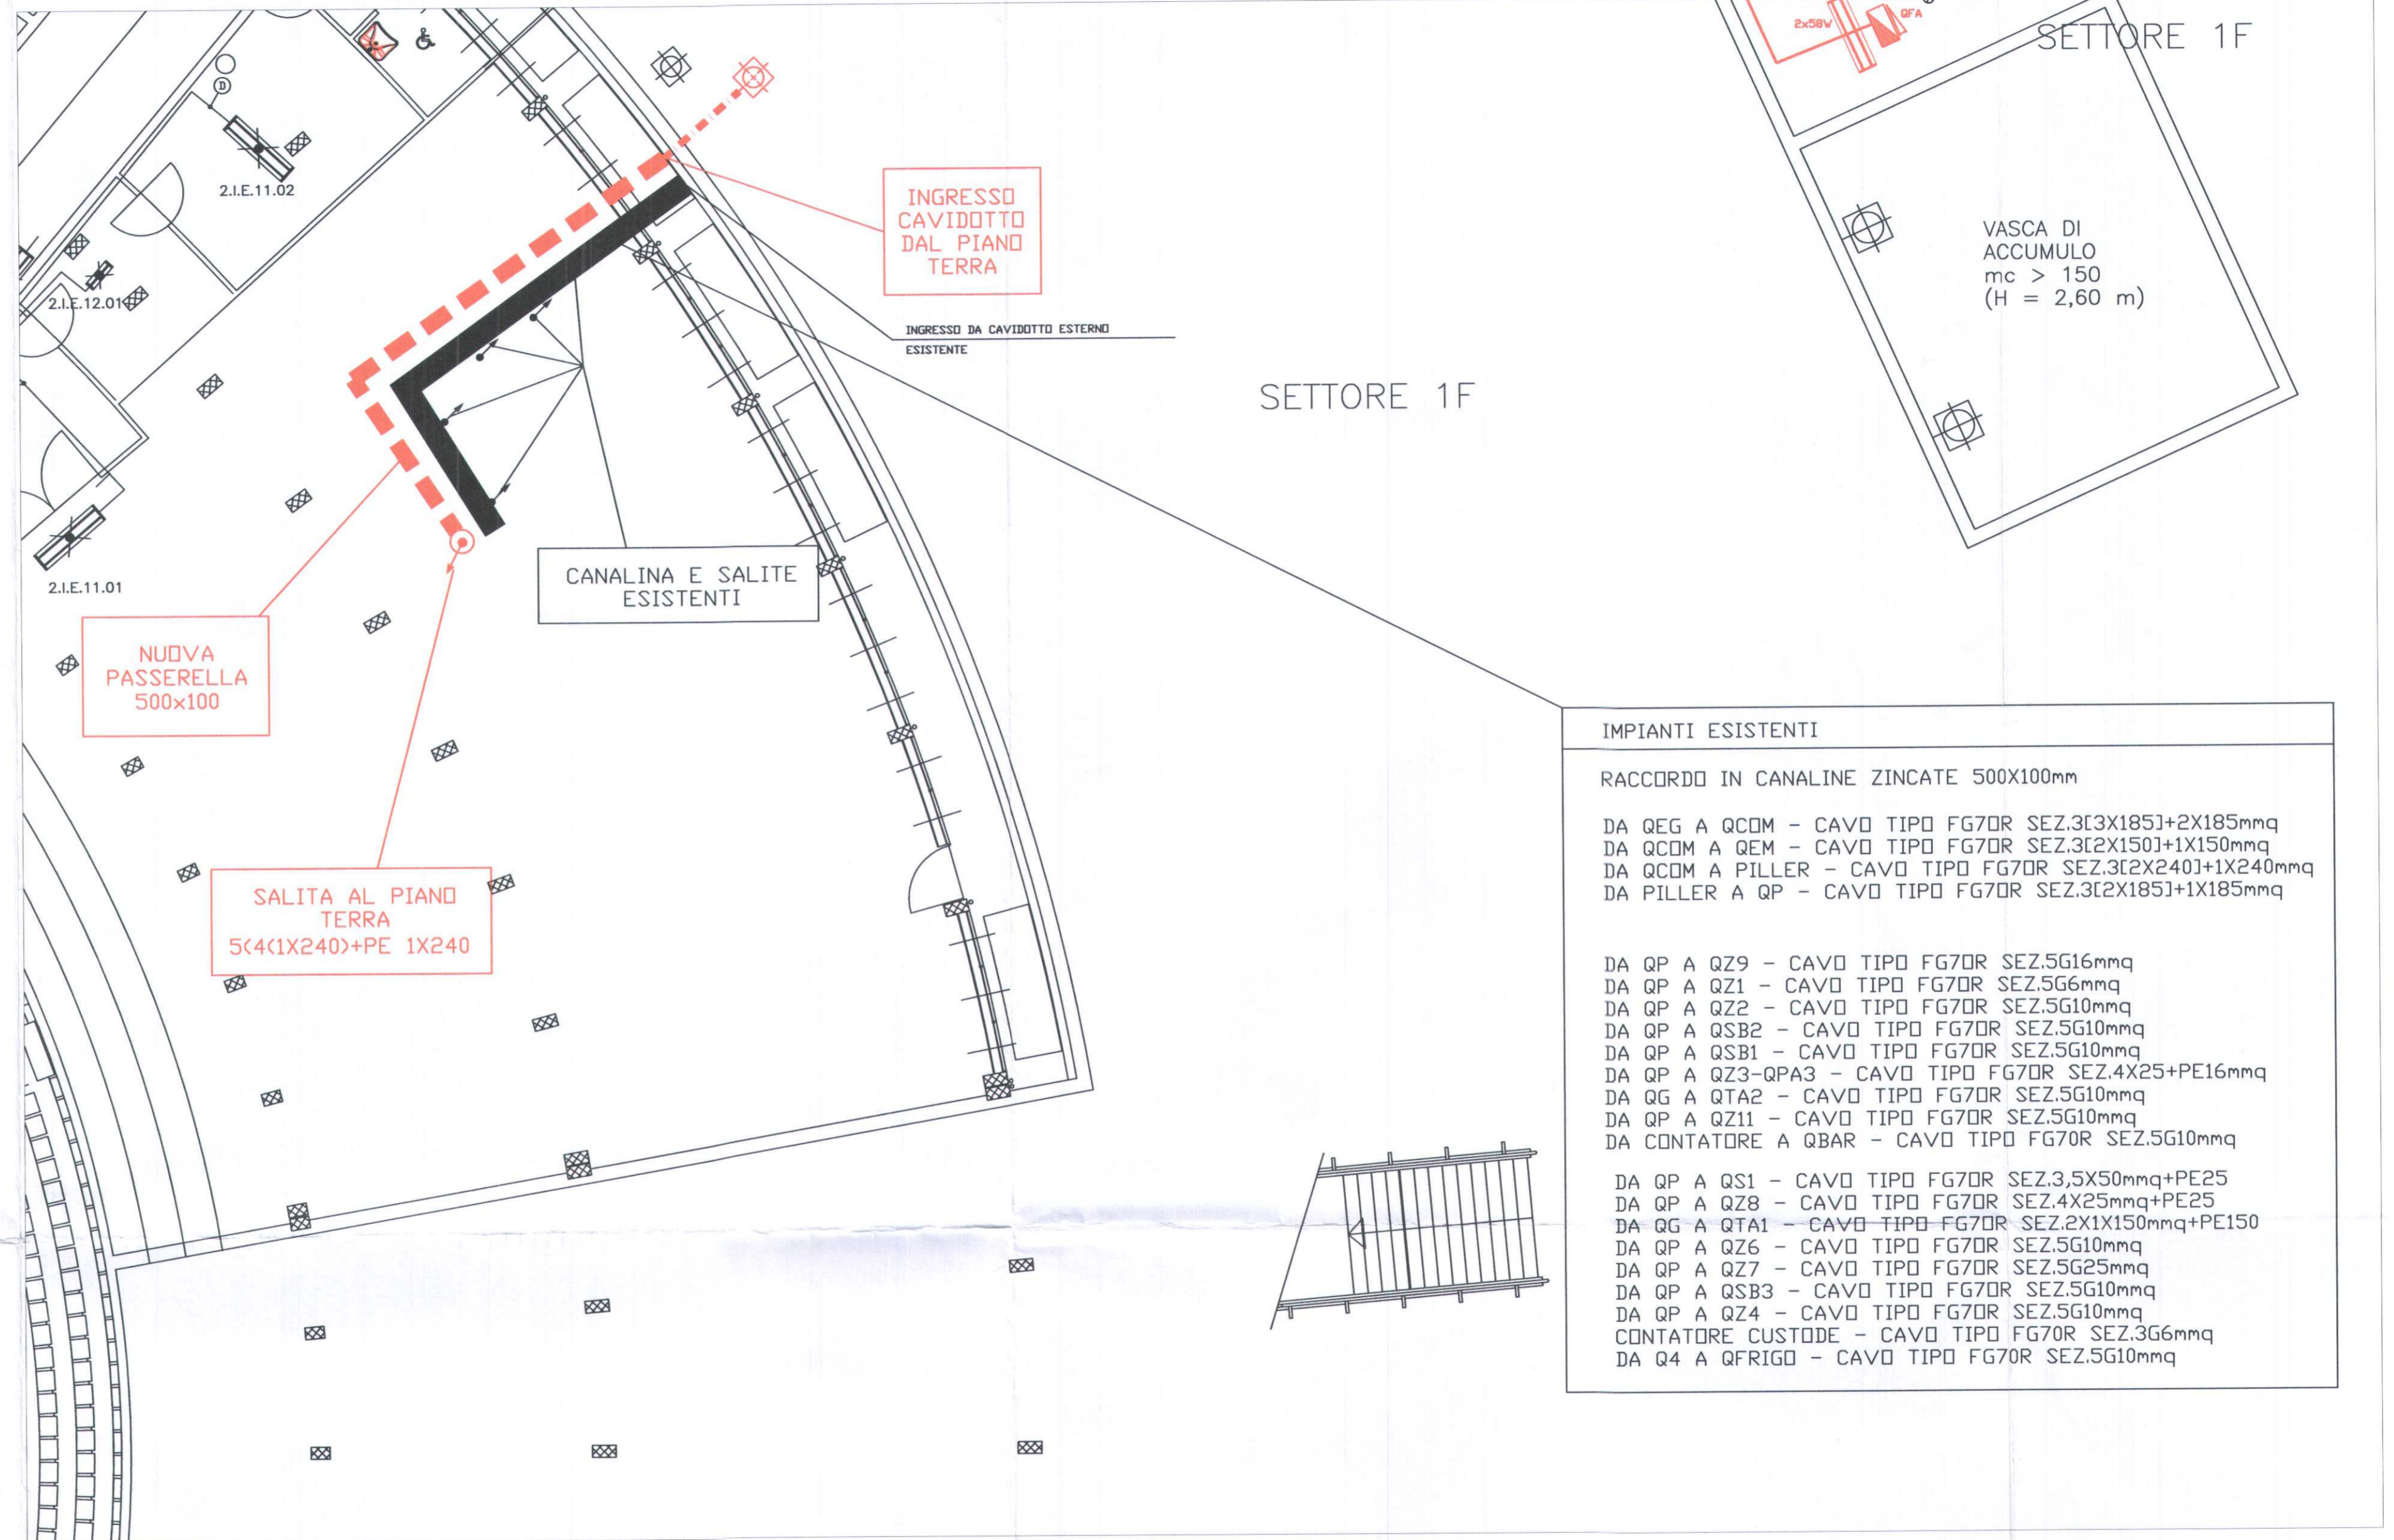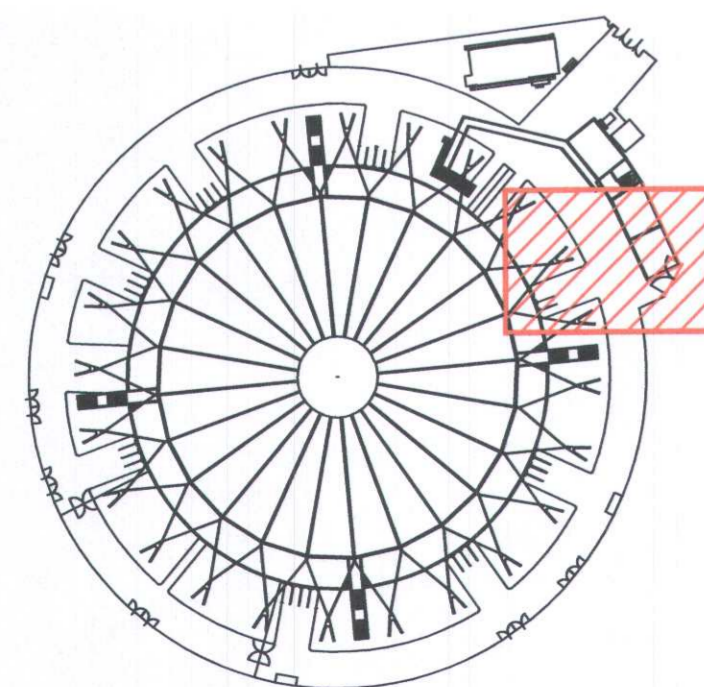

IMPIANTI ESISTENTI

RACCORDO IN CANALINE ZINCATE 500X100mm

DA QEG A QCOM - CAVO TIPO FG7DR SEZ.3[3X185]+2X185mmq
 DA QCOM A QEM - CAVO TIPO FG7DR SEZ.3[2X150]+1X150mmq
 DA QCOM A PILLER - CAVO TIPO FG7DR SEZ.3[2X240]+1X240mmq
 DA PILLER A QP - CAVO TIPO FG7DR SEZ.3[2X185]+1X185mmq

DA QP A QZ9 - CAVO TIPO FG7DR SEZ.5G16mmq
 DA QP A QZ1 - CAVO TIPO FG7DR SEZ.5G6mmq
 DA QP A QZ2 - CAVO TIPO FG7DR SEZ.5G10mmq
 DA QP A QSB2 - CAVO TIPO FG7DR SEZ.5G10mmq
 DA QP A QSB1 - CAVO TIPO FG7DR SEZ.5G10mmq
 DA QP A QZ3-QPA3 - CAVO TIPO FG7DR SEZ.4X25+PE16mmq
 DA QG A QTA2 - CAVO TIPO FG7DR SEZ.5G10mmq
 DA QP A QZ11 - CAVO TIPO FG7DR SEZ.5G10mmq
 DA CONTATORE A QBAR - CAVO TIPO FG7DR SEZ.5G10mmq

DA QP A QS1 - CAVO TIPO FG7DR SEZ.3,5X50mmq+PE25
 DA QP A QZ8 - CAVO TIPO FG7DR SEZ.4X25mmq+PE25
 DA QG A QTA1 - CAVO TIPO FG7DR SEZ.2X1X150mmq+PE150
 DA QP A QZ6 - CAVO TIPO FG7DR SEZ.5G10mmq
 DA QP A QZ7 - CAVO TIPO FG7DR SEZ.5G25mmq
 DA QP A QSB3 - CAVO TIPO FG7DR SEZ.5G10mmq
 DA QP A QZ4 - CAVO TIPO FG7DR SEZ.5G10mmq
 CONTATORE CUSTODE - CAVO TIPO FG7DR SEZ.3G6mmq
 DA Q4 A QFRIGO - CAVO TIPO FG7DR SEZ.5G10mmq