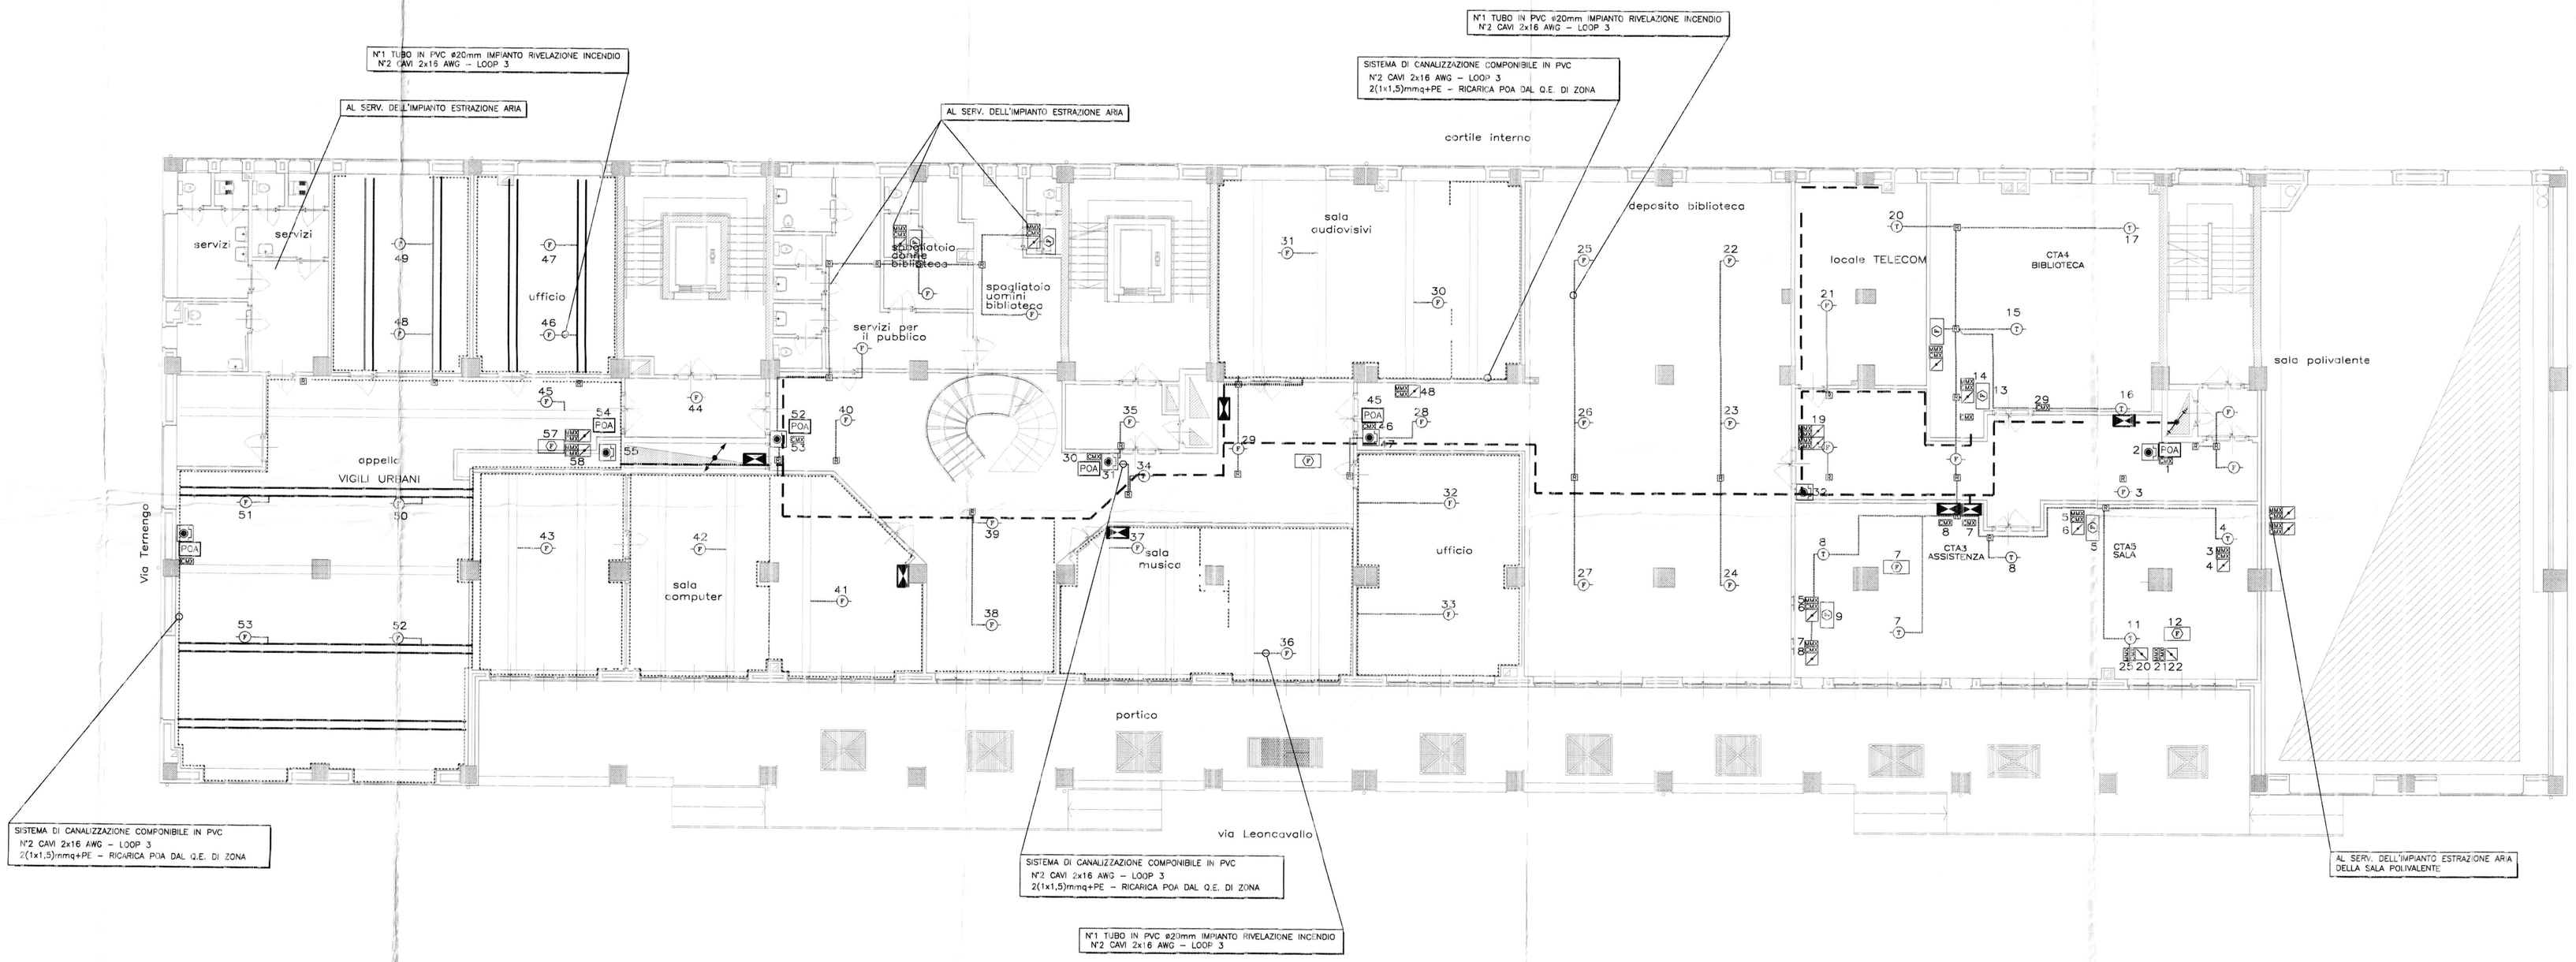

LEGENDA

SIMBOLO	DESCRIZIONE
	RIVELATORE DI GAS
	RIVELATORE OTTICO DI FUMO
	RIVELATORE TERMOVELOCIMETRICO
	RIVELATORE LINEARE DI FUMO A RAGGI INFRAROSSI – MODULO TRASMITTENTE E RICEVENTE
	PANNELLO CATARINFRANGENTE
	PANNELLO OTTICO ACUSTICO
	BLOCCO MECCANICO ELETTROMAGNETICO (MAGNETE) COMPLETO DI PULSANTE DI COMANDO CHIUSURA PORTA TAGLIAFUOCO
	PULSANTE INDIRIZZATO PER ALLARME INCENDIO ENTRO CUSTODIA FRANGIBILE
	ATTUATORE PER APERTURA VASISTAS
	PULSANTE PER APERTURA VASISTAS E ALLARME INCENDIO ENTRO CUSTODIA FRANGIBILE
	PULSANTE PER CHIUSURA VASISTAS
	ELETTROVALVOLA
	SERRANDA TAGLIAFUOCO
	MODULO DI INGRESSO MMX / MODULO DI USCITA CMX
	RIVELATORE DI FUMO PER CANALI D'ARIA
	CENTRALE DI RIVELAZIONE INCENDIO
	PANNELLO REMOTO DI RIVELAZIONE INCENDIO
	CASSETTA DI DERIVAZIONE IMPIANTO RIVELAZIONE INCENDIO
	CENTRALINA PER LA RIVELAZIONE GAS

COOPERATIVA CELLINI
Impianti tecnologici
CSQ
Soc. Coop a r.l.
Sede legale e amministrativa
59100 PRATO – Via del Lazzeretto, 92
Tel. 0574–55911 Fax 0574–559155
codice fiscale 01466710488
partita IVA 00259230977

REVISIONE:	FILE: EL15.dwg	REDAZIONE:	VERIFICA:	APPROVAZIONE:

DESCRIZIONE:
IMPIANTO ELETTRICO

CITTA' DI TORINO

VICEDIREZIONE GENERALE
SERVIZI TECNICI E PATRIMONIO
D04 – DIVISIONE EDIFICI MUNICIPALI

SETTORE B–RISTRUTTURAZIONI E
NUOVI EDIFICI MUNICIPALI

Circ.6 – EX STABILIMENTO CEAT – Via Leoncavallo 25
Ristrutturazione ad uso sociale, anagrafe, sede VV.UU., biblioteca

Gruppo di progettazione
arch. Dario Sardi
arch. Antonella Marchetti
geom. Guido Guarini
ing. Ugo Martiano
geom. Andrea Milano
p.i. Giacomo Guastavigna
p.i. Mauro Raimondo
ing. Antonio D'Arpa
ing. Dario Costa
geom. Roberto Bottero

Responsabile del procedimento e Dirigente Settore Tecnico
arch. Dario Sardi

Progetto architettonico:
arch. Dario Sardi
arch. Antonella Marchetti

Progetto strutturale:
ing. Paolo Bormida
ing. Ermanno Piretta

Impianto termico – idrico:
p.i. Giacomo Guastavigna
p.i. Mauro Raimondo

Impianto elettrico:
ing. Antonio D'Arpa

Impianto spegnimento a gas inerte:
ing. Salvatore Call Quaglia

ORDINE PROVINCIA PISTOIA

AS – BUILT

OGGETTO

IMPIANTO RIVELAZIONE INCENDI
PIANTA PIANO AMMEZZATO

NOME–FILE | Scala Plot 1=1
RIFERIMENTO
SCALA 1:100

REV	MODIFICHE	DATA	DISEGNATORE
0	AS-BUILT	GIUGNO 2005	
1			
2			
3			
4			
5			

ELABORATO
EL/15