

CITTA' DI TORINO SETTORE TECNICO II B IMPIANTI SPORTIVI

RISTRUTTURAZIONE E AMPLIAMENTO
PISCINA DELLO STADIO COMUNALE


IMPIANTI ELETTRICI

TAV. E8 RAPP. 1:100

PIANTA QUOTA TRIBUNE

IMPIANTO LUCE

DOCUMENTAZIONE AS-BUILT

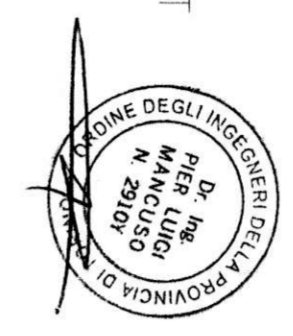


PROGETTO ARCHITETTONICO DOTT. ARCH. LUCA DEABATE
DOTT. ARCH. MARINA DEANATE
via Garibaldi 52 tel. (011) 912788 - 10121 TORINO
PROGETTO IMPIANTI ELETTRICI ING. PIER LUIGI MANCUSO
via S. Ottavio 42 - 10124 TORINO


maggio 2006

Simbolo	Significato
	Quadro elettrico
	Proiettore 400 W tipo cromo JMT 400
	Proiettore 1000 W tipo cromo JMT 1000
	Proiettore 1000 W tipo titanio JMT 1000 FL
	Punto luce a parete
	Corpo illuminante a parete lampada 36 W FL C
	Plafonniera 2x36 W IP65
	Plafonniera 1x36 W IP65 stagna
	Plafonniera 2x18 W IP65 stagna
	Plafonniera 1x18 W IP65
	Plafonniera montata su tessuto
	Comando luce interratto
	Comando luce deviato
	Blindo luce 3P/3P+N, 40A
	Proiettore per esterno, lampada diogeno 300W


ride Aggiornamento
documentale
N. 2165

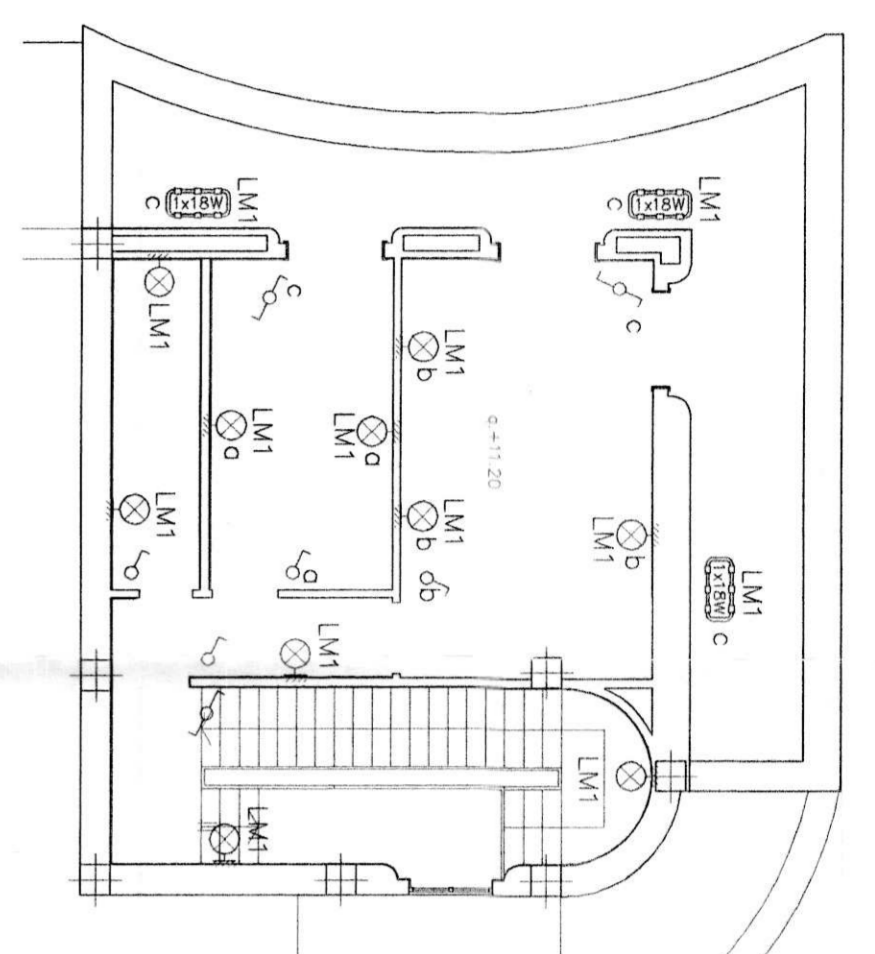

QUOTA ALLOGGIO CUSTODE

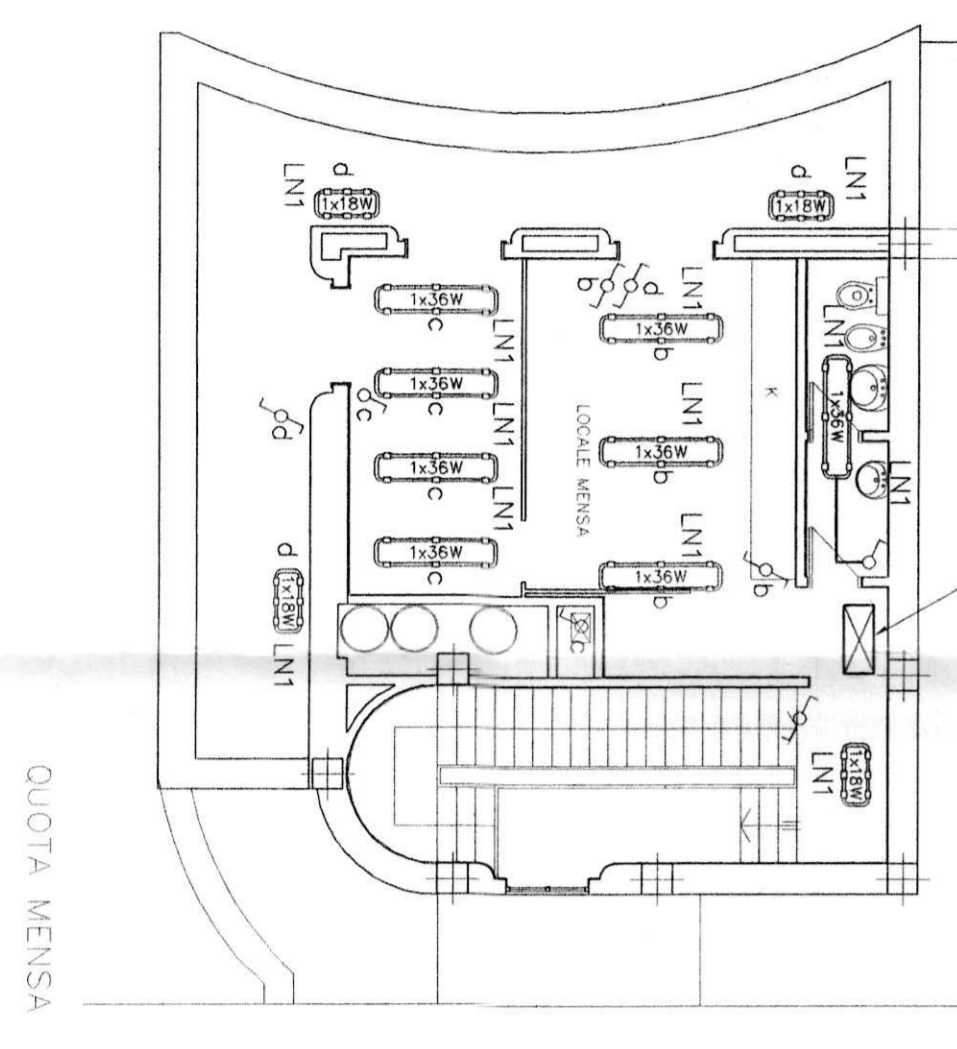

QUOTA MENSA

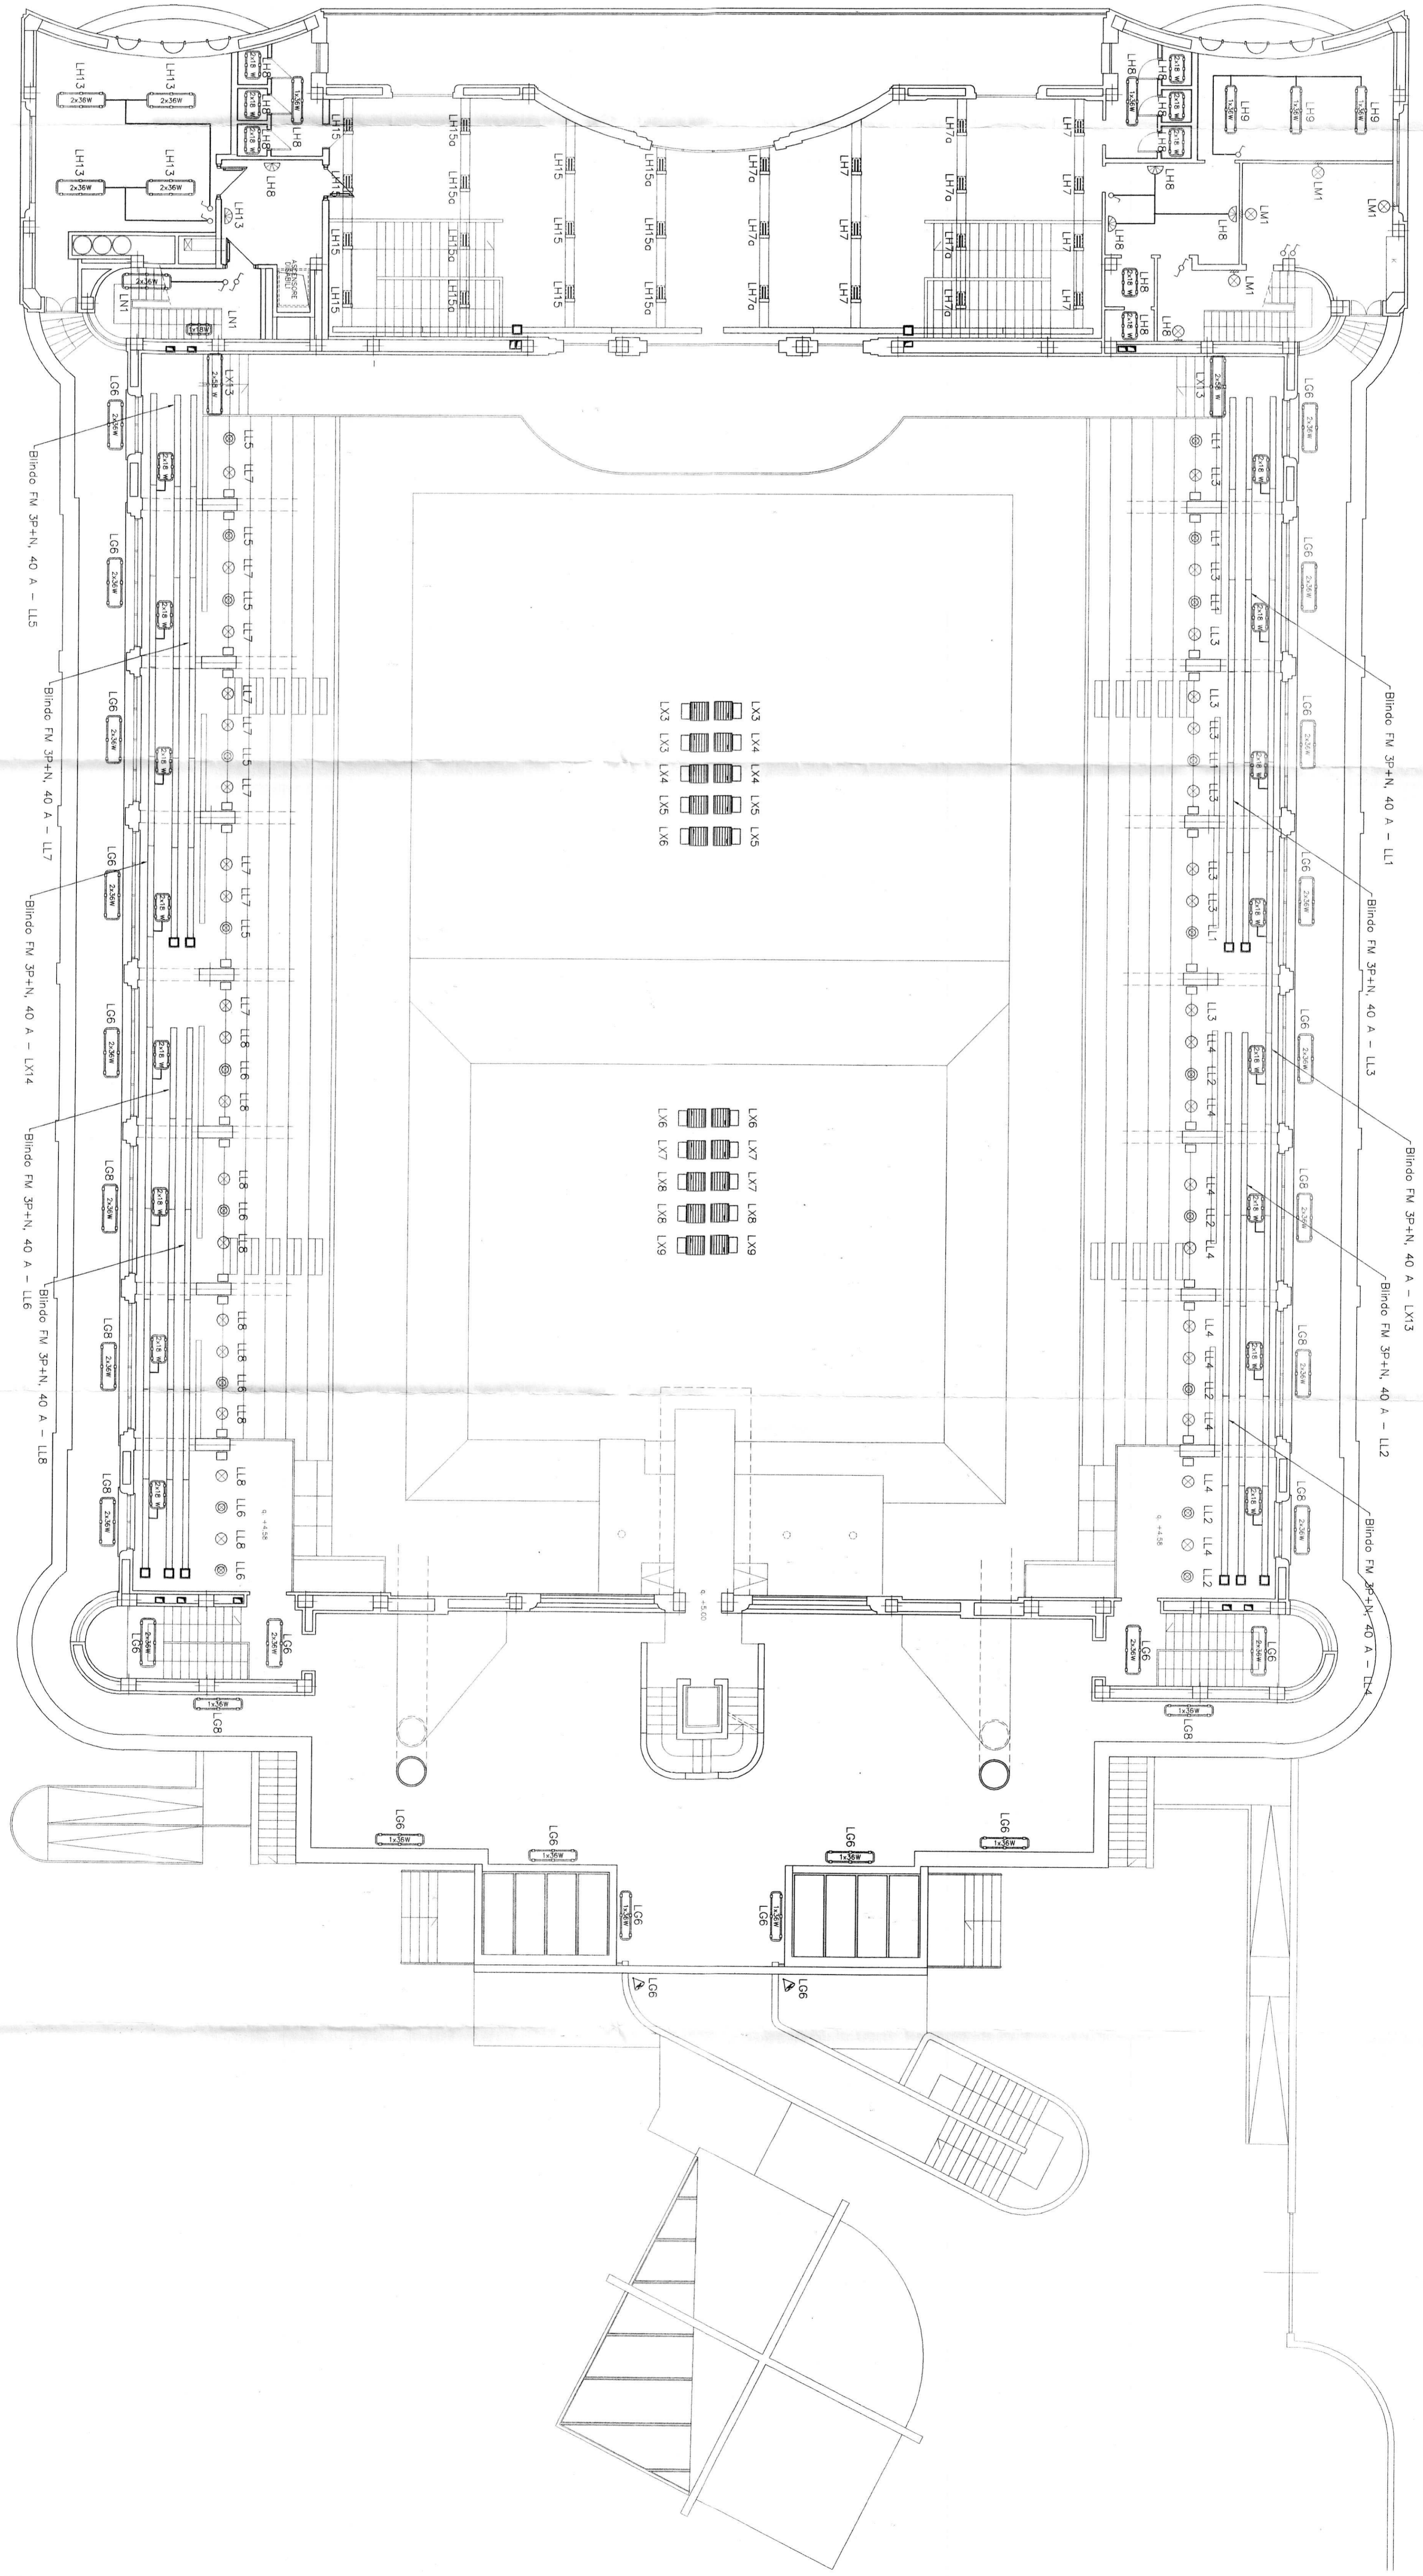

Blindo FW 3P+N, 40 A - LL5

Blindo FW 3P+N, 40 A - LL7

Blindo FW 3P+N, 40 A - LX14

Blindo FW 3P+N, 40 A - LL8

Blindo FW 3P+N, 40 A - LL2

Blindo FW 3P+N, 40 A - LL4

Blindo FW 3P+N, 40 A - LL3

Blindo FW 3P+N, 40 A - LL1

Blindo FW 3P+N, 40 A - LX3

Blindo FW 3P+N, 40 A - LX1

LX3 LX4 LX5 LX6
LX3 LX4 LX5 LX6

LX6 LX7 LX8 LX9
LX6 LX7 LX8 LX9

Blindo FW 3P+N, 40 A - LL1

Blindo FW 3P+N, 40 A - LL3

Blindo FW 3P+N, 40 A - LX3

Blindo FW 3P+N, 40 A - LL2

Blindo FW 3P+N, 40 A - LL4

Blindo FW 3P+N, 40 A - LL3

Blindo FW 3P+N, 40 A - LL1

Blindo FW 3P+N, 40 A - LX3

Blindo FW 3P+N, 40 A - LX1