CITTA' DI TORINO

OPERE DI RIQUALIFICAZIONE FUNZIONALE E TECNOLOGICA DEL PALAZZETTO DELLO SPORT "RUFFINI"

INTERVENTI DI COMPLETAMENTO
PERIZIA SUPPLETIVA E DI VARIANTE N° 1

PROGETTO ARCHITETTONICO

dott. arch. GIANCARLO PAVONI — ARTECH STUDIO - Torino, via Vittorio Amedeo II n.21
dott. ing. Remo Mendolicchio
dott. arch. Stefano Freghieri

PROGETTO IMPIANTI TECNOLOGICI E OPERE IN C.A.

termici e di trattamento aria, di raffrescamento e ventilazione forzata,
elettrici e speciali, di illuminazione, idrosanitari, antincendio e sicurezza

dott. ing. GIANCARLO GRAMONI — CYD - Torino, c.so Re Umberto n.129

CYD Studio d'ingegneria di
dott. ing. GIANCARLO GRAMONI
Corso Re Umberto 129 – 10128 Torino
Tel. 011/318.60.80 011/318.61.80
email:studiocyd@gramoni.191.it
P.iva 07267540016

PROGETTO ESECUTIVO

INTEGRAZIONE IMPIANTO PRESE CON TENSIONE PERMANENTE E AGGIUNTA PUNTI LUCE ED EMERGENZE
PIANTA PIANO INTERRATO (-3.40)

disegno	scala	data
01a	1:100	MARZO 2004

Visto il responsabile del procedimento dirigente del settore impianti sportivi
dott. ing. GIANCARLO REVELCHIONE

LE REALIZZAZIONI EFFETTUATE IN ROSSO SONO A CURA DELLA DITTA:

I.S.T.EL. snc DI ROMANO SILVIO & C.

I.S.T.EL. s.n.c. di ROMANO Silvio & C. Via Borgaro 107 10149 Torino Partita IVA 00524540012
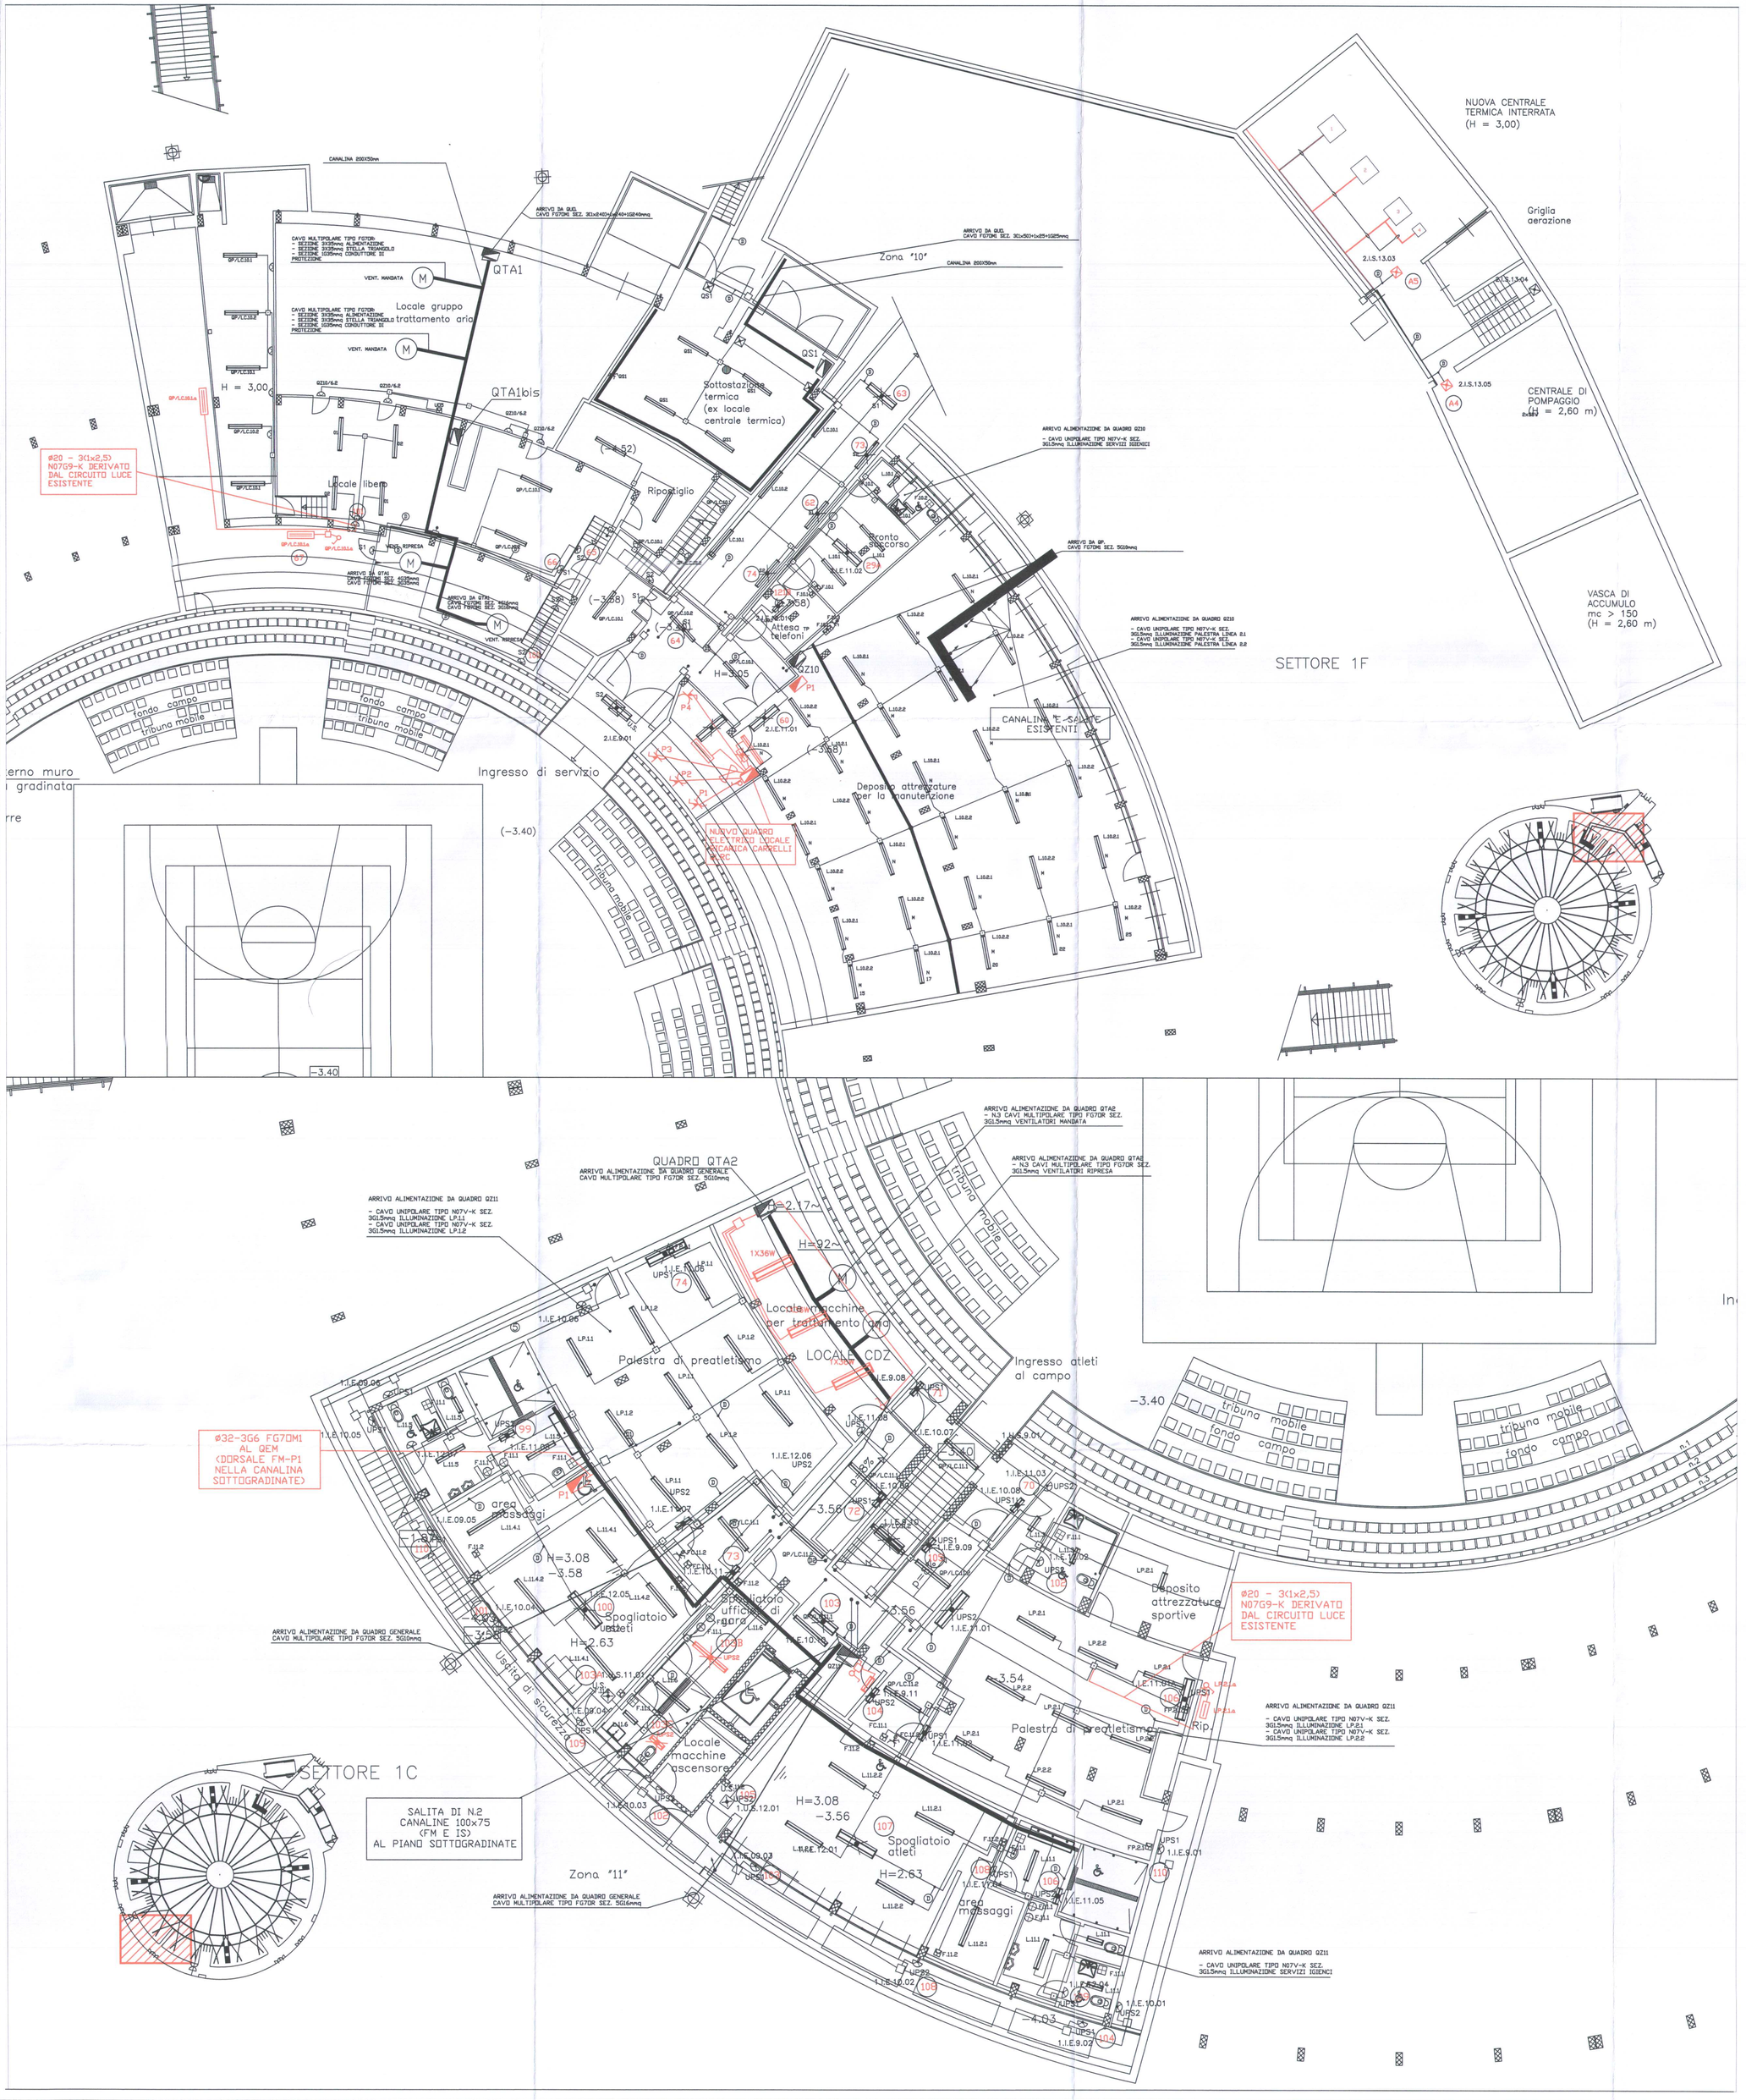
LEGENDA	
SIMBOLO	DESCRIZIONE
	INTERRUTTORE STAGNO UNIPOLARE
	CORPO ILLUMINANTE 1x18W IN POLICARBONATO IP55
	CORPO ILLUMINANTE 2x36W IN POLICARBONATO IP55
	SCATOLA DI DERIVAZIONE IP55
	QUADRETTO PRESE ALIMENTATO 24h SU 24 A VALLE DEL QUADRO ELETTRICO QEM COSTITUITO DA: - N.1 INTERRUTORE MT 2x16A - N.3 PRESE 10/16A
	GRUPPO N.1 PRESA 10/16A + INTERRUTORE MT 2x16A IP55
	PRESA INTERBLOCCATA TIPO CEE17 220V 16A 2P+T IP55
	PUNTO ALIMENTAZIONE 220V ELETTROASPIRATORE