

CITTA' DI TORINO
SETTORE TECNICO II B
IMPIANTI SPORTIVI

RISTRUTTURAZIONE E AMPLIAMENTO
 PISCINA DELLO STADIO COMUNALE


IMPIANTI ELETTRICI

TAV. E9 RAPP. 1:100

PIANTA QUOTA TRIBUNE

IMPIANTO LUCE DI SICUREZZA

DOCUMENTAZIONE AS-BUILT

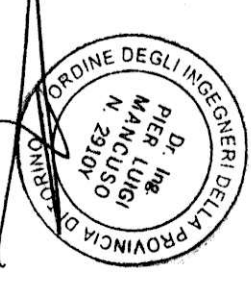


PROGETTO ARCHITETTONICO DOTT. ARCA LUCIA DEBABATE
 DOTT. ARCA MARINA DEBABATE
 VIA GIULIO 55 0113 812788 - 10123 TORINO
 PROGETTO IMPIANTI ELETTRICI ING. PIER LUIGI MANCUSO
 VIA S. GIUSEPPE 42 - 10124 TORINO


Maggio 2006

Simbolo	Descrizione
1324	Pirottoniera 1x24 W IP65
1325	Pirottoniera 1x18 W IP65
1326	Lungo Luce 2x10 W IP65
1327	Proiettore 1000W tipo titanio JMT 1000 FL
1328	Pirottoniera 1x18 W IP65
24	Valori di illuminamento (lx)


iride
 Agente
 N. 2165

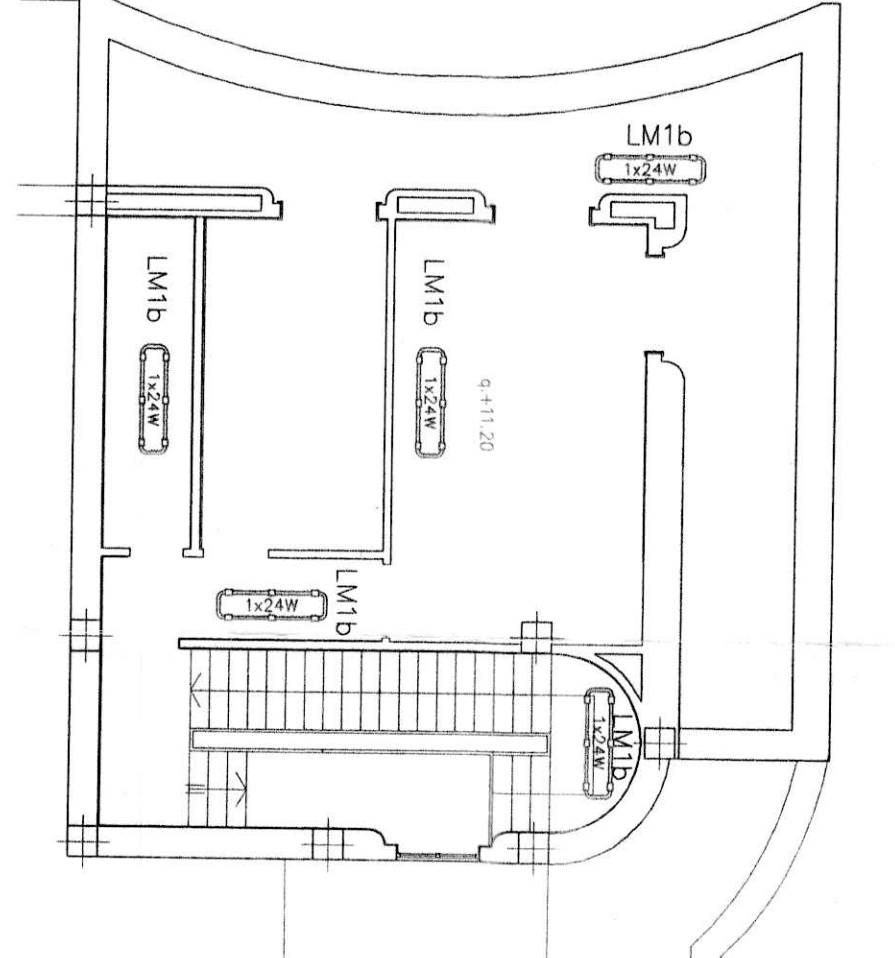

QUOTA ALLOGGIO CUSTODE

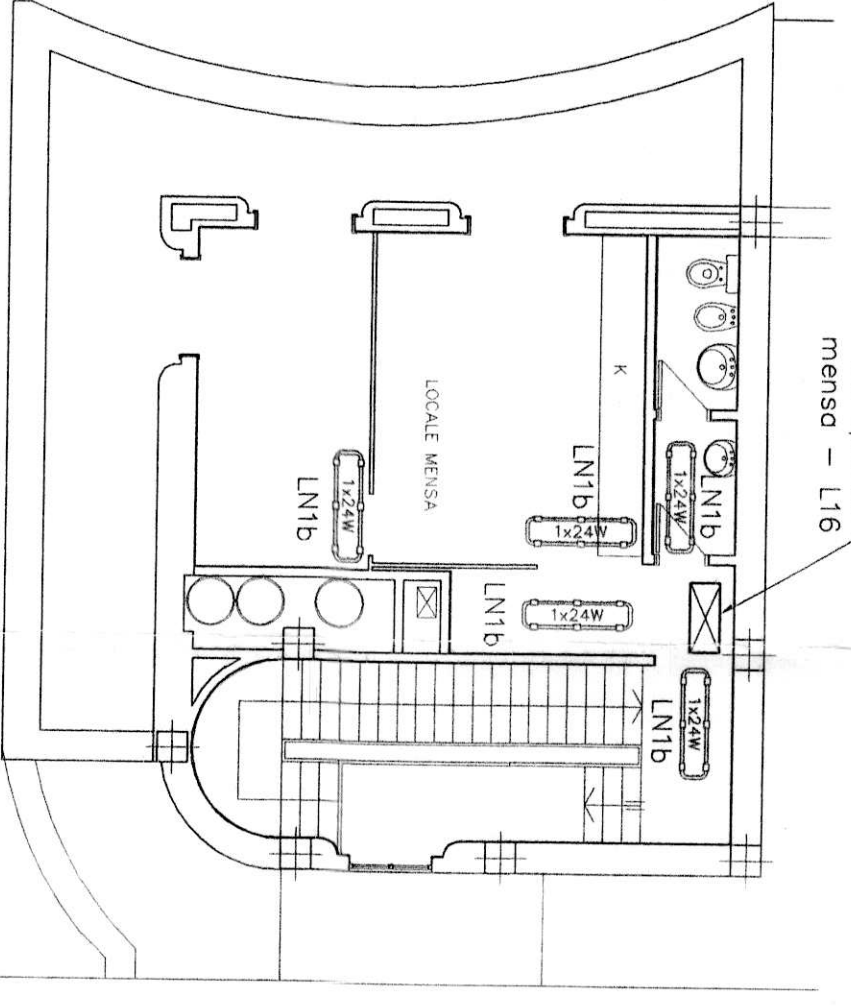

QUOTA MENSA

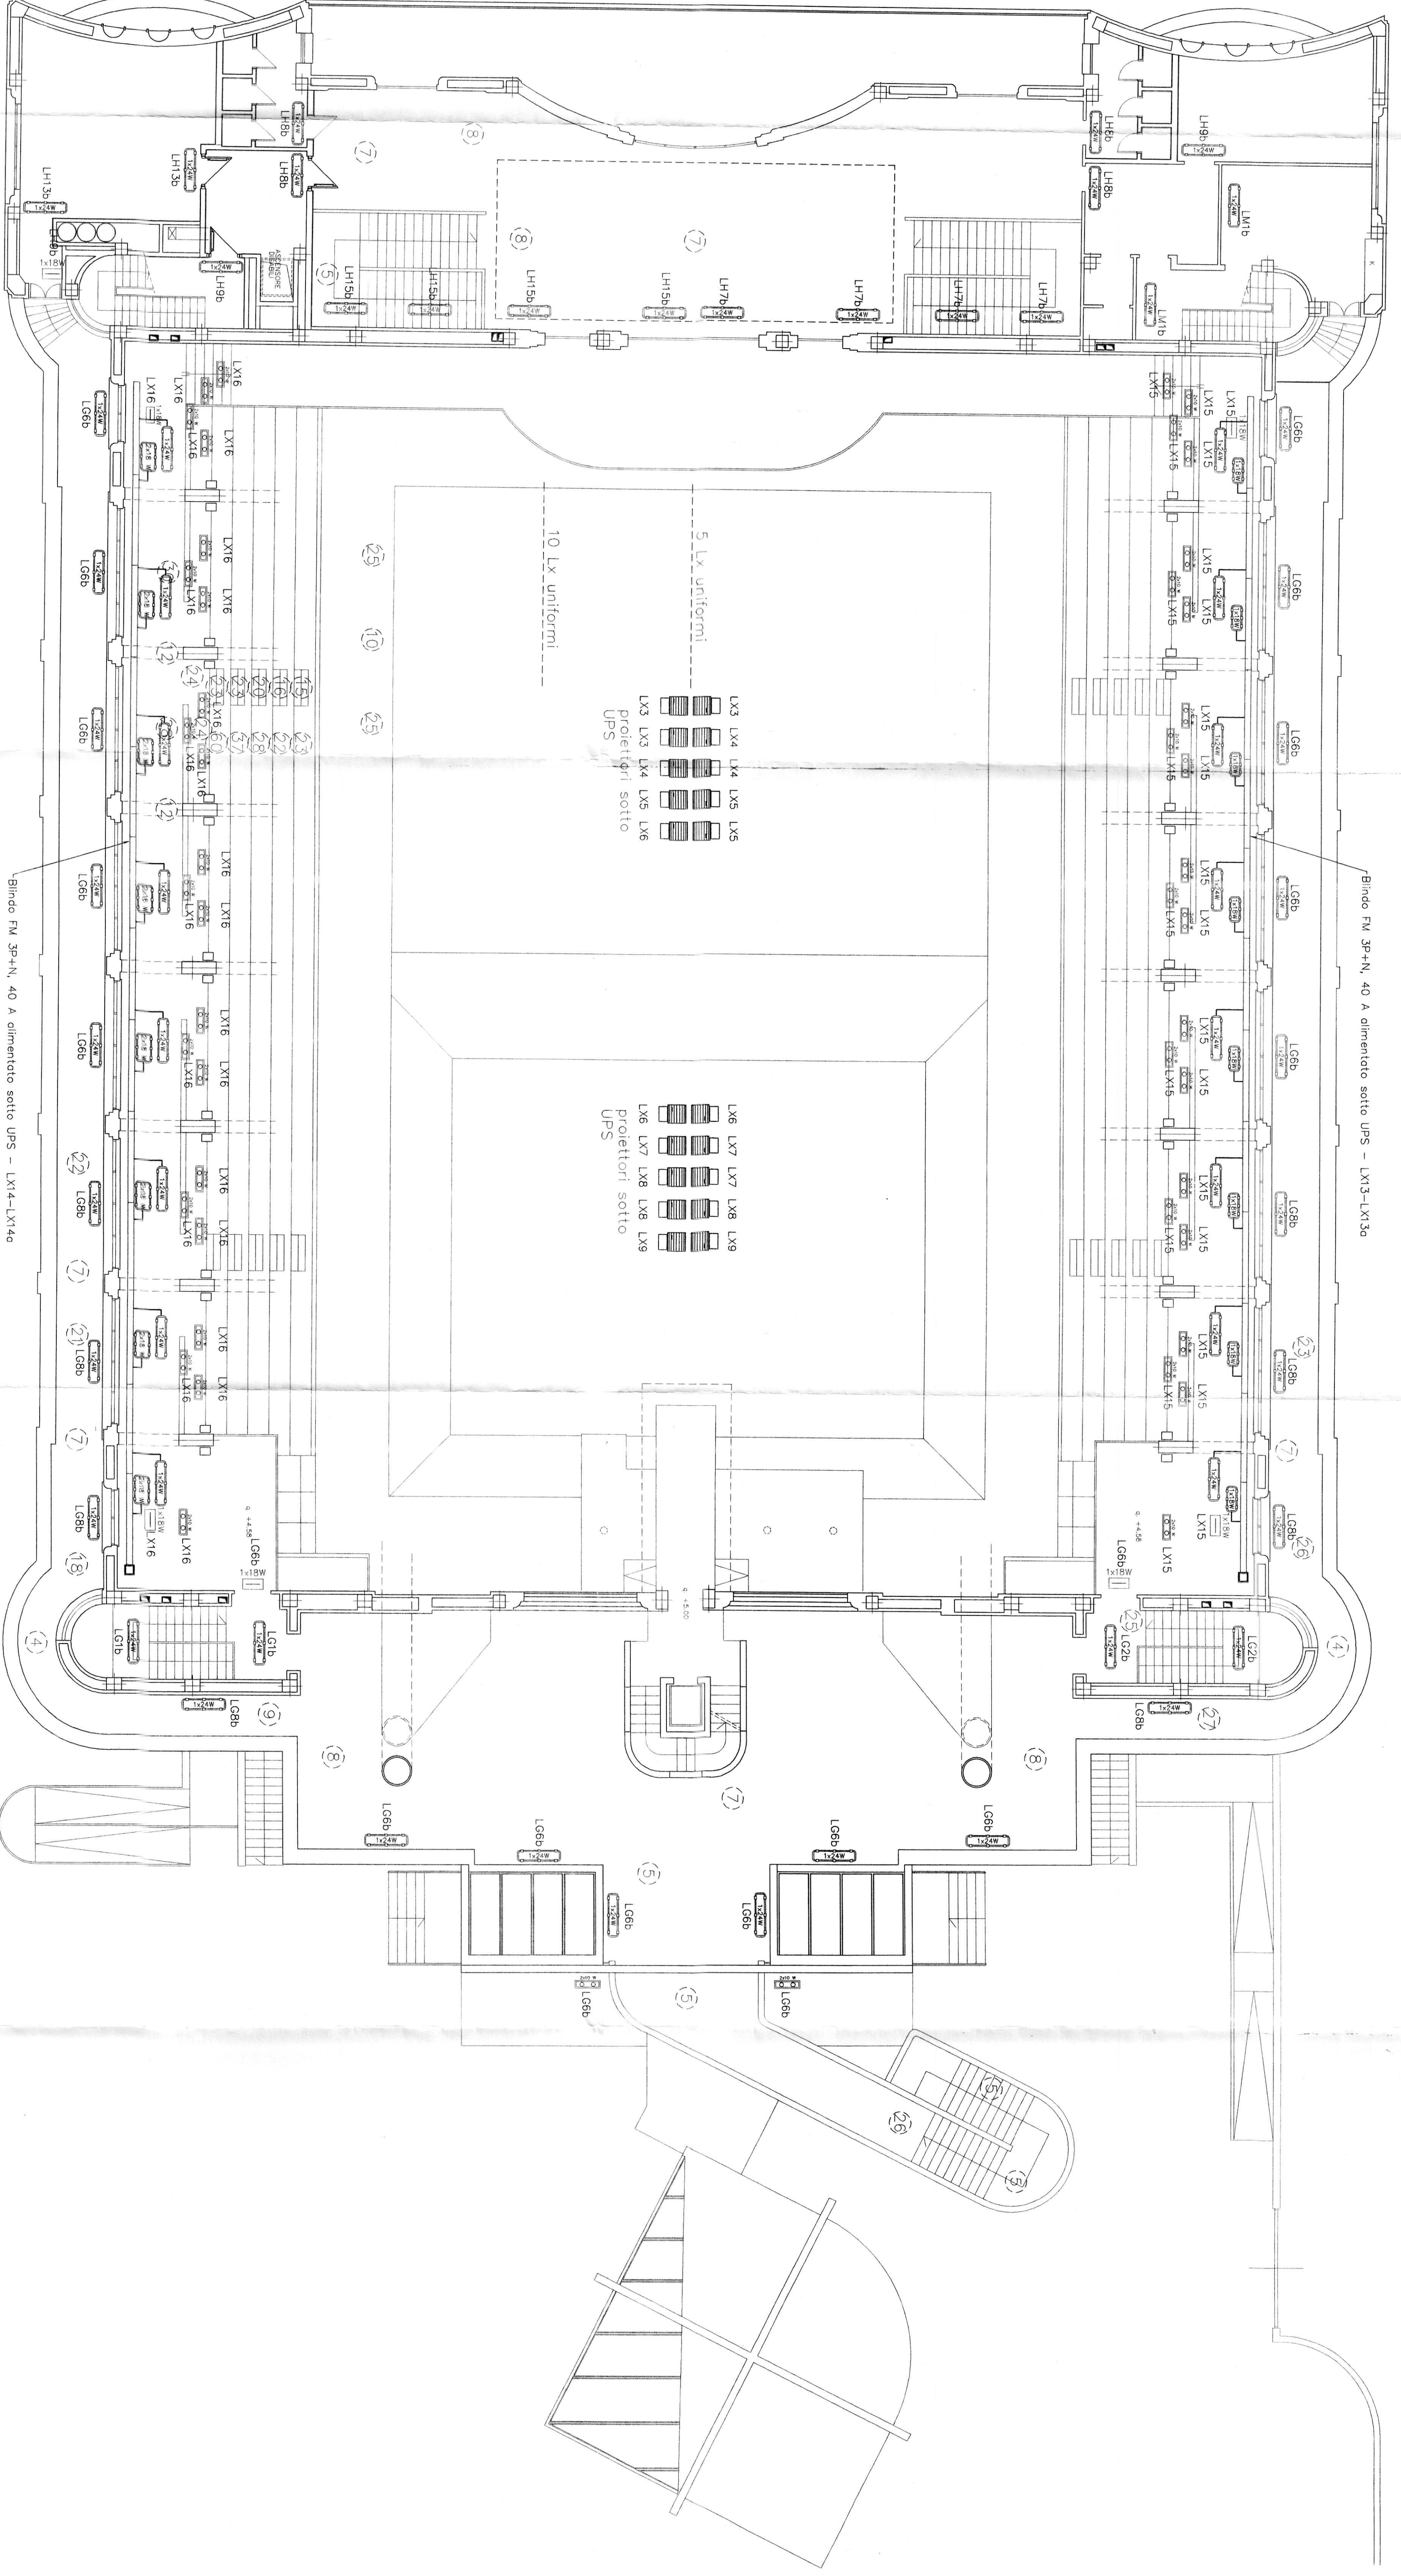

Bimbo FM 3P+N, 40 A alimentato sotto UPS - LX13-LX13b

LX3 LX4 LX4 LX5 LX5
 proiettori sotto
 UPS

LX6 LX7 LX7 LX8 LX8
 proiettori sotto
 UPS

Bimbo FM 3P+N, 40 A alimentato sotto UPS - LX14-LX14c

10 Lx uniformi

5 Lx uniformi

