

**CITTA' DI TORINO**  
**SETTORE TECNICO II B**  
**IMPIANTI SPORTIVI**

RISTRUTTURAZIONE E AMPLIAMENTO  
 PISCINA DELLO STADIO COMUNALE

IMPIANTI ELETTRICI

TAV. E10 RAPP. 1:100

PIANTA QUOTA TRIBUNE

IMPIANTI FORZA MOTRICE E SPECIALI


DOCUMENTAZIONE AS-BUILT

PROGETTO ARCHITETTONICO: DOTT. ARIEL LUCA DEBARATE  
 DOTT. ARIEL MARINA DEBARATE  
 via Galvani 55 tel. (011) 8127388 - 10123 TORINO  
 PROGETTO IMPIANTI ELETTRICI: ING. PIER LUIGI MANGIUSO  
 via S. Ombra, 42 - 10124 TORINO




Marzo 2006

Simbolo	Significato
	Quadro elettrico
	Proiettore di suono 10 W
	Colonna sonora
	Rivelatore di fumo
	Rivelatore di gas
	Pannello ottico-acustico
	Pulsante di emergenza
	Pulsante di allarme
	Preso telefonico
	Preso televisivo
	Postazione citofonica interna
	Postazione citofonica esterna
	Preso 2P+T bioccorso 220V 16A
	Preso 3P+T bioccorso 380V 16A
	Asciuga capelli elettrico protetto da preso FM 220V 16A e interruttore magnetotermico da 10A

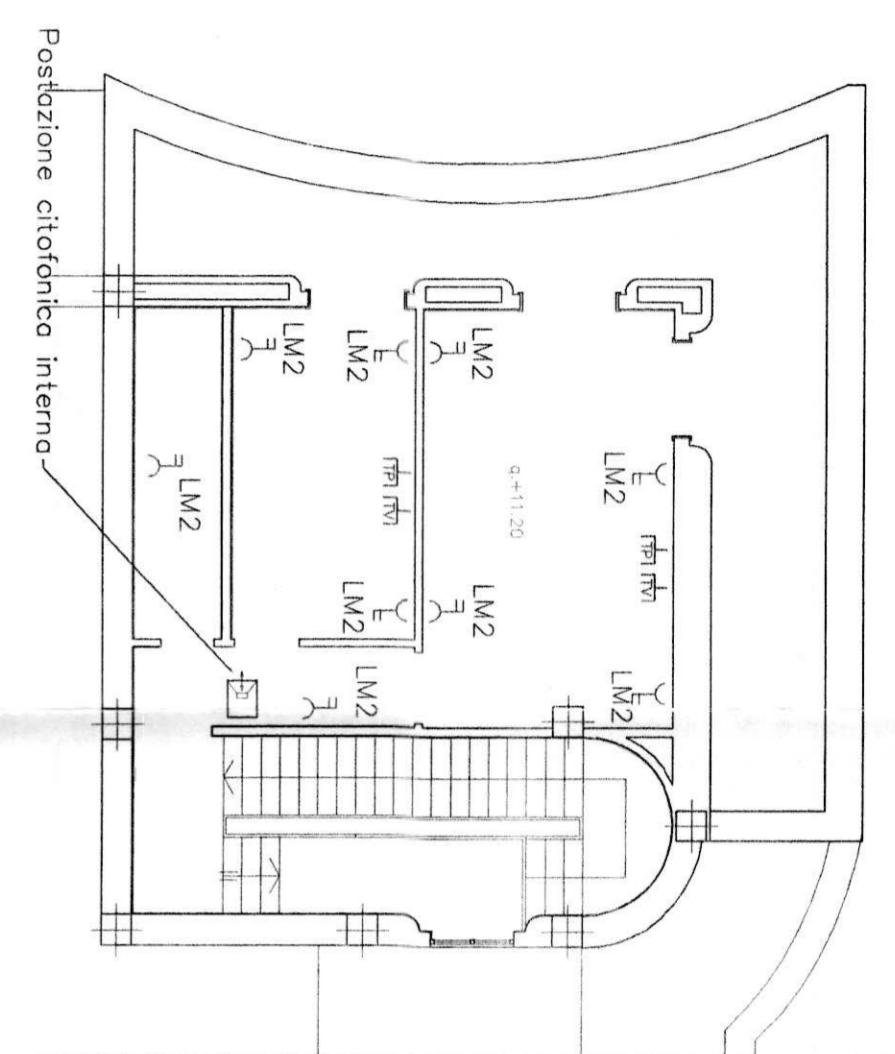

QUOTA ALLOGGIO CUSTODE

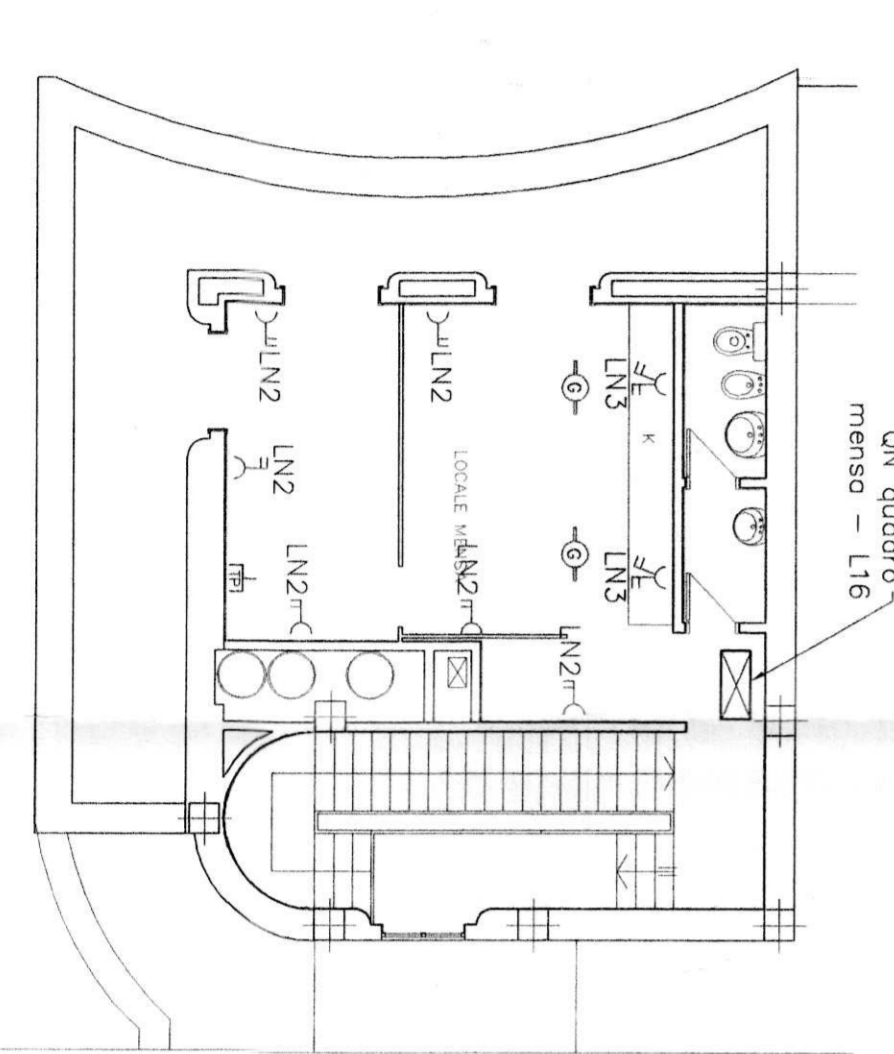

QUOTA MENSA

