CITTA' DI TORINO

OPERE DI RIQUALIFICAZIONE FUNZIONALE E TECNOLOGICA DEL PALAZZETTO DELLO SPORT "RUFFINI"

PROGETTO ARCHITETTONICO

dott. arch. GIANCARLO PAVONI — ARTECH STUDIO - Torino, via Vittorio Amedeo II n.21
dott. arch. Viviana Camoletto — dott. arch. Enzo Guarino
dott. arch. Marco Conti — geom. Stefano Boracco

PROGETTO STRUTTURE IN ACCIAIO

prof. ing. VITTORIO NASCE' — Torino, c.so Vinzaglio n.16

PROGETTO STRUTTURE IN C.A.

dott. ing. GIANCARLO GRAMONI — ENPA - Torino, c.so Re Umberto n.129
dott. ing. ARNALDO DE BERNARDI — Torino, via Garessio n.41
dott. arch. Matteo Filippi — geom. Alberto Argenteri

PROGETTO IMPIANTI TECNOLOGICI E PREVENZIONE INCENDI

termici e di trattamento aria, di raffrescamento e ventilazione forzata,
elettrici e speciali, di illuminazione, idrosanitari, antincendio e sicurezza

dott. ing. GIANCARLO GRAMONI — ENPA - Torino, c.so Re Umberto n.129
p.i. Alberto Perin

CONSULENZE

Acustica ed analisi termofisica della copertura — Politecnico di Torino, Dipartimento di Energetica
prof. ing. G.V. Fracastoro — dott. ing. L. Giai
prof. ing. M. Masoero — dott. ing. M. Perino

Energetic & Nonconvetional Problems Advice
dott. ing. GIANCARLO GRAMONI
per. ind. ALBERTO PERIN
Corso Re Umberto 129 – TORINO
Tel. (011) 318.60.80

PROGETTO ESECUTIVO

IMPIANTO RIPORTO ALLARME WC DISABILI
IN CONTROL ROOM
QUOTA - 3.60

disegno	scala	data
17/V	1:200	OTTOBRE 2002

Visto il responsabile del procedimento dirigente del settore impianti sportivi
dott. ing. GIANCARLO REVELCHIONE

Visto il vice direttore generale servizi tecnici e patrimonio ingegnere capo
dott. ing. GIANBATTISTA QUIRICO

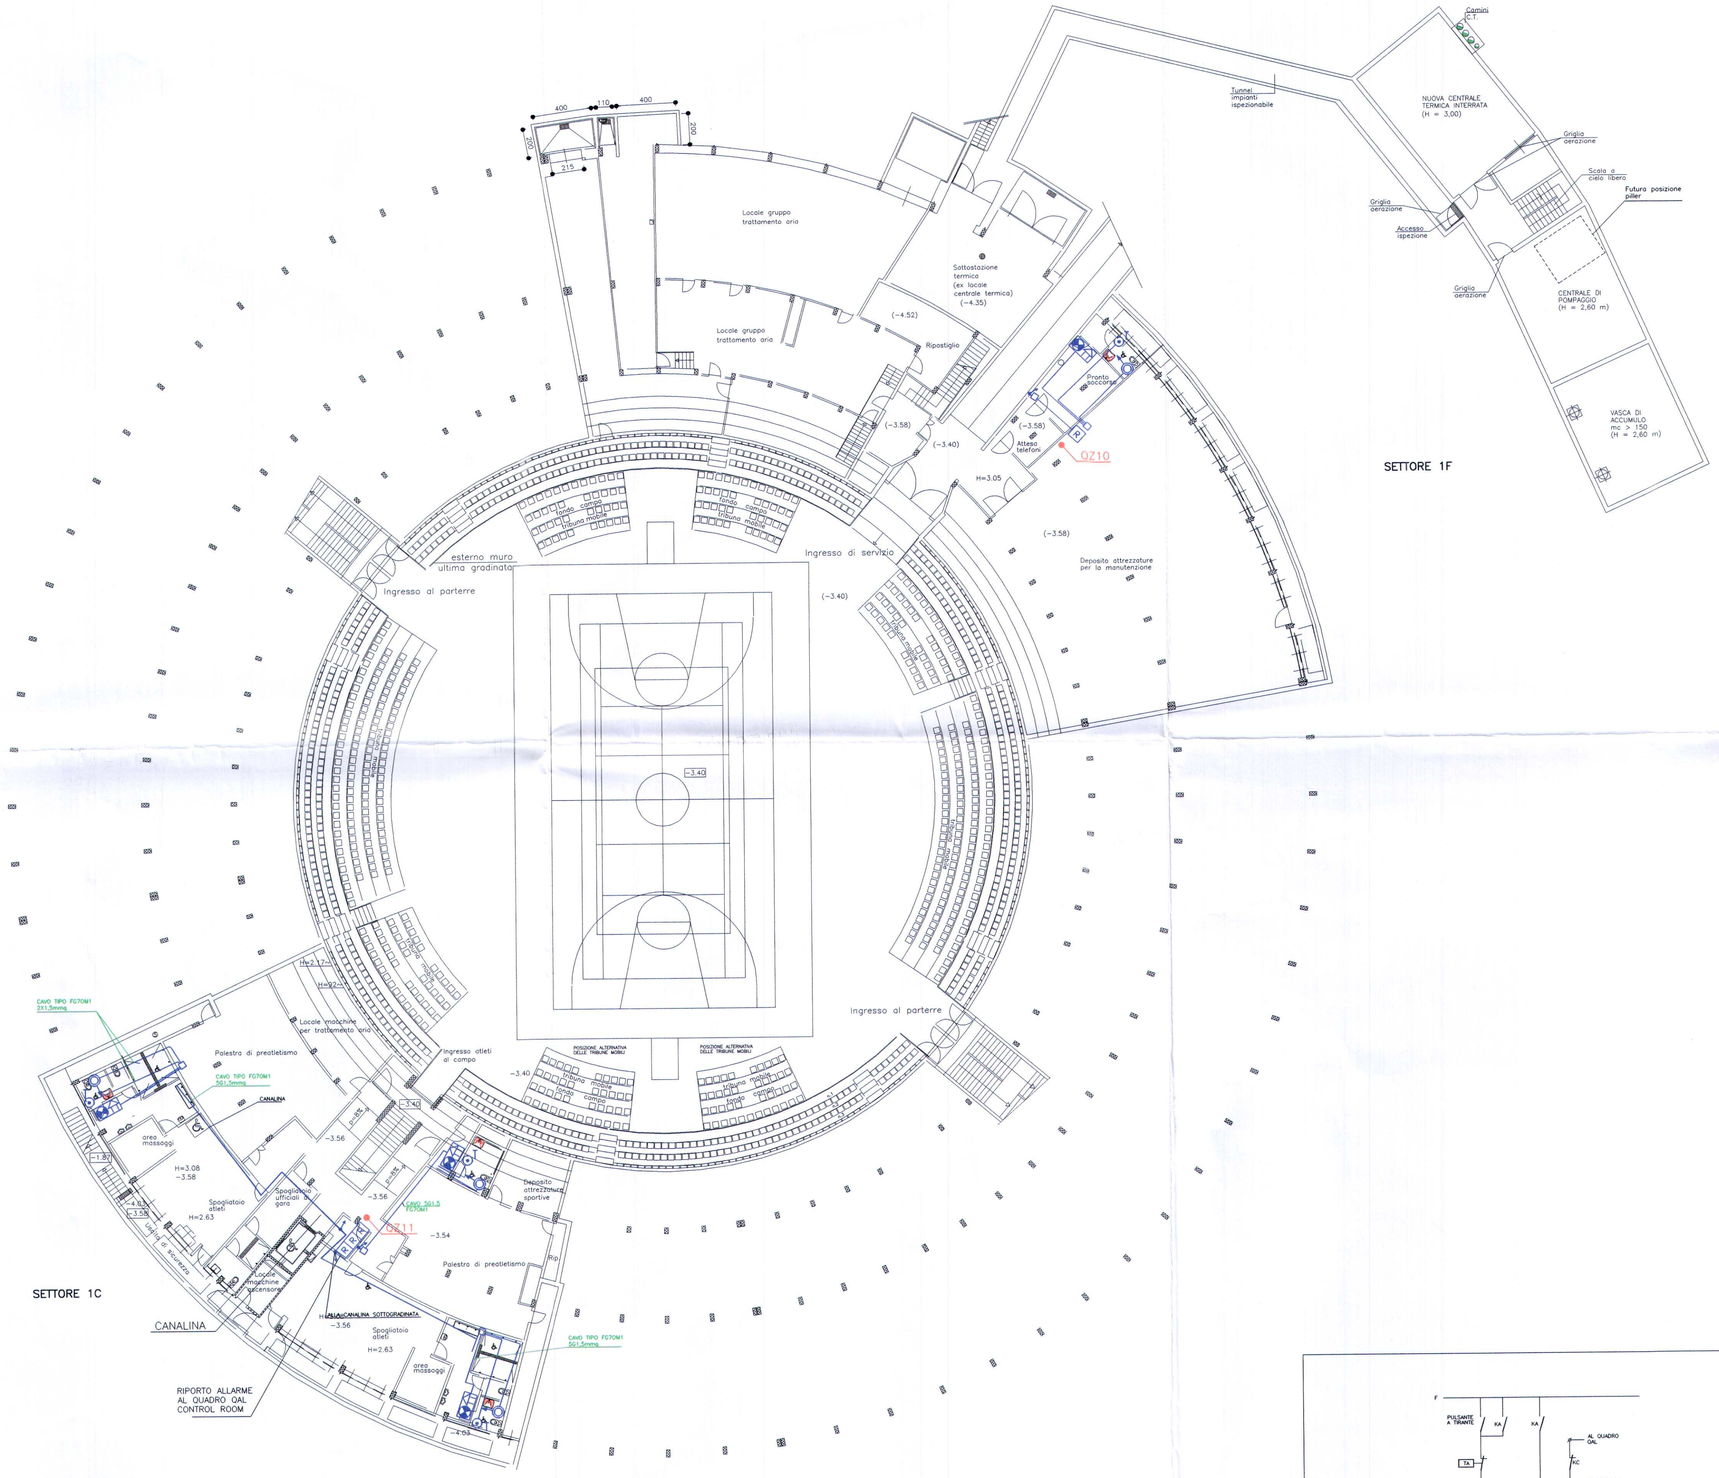

LEGENDA

	PULSANTE DI TACITAZIONE ALLARME CHIAMATA SOCCORSO
	SEGNALATORE OTTICO ACUSTICO IMPIANTO DI CHIAMATA DI SOCCORSO WC
	PULSANTE A TIRANTE PER CHIAMATA SOCCORSO
R	RELE' CON SISTEMA DI RIPORTO
	CASSETTA DI DERIVAZIONE IN PVC
	COLONNA MONTANTE PER COLLEGAMENTO ALLA CANALINA CON CAVO (6x1,5)mmq
	TUBO PVC POSATO A VISTA E/O SOPRA CONTROSOFFITTO COMPLETO DI CAVO (6x1,5mmq)

REV.	DESCRIZIONE	DATA
2	REV2-DESC	REV2-DATA
1	AS_BUILT_FINALI	MARZO_2003

D1

TARDITI IMPIANTI ELETTRICI

D1

COMMITTENTE

I.T.E.R.

OGGETTO

IMPIANTO RIPORTO ALLARME WC DISABILI
IN CONTROL ROOM
17/V

QUOTA - 3.60

DATA	DISEGNATORE	N°DIS.
GIUGNO_2002	DSF.	EL_007
SCALA 1:200	FILE PIANTA-F	

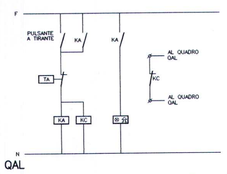

ALIMENTAZIONE DA QAL

SCHEMA TIPICO DI COLLEGAMENTO