

CITTA' DI TORINO
SETTORE TECNICO II B
IMPIANTI SPORTIVI

RISTRUTTURAZIONE E AMPLIAMENTO
 PISCINA DELLO STADIO COMUNALE


IMPIANTI ELETTRICI

TAV. E11 RAPP. 1:100

PIANTA QUOTA TRIBUNE

CANALINE

DOCUMENTAZIONE AS-BUILT

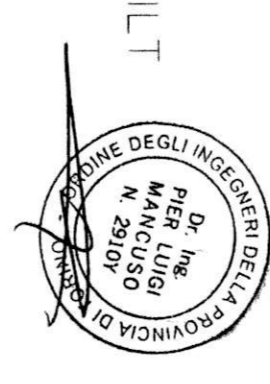

PROGETTO ARCHITETTONICO: POTT. ARCH. LUCA DEABATE
 ARCHITETTO RESPONSABILE: ARCH. FABRIZIO DEABATE
 via Gialla 55 tel. (011) 8127388 - 10123 TORINO
 PROGETTO IMPIANTI ELETTRICI: ING. PIER LUIGI MANCUSO
 via S. Ommerio, 42 - 10124 TORINO

marzo 2006

Simbolo	Significato
	Canalino in acciaio zincato dim. 150x75mm. con coperchio e setto separatore

iride
 Aggiornamento
 della documentazione
 N. 2165

