CITTA' DI TORINO
SETTORE TECNICO II B
IMPIANTI SPORTIVI

RISTRUTTURAZIONE E AMPLIAMENTO
PISCINA DELLO STADIO COMUNALE

IMPIANTI ELETTRICI

TAV. E12 RAPP. 1:100

PIANTA QUOTA INTERRATO

DORSALI PRINCIPALI

DOCUMENTAZIONE AS-BUILT

Dr. Ing. PIER LUIGI MANCUSO N. 2920

PROGETTO ARCHITETTONICO DOTT. ARCH. LUCA DEABATE
DOTT. ARCH. MARINA DEABATE
via Giolitti 55 tel. (011) 8127588 - 10123 TORINO

PROGETTO IMPIANTI ELETTRICI ING. PIER LUIGI MANCUSO
via S. Ottavio, 42 - 10124 TORINO

maggio 2006
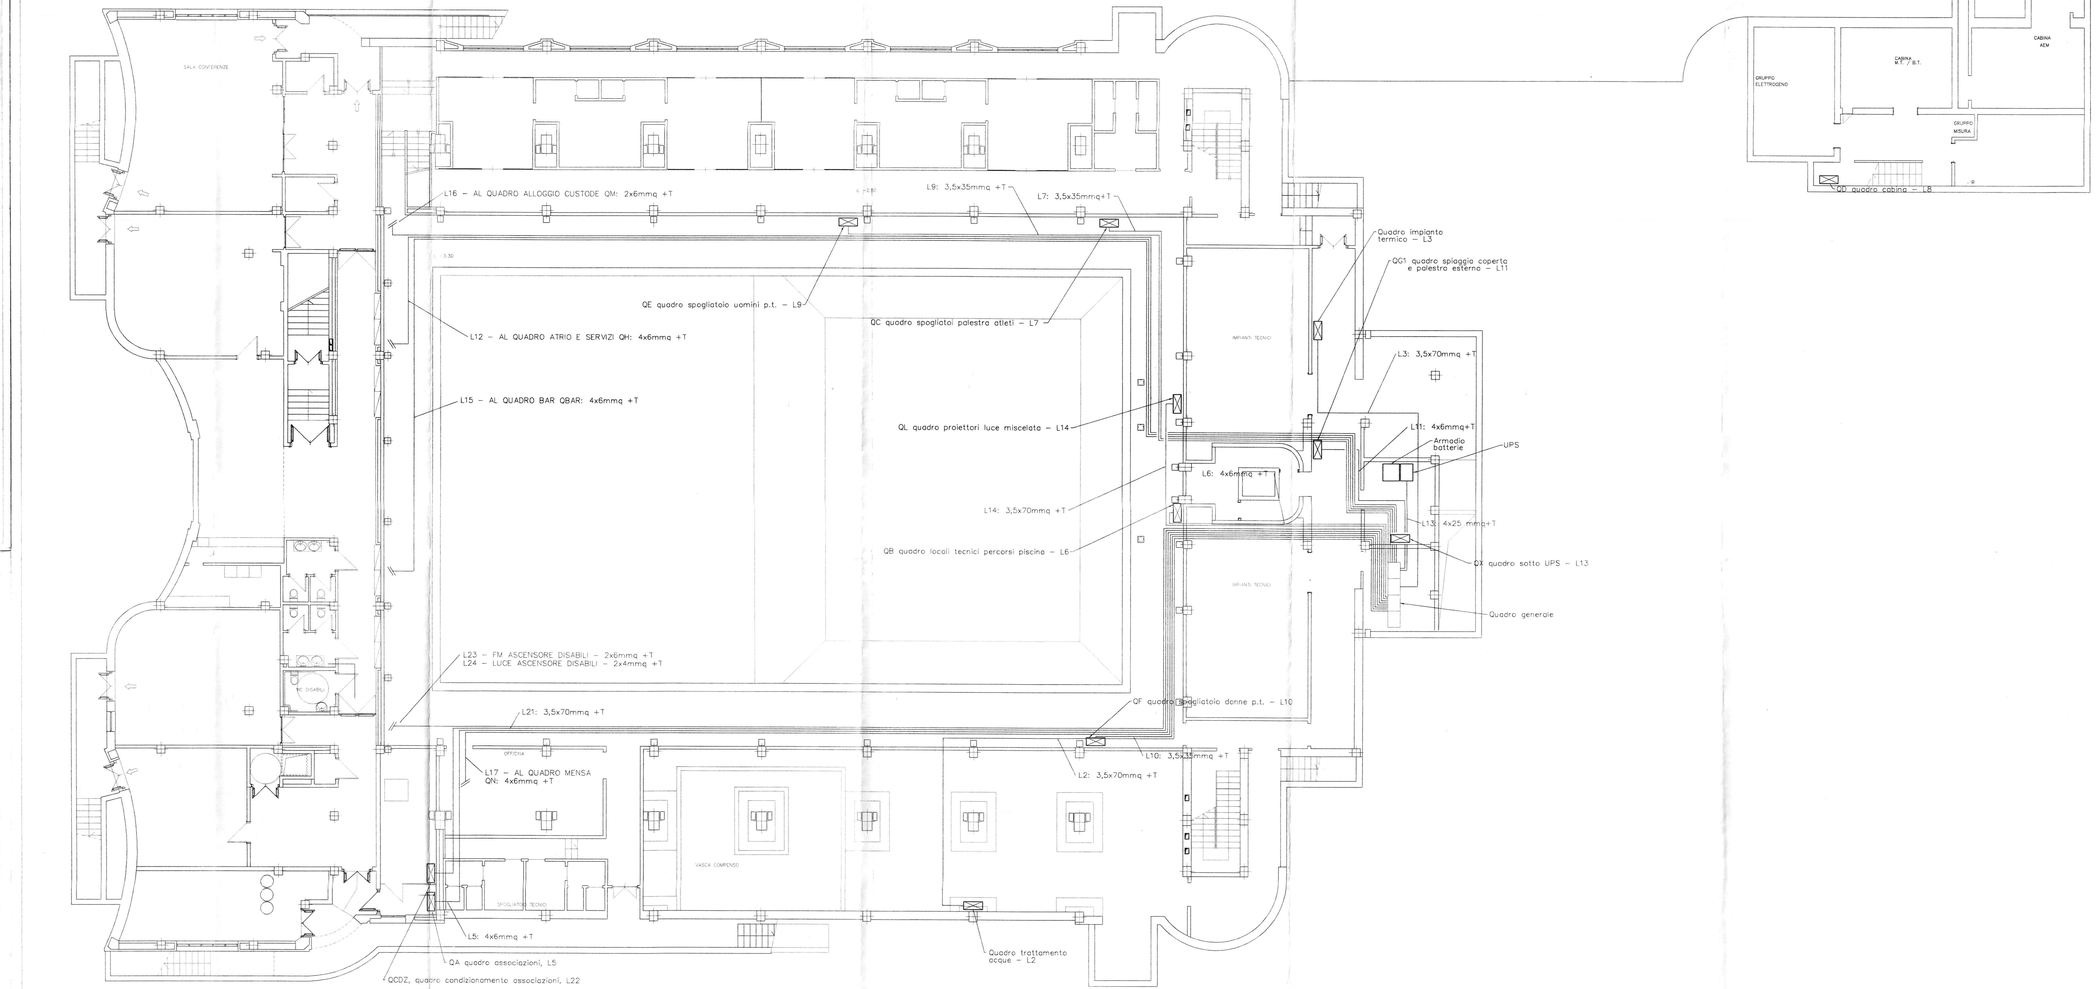
IRIDE Aggiornamento documentale
N. 2165