

CITTA' DI TORINO
 VICEDIREZIONE GENERALE
 SERVIZI TECNICI E PATRIMONIO
 D04 - DIVISIONE EDIFICI MUNICIPALI
 SETTORE B-RISTRUTTURAZIONI E
 NUOVI EDIFICI MUNICIPALI

Circo 6 - EX STABILIMENTO CIAT - Via Leoncavallo 295
 Ristrutturazione del suo vecchio stabilimento sede V.U.D., Biblioteca

Gruppo di progettazione:
 arch. Dario Sardi
 arch. Giancarlo Piretti
 arch. Antonio Kerchelli
 arch. Antonella Kerchelli
 ing. Paolo Borin
 ing. Francesco Pirata
 ing. Antonio D'Alpa
 ing. Roberto Belter

Progetto architettonico:
 arch. Dario Sardi
 arch. Giancarlo Piretti
 arch. Antonio Kerchelli
 arch. Antonella Kerchelli
 ing. Paolo Borin
 ing. Francesco Pirata
 ing. Antonio D'Alpa
 ing. Roberto Belter

Impianto elettrico:
 ing. Antonio D'Alpa

Impianto spegnimento a gas inerte:
 ing. Roberto Belter

Responsabile del procedimento e
 Dirigente settore tecnico:
 arch. Dario Sardi

PROGETTO ESECUTIVO


IMPIANTO ANTINCENDIO
 Pianta Piano Terreno
 E Piano Ammezzato

REV.	MODIFICHE	DATA	DESCRIZIONE	SCALE
0	AS-BUILT	GIUGNO 2005		ELABORATO
1				
2				
3				
4				
5				


DISSEGNO VALIDO ESCLUSIVAMENTE PER
 GLI IMPIANTI MECCANICI

LEGENDA

- DIRANTE UNI 45 CON LANCIA MULTIFRETTO STACCO AL SINGOLO DIRANTE 51"1/2
- TUBAZIONI IN ACCIAIO ZINCATO
- TUBAZIONI IN POLIETILENE ALTA DENSITA' PNE CONTROFIBRATO
- TUBAZIONE CON CAVO SCALDANTE COIBENTATA FINITA CON LAMIERINO DI ALLUMINIO
- ATTACCO AUTOPOMPA W.F. UNI 70
- GRUPPO DI SUPPRESSIONE ANTINCENDIO A NORMA UNI 9490

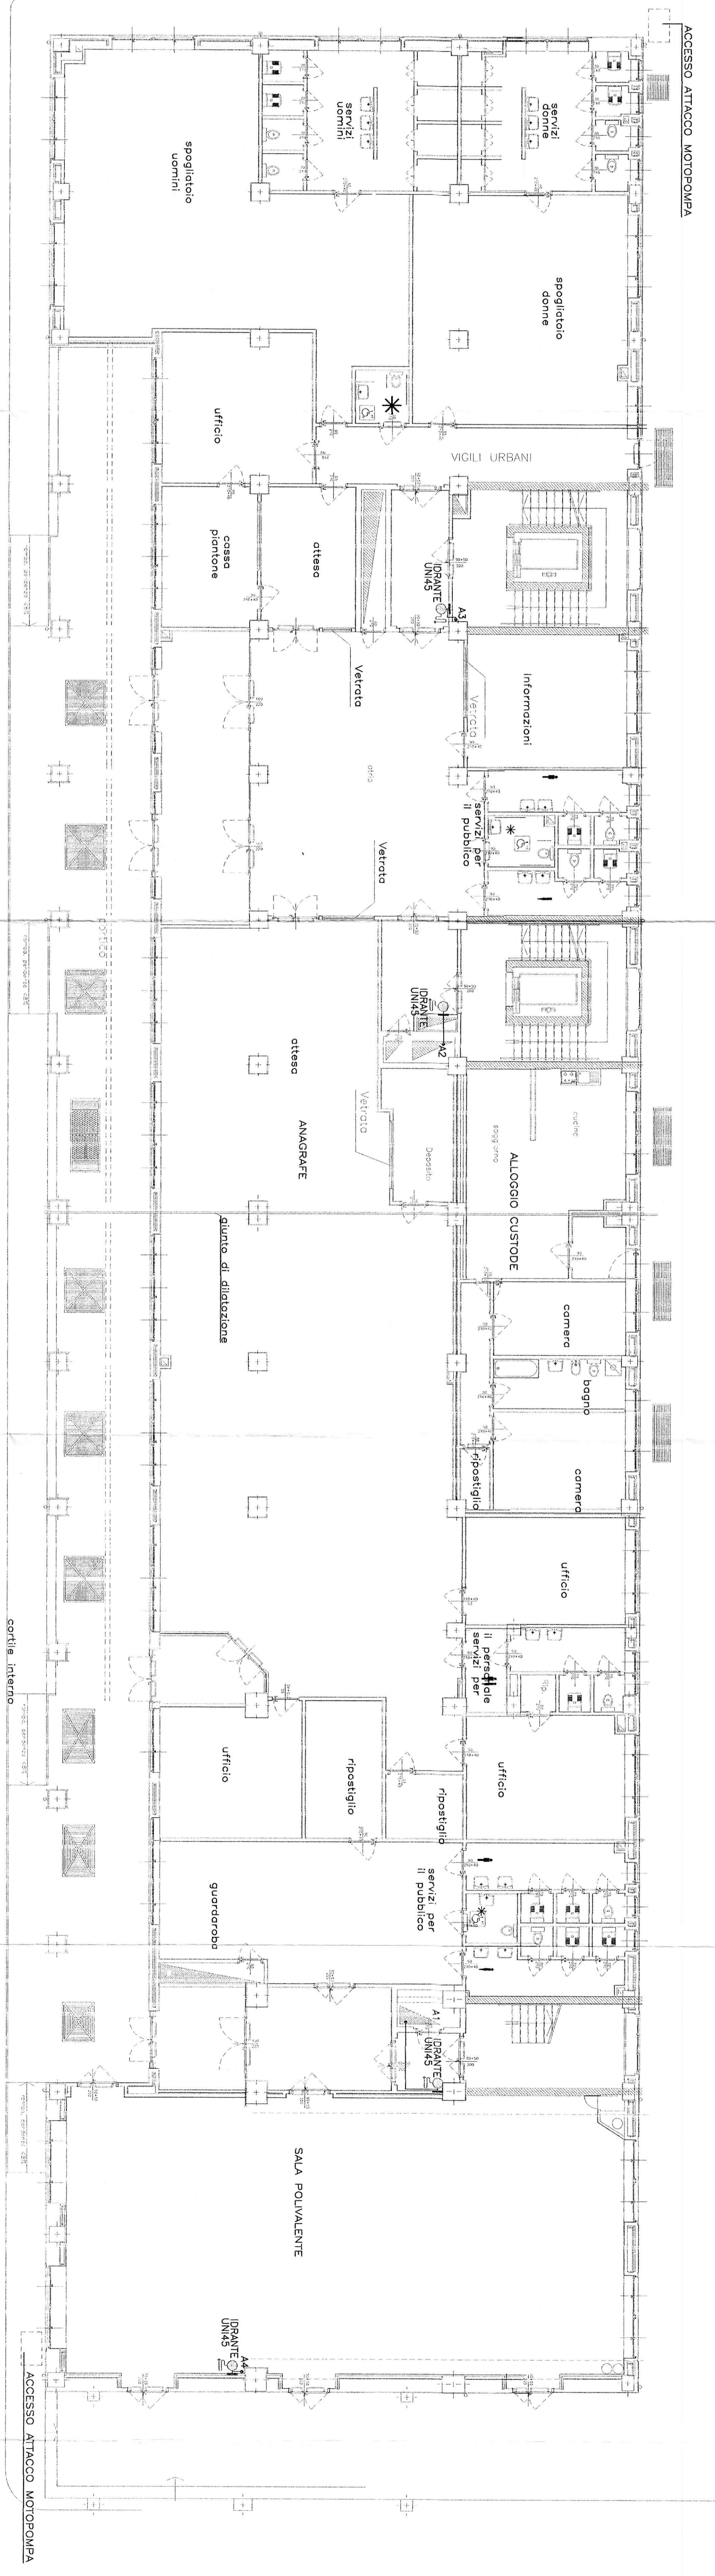

Via Leoncavallo
Pianta Piano Terreno

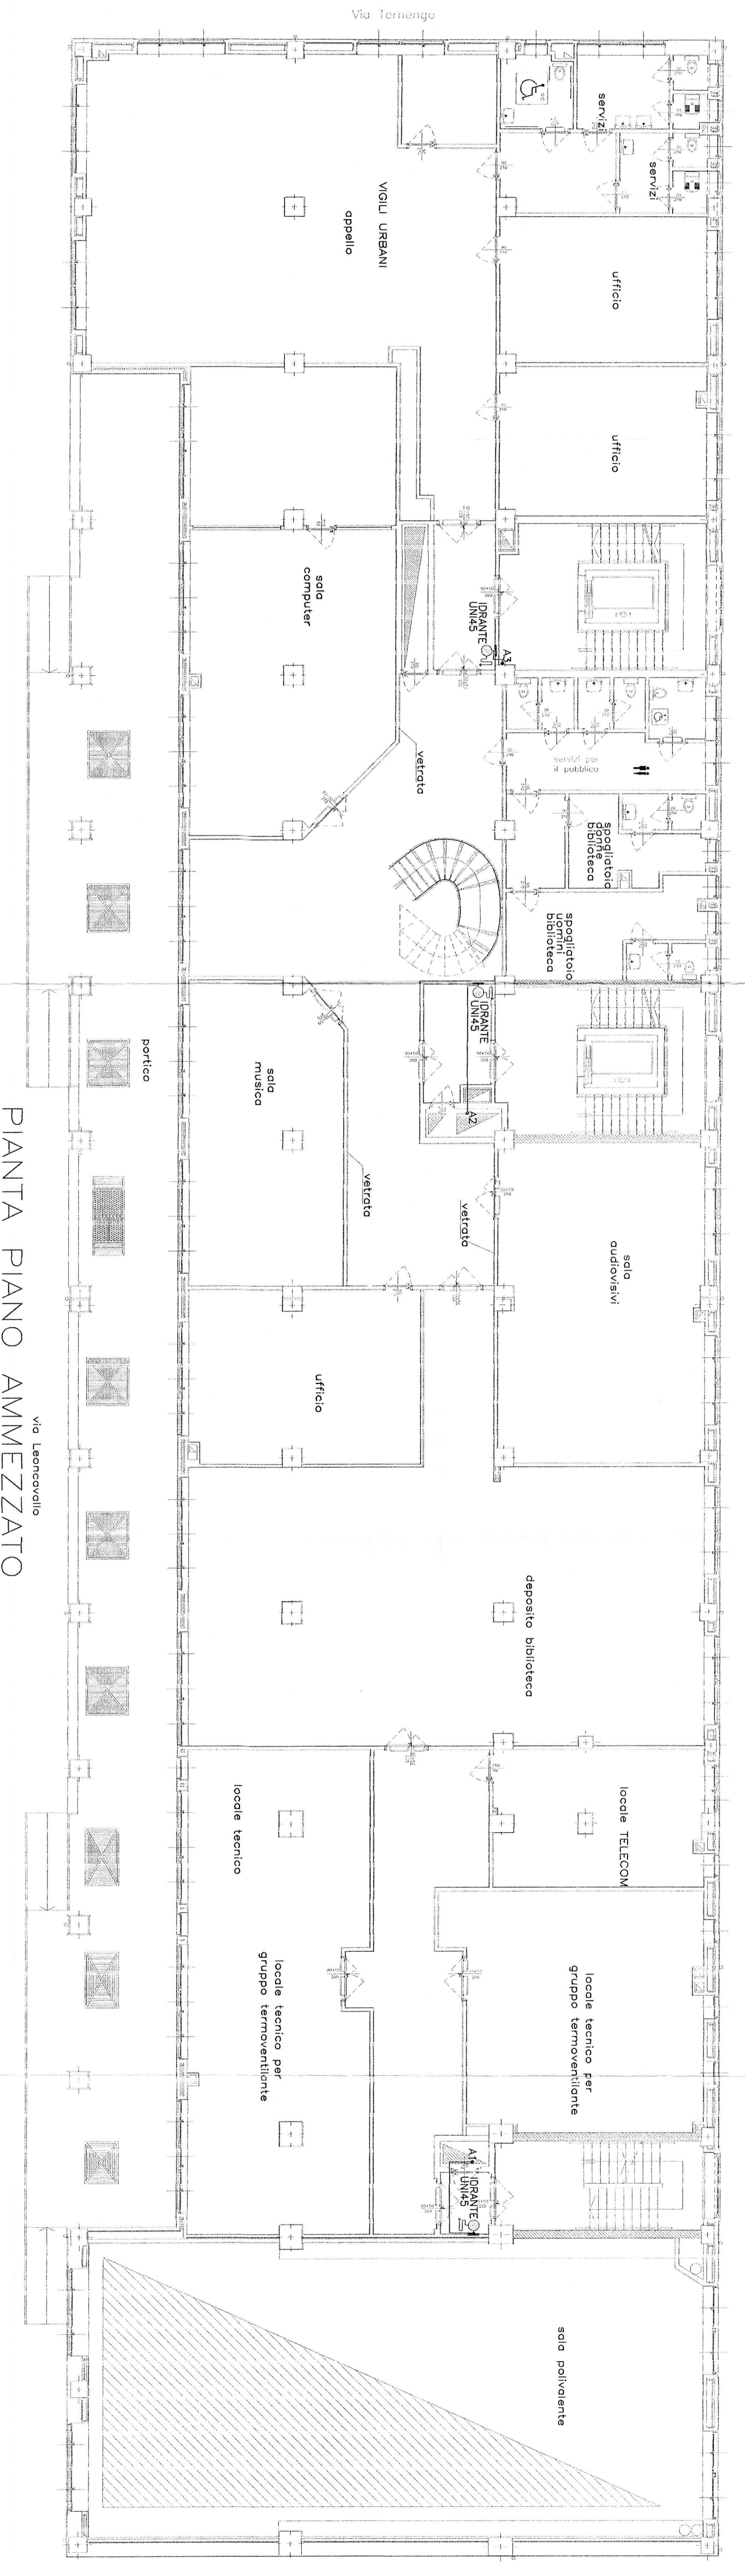

Via Leoncavallo
Pianta Piano Ammezzato