CITTA' DI TORINO

OPERE DI RIQUALIFICAZIONE FUNZIONALE E TECNOLOGICA DEL PALAZZETTO DELLO SPORT "RUFFINI"

INTERVENTI DI COMPLETAMENTO

PROGETTO ARCHITETTONICO

dott. arch. GIANCARLO PAVONI — ARTECH STUDIO - Torino, via Vittorio Amedeo II n.21
dott. ing. Remo Mendolicchio
dott. arch. Stefano Freghieri

PROGETTO IMPIANTI TECNOLOGICI E OPERE IN C.A.

termici e di trattamento aria, di raffrescamento e ventilazione forzata,
elettrici e speciali, di illuminazione, idrosanitari, antincendio e sicurezza

dott. ing. GIANCARLO GRAMONI — CYD - Torino, c.so Re Umberto n.129

Civile Ospedaliero CYD — C Y D Studio d'ingegneria di
dott. ing. GIANCARLO GRAMONI
Corso Re Umberto 129 – 10128 Torino
Tel. 011/318.67.10 Fax 011/316.41.61
email:studcyd@tin.it P. Iva 07267540016

PROGETTO ESECUTIVO

A - 1.05 - IMPIANTI A BORDO CAMPO - IMPIANTO SEGNALI
TD E 30° TORRETTE A SCOMPARSA
PIANTA DELLE SOTTOGRADINATE (0.00) E AREA ESTERNA

disegno	scala	data
7/A	1:200	SETTEMBRE 2004

Visto il responsabile del procedimento dirigente del settore impianti sportivi
dott. ing. GIANCARLO REVELCHIONE

LE REALIZZAZIONI EFFETTUATE IN ROSSO SONO A CURA DELLA DITTA:

I.S.T.EL. snc di ROMANO S. & C.
Via S. Botticelli 26/d – 10154 Torino
Tel. 011/205.24.71 011/205.29.00
email: istel_torino@libero.it

I.S.T.EL. s.n.c. di Romano S. & C. Via Botticelli 26/d 10154 Torino Partita IVA 05595790019
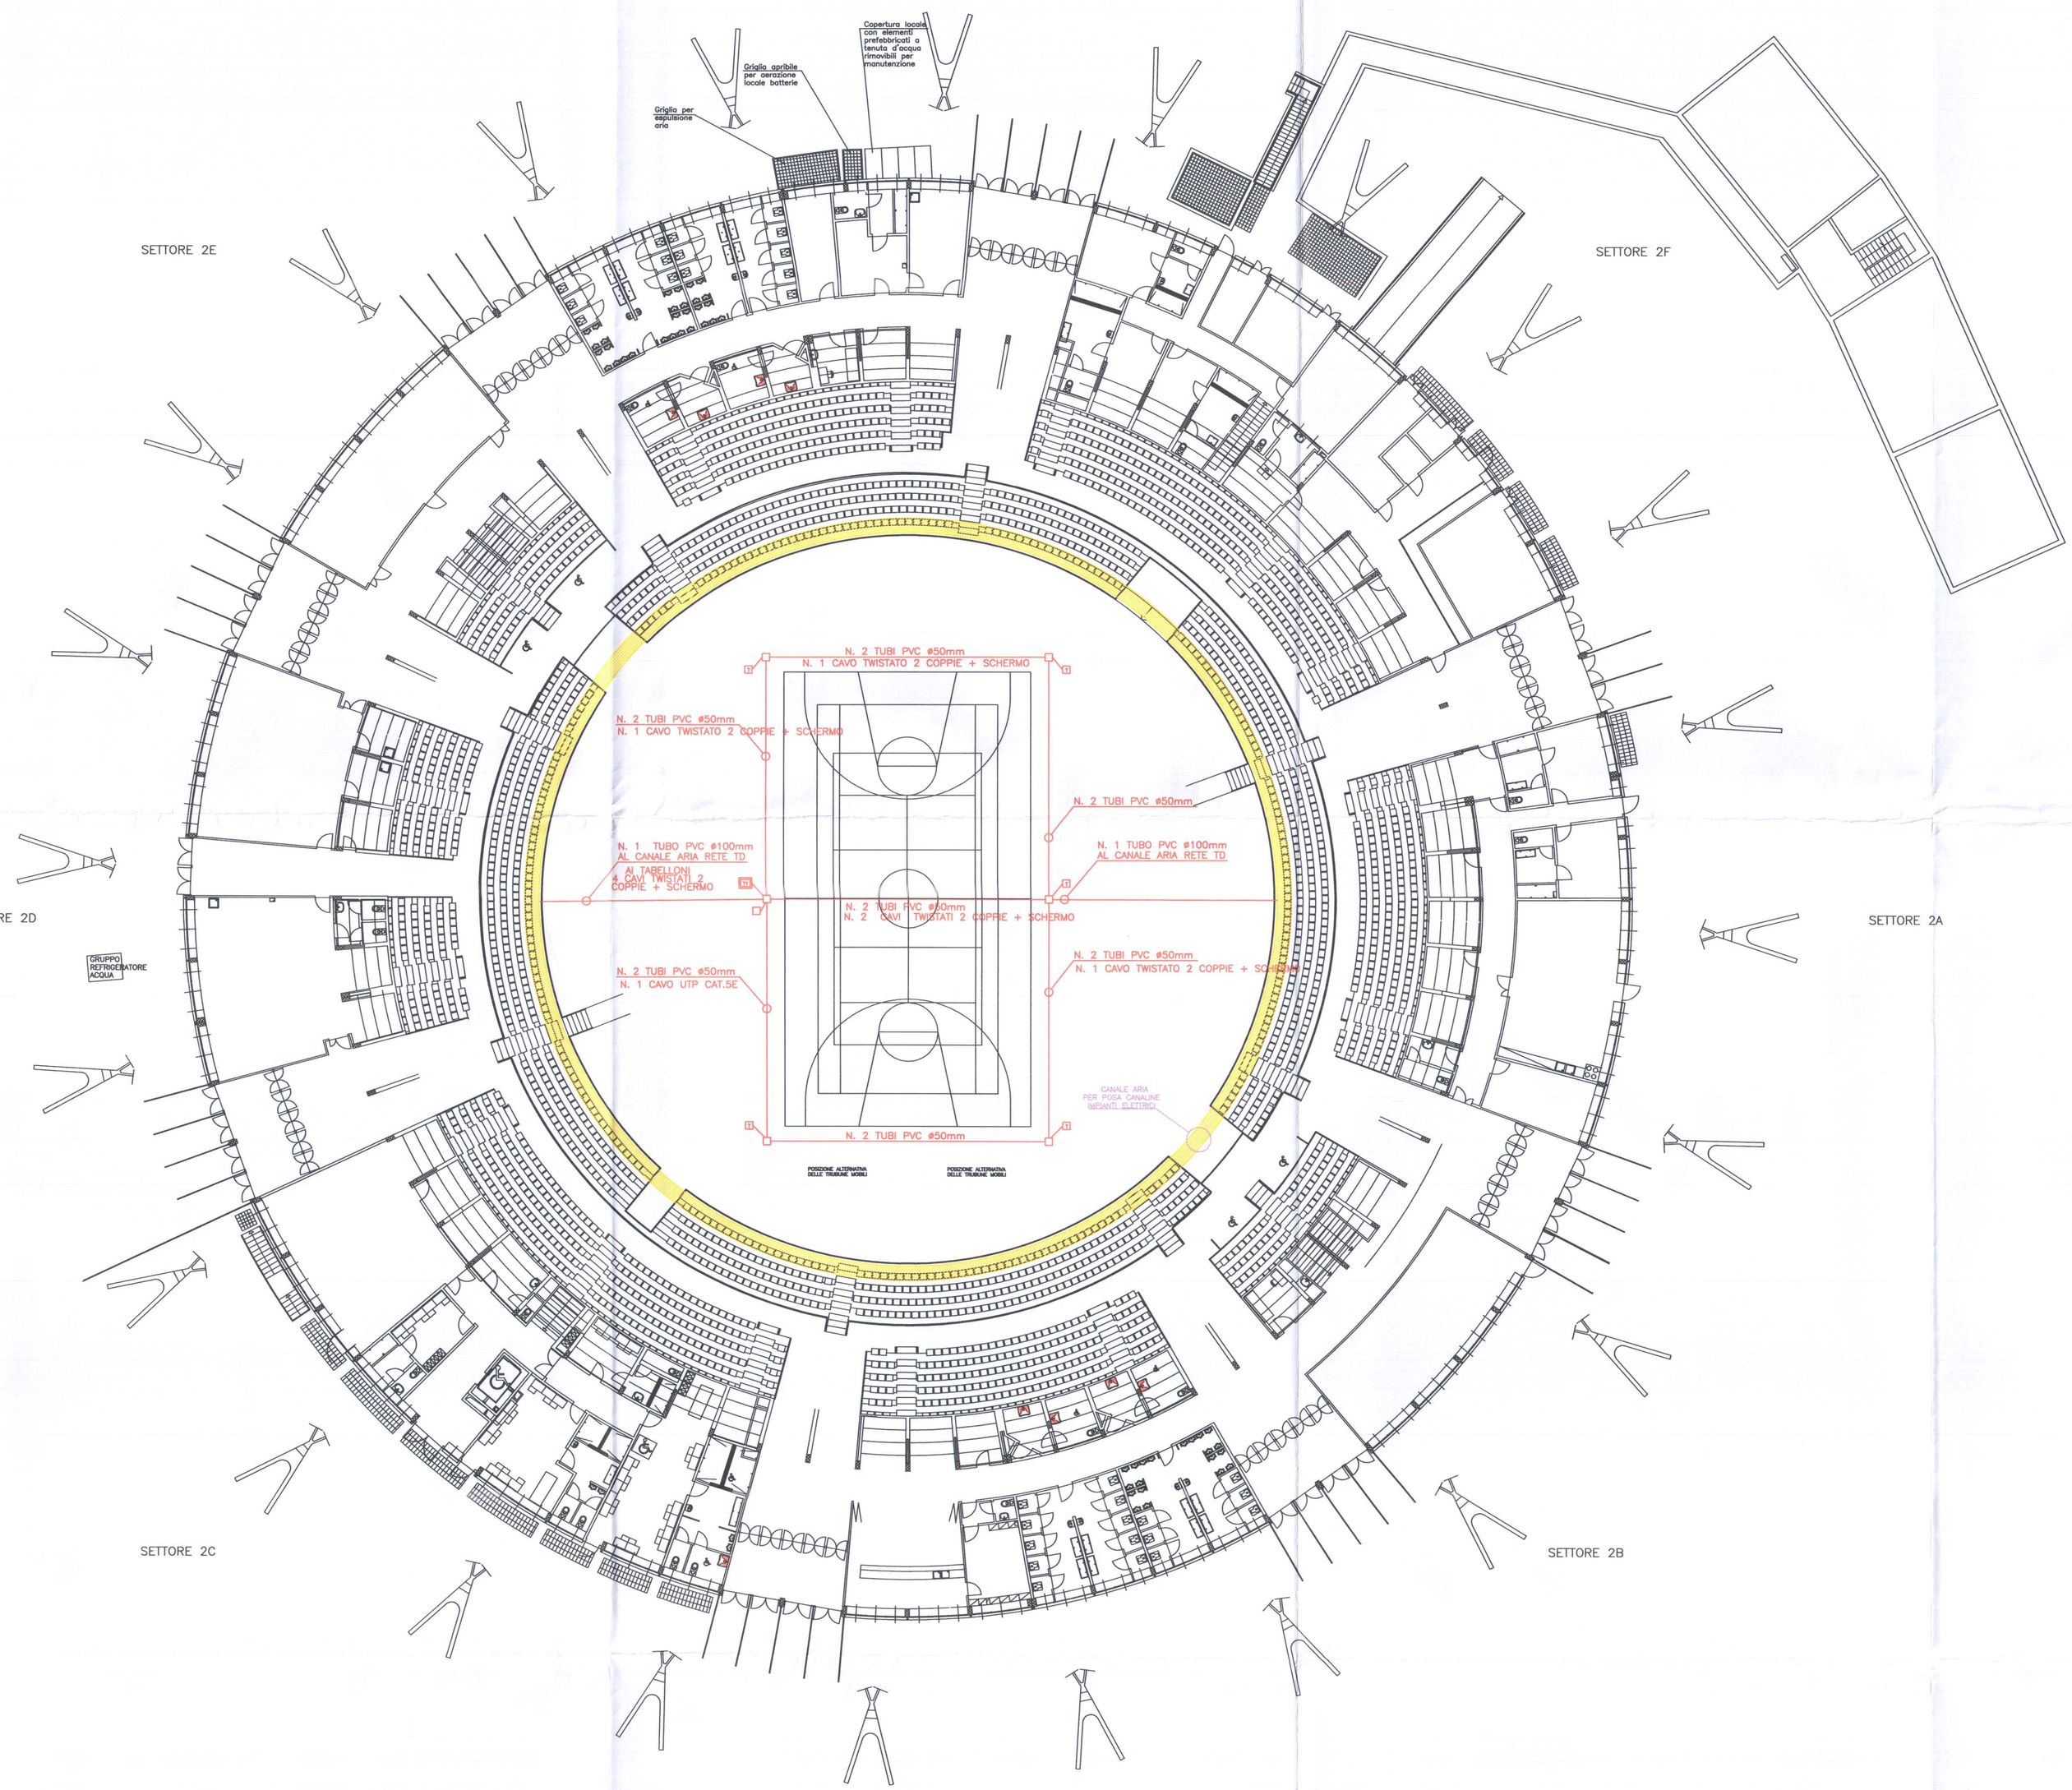
LEGENDA	
———	TUBO PVC INCASSATO A PAVIMENTO
⊡	TORRETTA A SCOMPARSA ENTRO POZZETTO A PAVIMENTO CON 1 PRESA RJ45 TD
□	POZZETTI UNICI PER TUTTI GLI IMPIANTI
⊡	TORRETTA A SCOMPARSA ENTRO POZZETTO A PAVIMENTO ATTREZZATA DI N° 8 PRESE RJ45