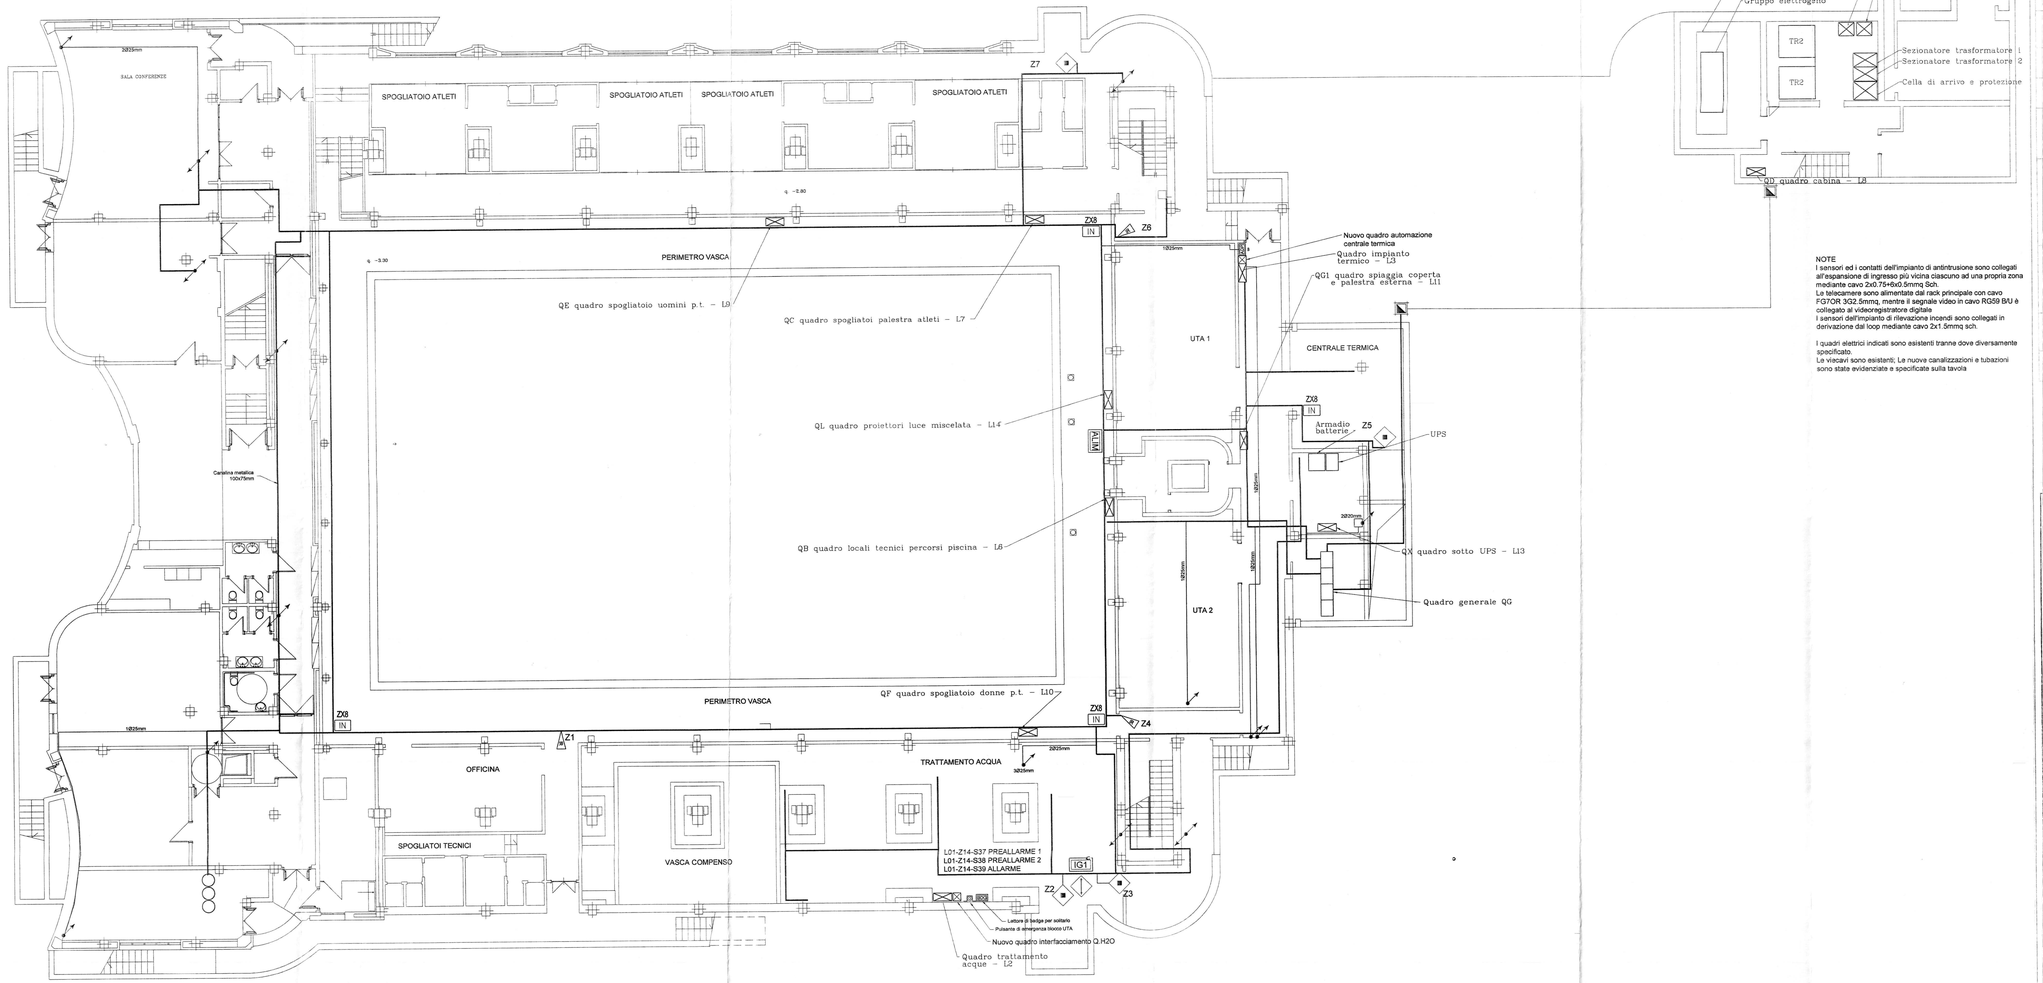

NOTE
I sensori ed i contatti dell'impianto di antintrusione sono collegati all'espansione di ingresso più vicina ciascuno ad una propria zona mediante cavo 2x0.75+6x0.5mmq Sch.
Le telecamere sono alimentate dal rack principale con cavo FG70R 3G2.5mmq, mentre il segnale video in cavo RG59 B/U è collegato al videoregistratore digitale
I sensori dell'impianto di rilevazione incendi sono collegati in derivazione dal loop mediante cavo 2x1.5mmq sch.

I quadri elettrici indicati sono esistenti tranne dove diversamente specificato.
Le viecavi sono esistenti; Le nuove canalizzazioni e tubazioni sono state evidenziate e specificate sulla tavola

RIF.	DESCRIZIONE
	SISTEMA DI CANALIZZAZIONI ESISTENTE (DOVE NON DIVERSAMENTE SPECIFICATO)
	SCATOLA DI DERIVAZIONE O PASSAGGIO
	POZZETTO DI DERIVAZIONE O PASSAGGIO IN PVC
	TUBO IN PVC AUTOESTINGUENTE POSATO A VISTA
	MONTANTI DI SALITA/DISCESA
	PRESA TIPO CEE 2P+T 16A 230V CON : INT. DI BLOCCO IP55 - INT. DI BLOCCO E FUSIBILI IP55
	PRESA TIPO CEE 3P+N+T 19/32/63A 400V CON : INT. DI BLOCCO IP55 - INT. DI BLOCCO E FUSIBILI IP55
	QUADRO PRESE CEE POSTAZIONE DI LAVORO COMPOSTA DA N°2 PRESE UNEL,N°1 PRESA BIPASSO 10/16A PROTETTE DA INT.MAGNETOTERM. 2x10 A POSTAZIONE DI LAVORO COMPOSTA DA N°5 PRESE UNEL,N°1 PRESA BIPASSO 10/16A PROTETTE DA INT.MAGNETOTERM. 2x16 A
	CENTRALE DI RIVELAZIONE FUMI - SEGNALATORE DI STATO RIVELATORI
	RIVEL. OTTICO DI FUMO - RIVEL. IN CONTROSOFFITTO - RIVEL. DI GAS
	PULSANTE ALLARME INCENDIO A ROTTURA VETRO - ELETTROMAGNETE
	SIRENA ALLARME INCENDIO - RIPETITORE ACUSTICO-LUMINOSO
	MODULO DI INGRESSO - MODULO DI USCITA
	CENTRALE ANTINTRUSIONE STAZIONE DI ALIMENTAZIONE - INSERITORE A TASTIERA SIRENA ALLARME INTRUSIONE
	INTERFACCIA DI INGRESSO - INTERFACCIA DI USCITA
	RIVELATORE A RAGGI INFRAROSSI - CONTATTO MAGNETICO
	TELECAMERA A COLORI MONITOR TVCC VIDEOREGISTRATORE DIGITALE 16IN
	ARMADIO DI PERMUTAZIONE
	PRESA PER TRASMISSIONE DATI

RINA Approvazione documentata
N. 2165

Committente
A.E.M. S.p.A.
Via Bertola, 48
TORINO

Oggetto
PISCINA COMUNALE
C.so Galileo Ferraris, 298
TORINO

Impresa esecutrice
S.A.M.E.T. S.n.c.
di Di Benedetto Angelo e Maffia Giuseppe
Sede legale e operativa:
Via Colonna, 20/D - 10155 TORINO
Tel. (011) 20.54.258 Fax (011) 24.20.729
E-mail: samet@sedetecnica.org

Disegno N. 104P01 Formato A1A

Nome file 104P0101A.DWG

Responsabile tecnico dell'impresa

Direttore dei lavori

Titolo
SISTEMA INTEGRATO DI MONITORAGGIO E CONTROLLO PER GLI IMPIANTI ANTINCENDIO, ANTINTRUSIONE, TVCC E TECNOLOGICI

PIANO INTERRATO

Progetto

Scala 1:100

D					
C					
B					
A	SETTEMBRE 2006	MP	MP	MP	COME COSTRUITO
0	03/04/06	MP	MP	MP	EMISSIONE
Rev.	Data	Dis.	Verif.	Approvato	Descrizione