CITTA' DI TORINO

OPERE DI RIQUALIFICAZIONE FUNZIONALE E TECNOLOGICA DEL PALAZZETTO DELLO SPORT "RUFFINI"

INTERVENTI DI COMPLETAMENTO

PROGETTO ARCHITETTONICO

dott. arch. GIANCARLO PAVONI
dott. ing. Remo Mendolicchio
dott. arch. Stefano Freghieri

ARTECH STUDIO - Torino, via Vittorio Amedeo II n.21

PROGETTO IMPIANTI TECNOLOGICI E OPERE IN C.A.

termici e di trattamento aria, di raffrescamento e ventilazione forzata,
elettrici e speciali, di illuminazione, idrosanitari, antincendio e sicurezza

dott. ing. GIANCARLO GRAMONI

CYD - Torino, c.so Re Umberto n.129

Cyclo Dependability
CYD
C Y D
Studio d'ingegneria di
dott. ing. GIANCARLO GRAMONI
Corso Re Umberto 129 – 10128 Torino
Tel. 011/318.67.10 Fax 011/316.41.61
email:studycyd@tin.it P. Iva 07267540016

PROGETTO ESECUTIVO

A - VARIANTE FORNITURA E POSA DI N. 25
PROIETTORI E DI STRUTTURA RING MOTORIZZATA
PIANTA PIANO GRADINATE (+4.48)

disegno	scala	data
24/A3	1:200	OTTOBRE 2002

Visto il responsabile del procedimento dirigente del settore impianti sportivi
dott. ing. GIANCARLO REVELCHIONE

LE REALIZZAZIONI EFFETTUATE IN ROSSO SONO A CURA DELLA DITTA:

I.S.T.EL. snc di ROMANO S. & C.
Via S. Botticelli 26/d – 10154 Torino
Tel. 011/205.24.71 011/205.29.00
email: istel_torino@libero.it

I.S.T.EL. s.n.c.
di ROMANO S. & C.
Via Botticelli 26/d
Partita IVA 00827540016

DESCRIZIONE DELLE OPERE

INSTALLAZIONE DI STRUTTURA IN ALLUMINIO IN TUBOLARE 30x30cm TIPO AMERICANA COMPLETA DI 4 MOTORI 250 Kg TIPO VERLINE, QUADRO ELETTRICO DI COMANDO CON DISPOSITIVO DI SINCRONIZZAZIONE INSTALLAZIONE DI 25 PROIETTORI 400W SULLA STRUTTURA CON APPOSITE STAFFE, COLLEGAMENTO ALLE LINEE ESISTENTI TRAMITE 3 ARROTOLATORI PER PERMETTERE LA MOVIMENTAZIONE DELLA STRUTTURA COLLEGAMENTO AI 4 MOTORI CON CAVI PARTENTI DAL NUOVO QUADRO ELETTRICO
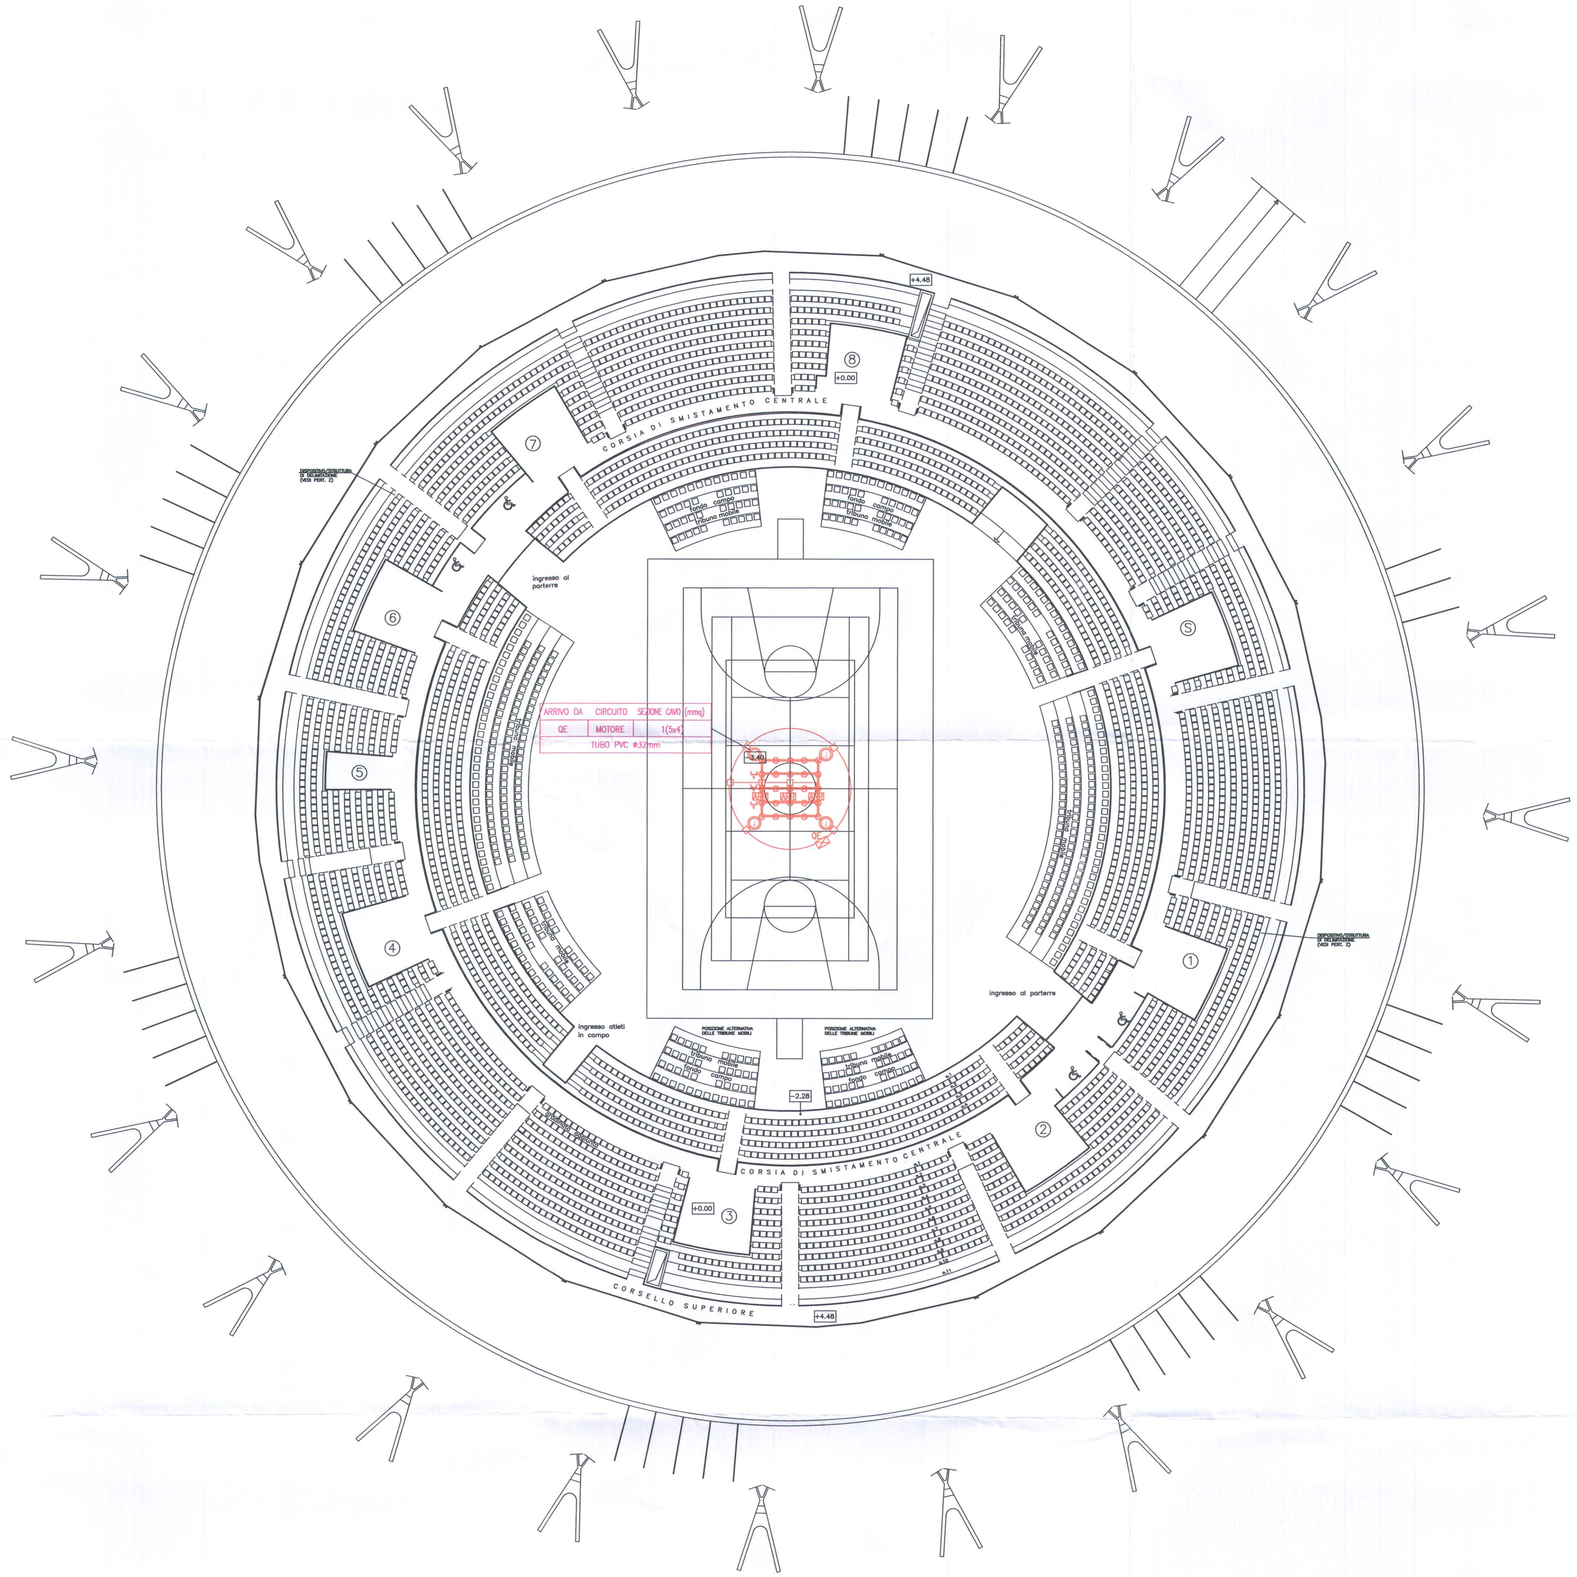
LEGENDA	
⊗	PROIETTORI J.M. 400W (NUOVA FORNITURA)
·····	STRUTTURA IN ALLUMINIO IN TUBOLARE 30x30cm TIPO AMERICANA COMPLETA DI 4 MOTORI 250 Kg TIPO VERLINE PER SOLLEVAMENTO
◎	MOTORE PARANCO PORTATA 250 Kg
ARR	ARROTOLATORI
⊠ QE	QUADRO ELETTRICO COMANDO MOTORI