

**CITTA' DI TORINO
SETTORE TECNICO II B
IMPIANTI SPORTIVI**

RISTRUTTURAZIONE E AMPLIAMENTO
PISCINA DELLO STADIO COMUNALE

IMPIANTI ELETTRICI

TAV. E14 RAPP. 1:2


SEZIONI CANALINE

DOCUMENTAZIONE AS-BUILT




PROGETTO ARCHITETTONICO DOTT. ARCH. LUCA DEBABATE
DOTT. ARCH. MARINA DEBABATE
via Giolitti, 55 tel. (011) 8127288 - 10123 TORINO
PROGETTO IMPIANTI ELETTRICI ING. PIER LUIGI MANCUSO
via S. Ottavio, 42 - 10124 TORINO


giugno 2005

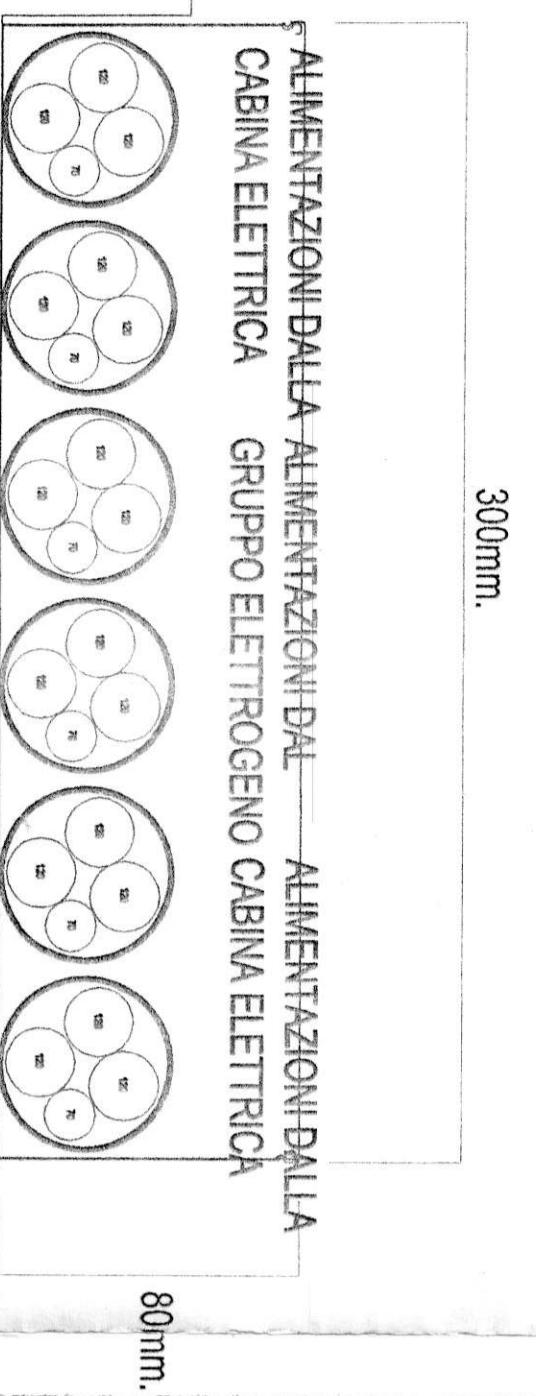


SEZIONE D-D'

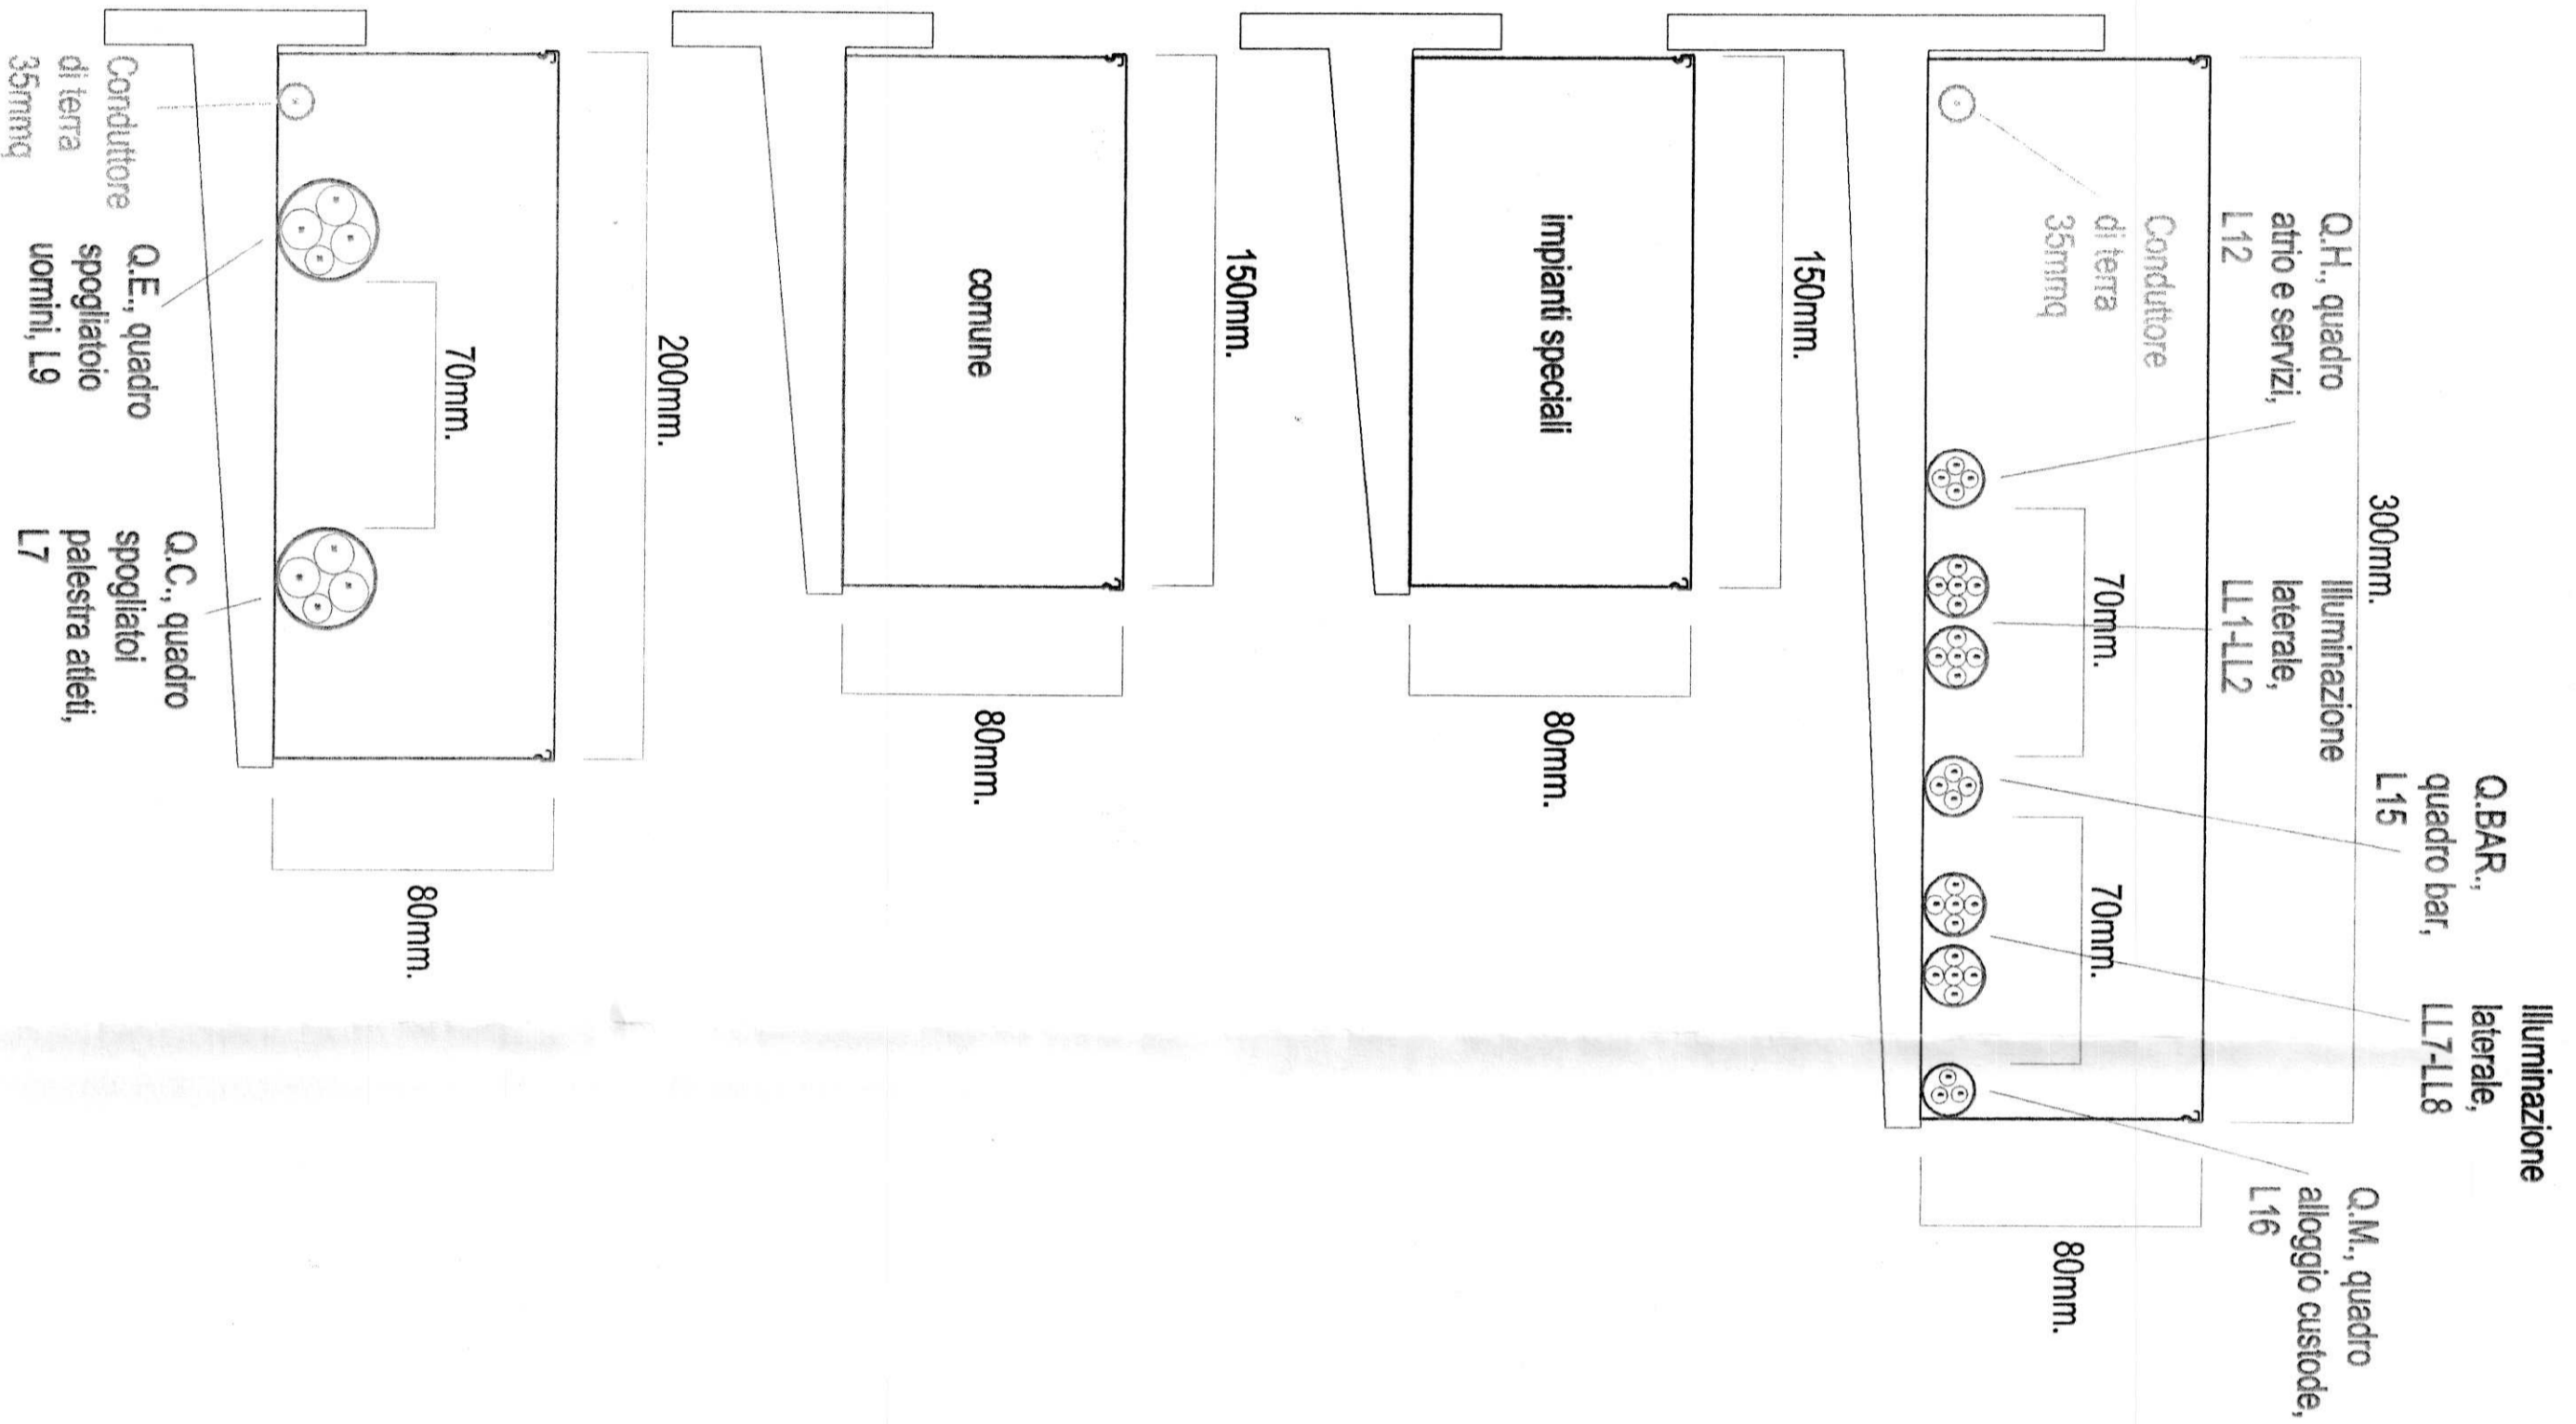


SEZIONE A-A'

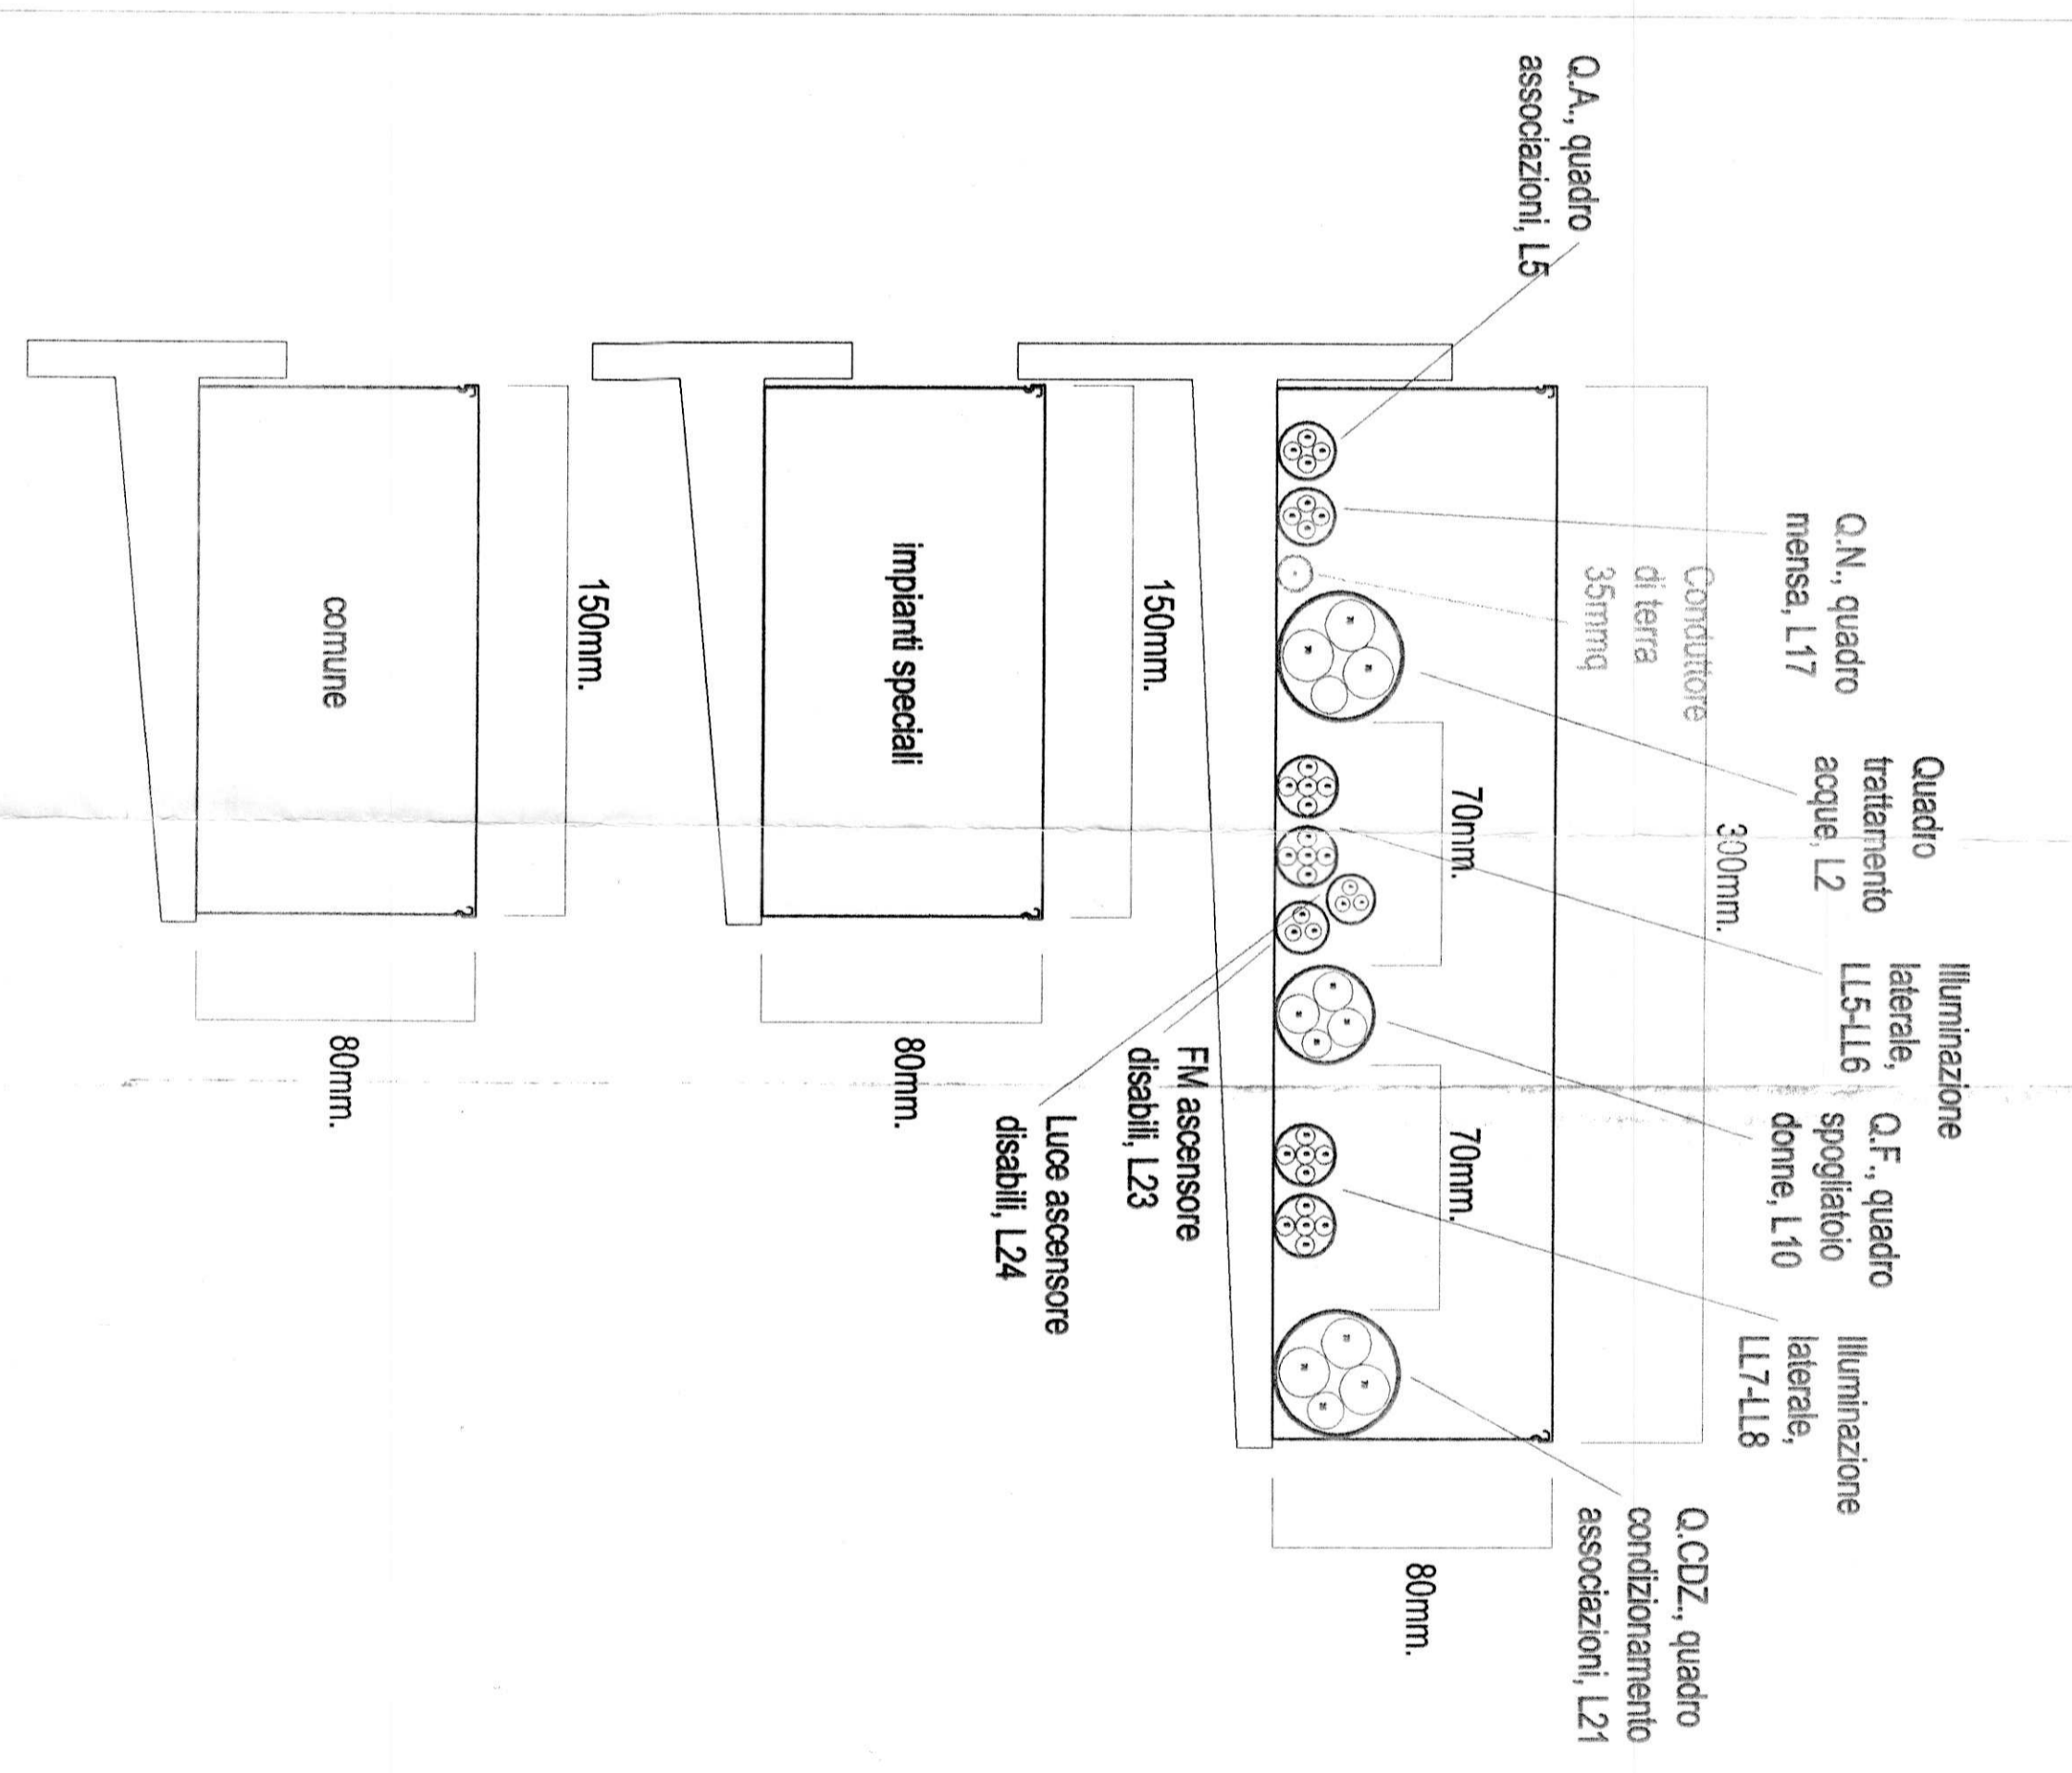

SEZIONE B-B'

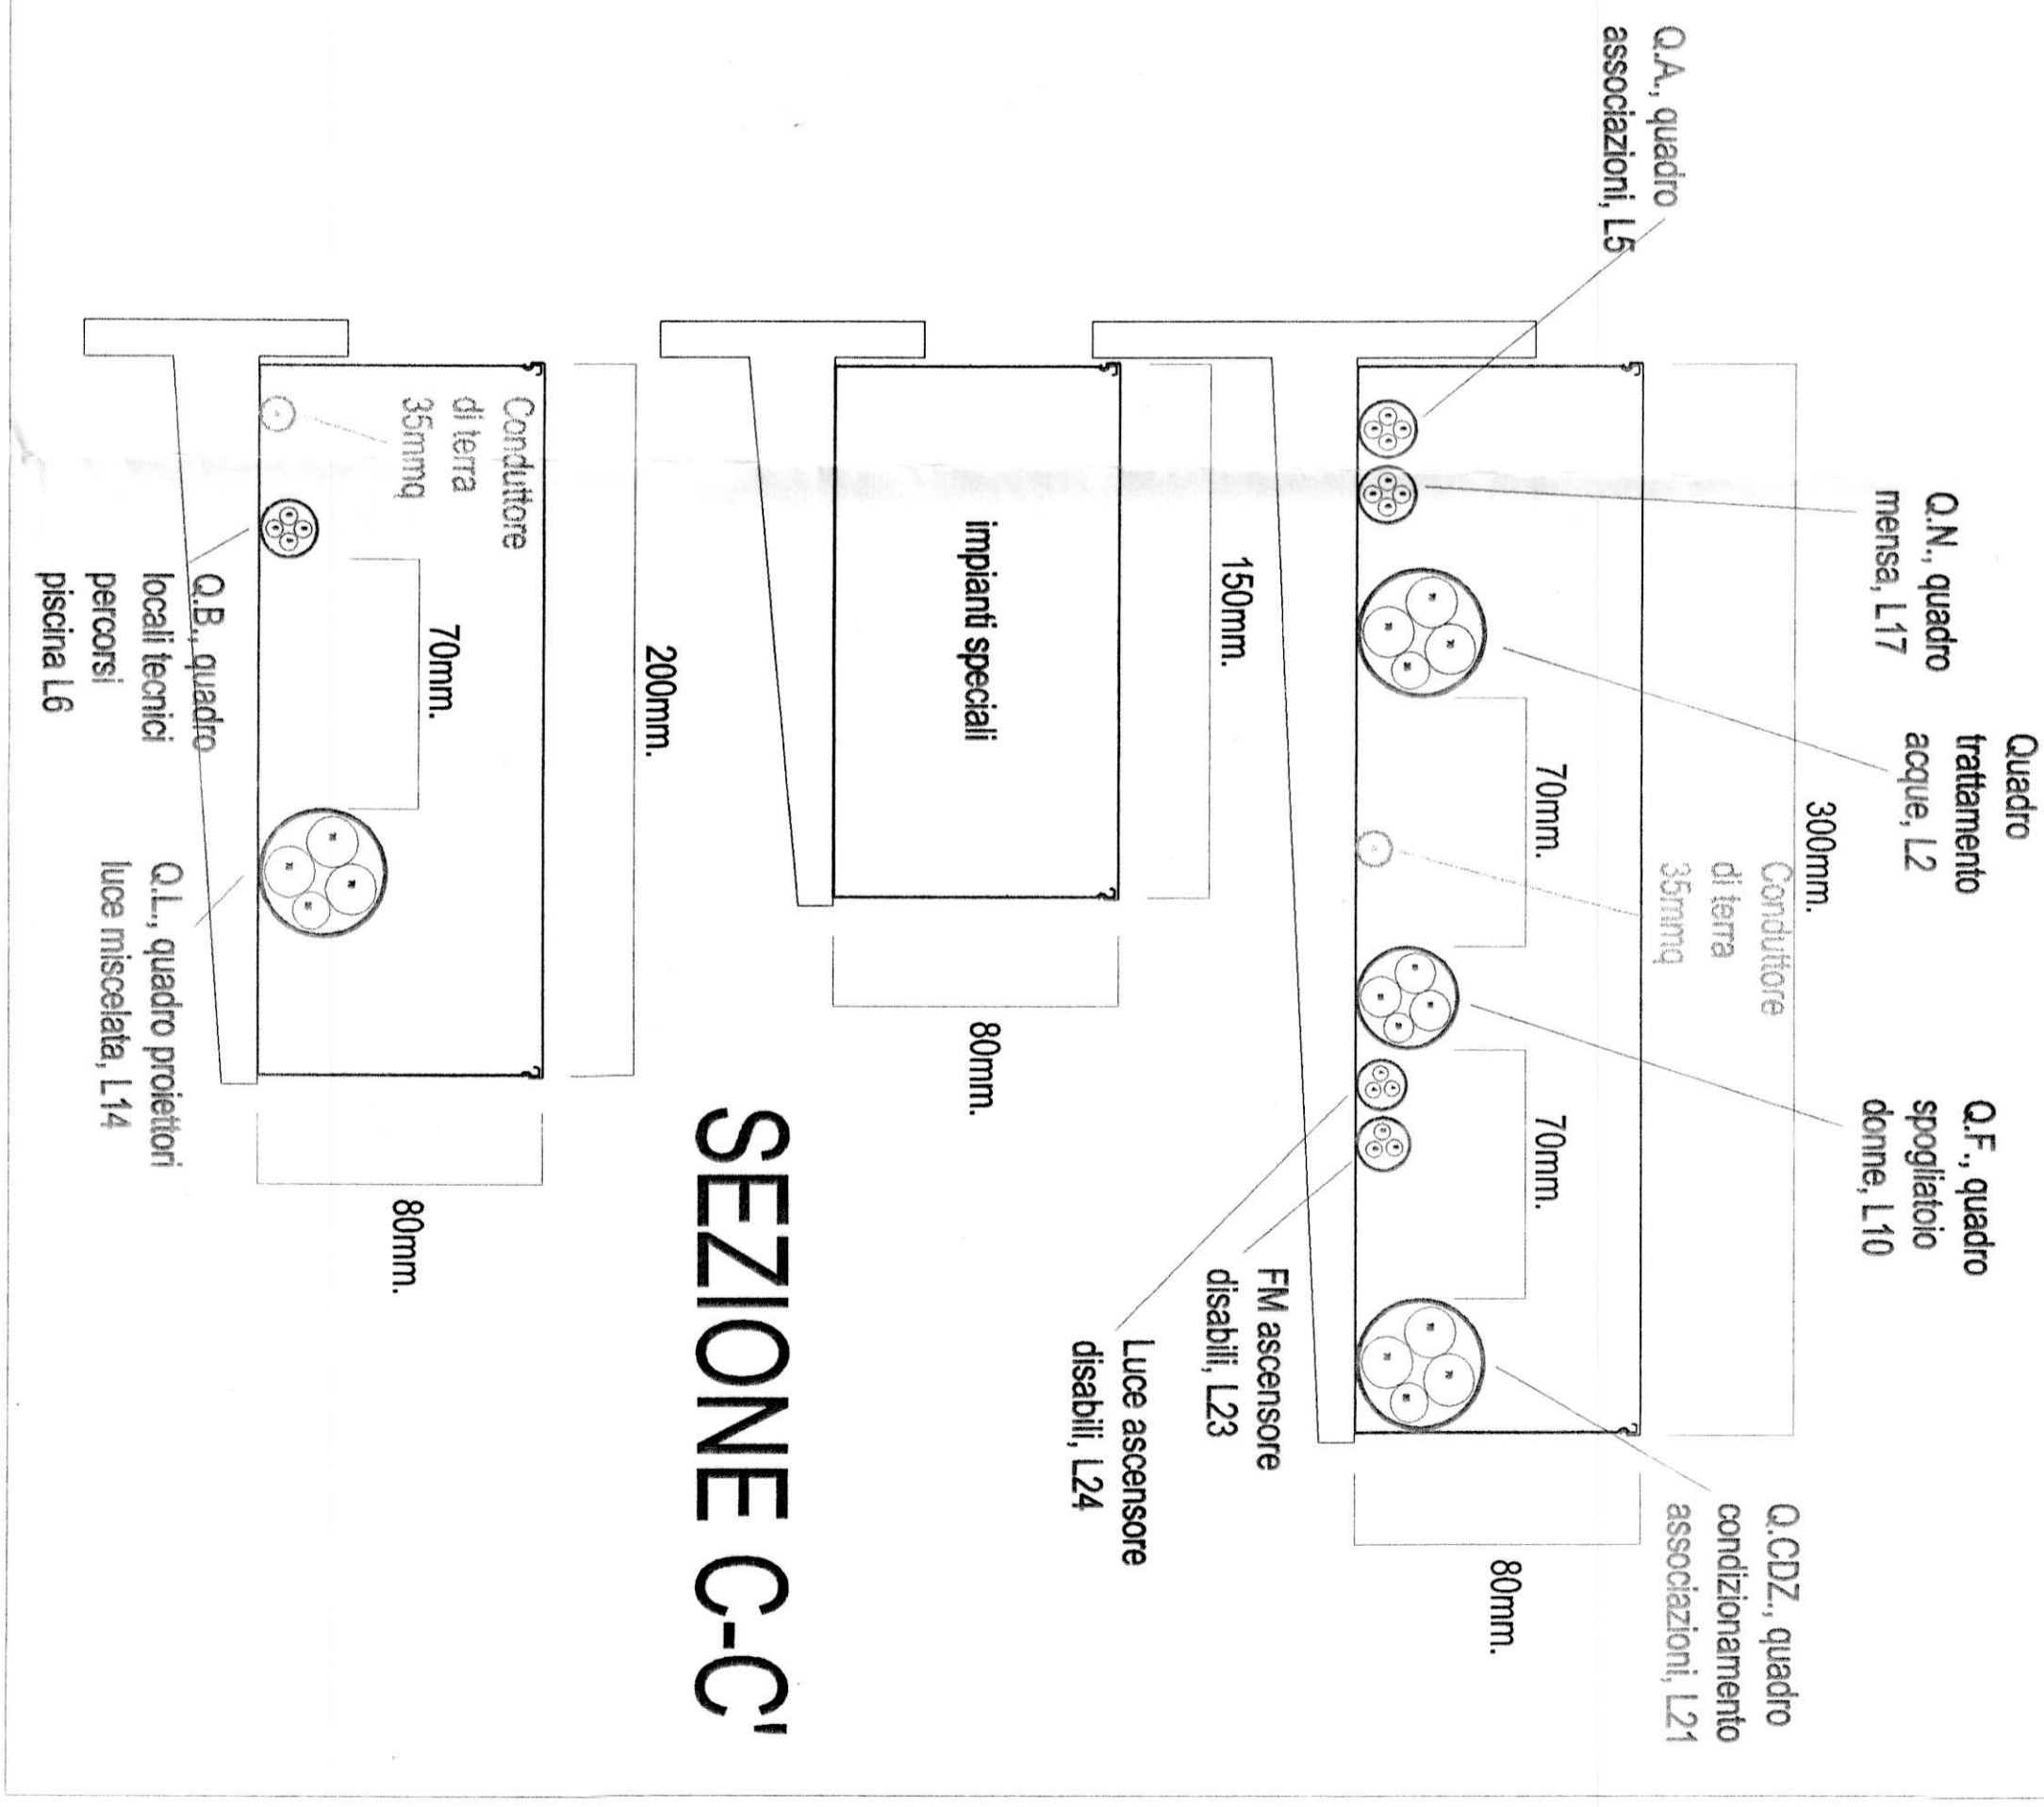

SEZIONE C-C'

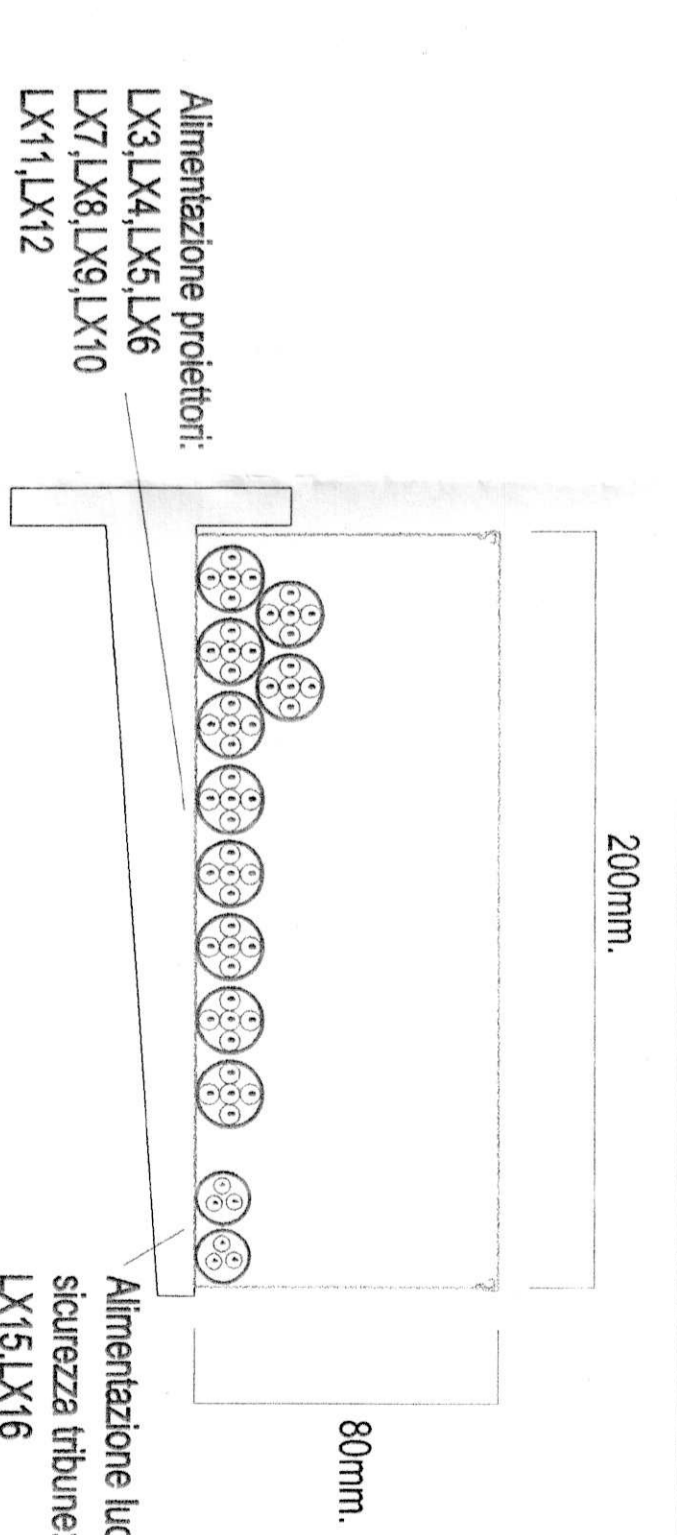

SEZIONE E-E'