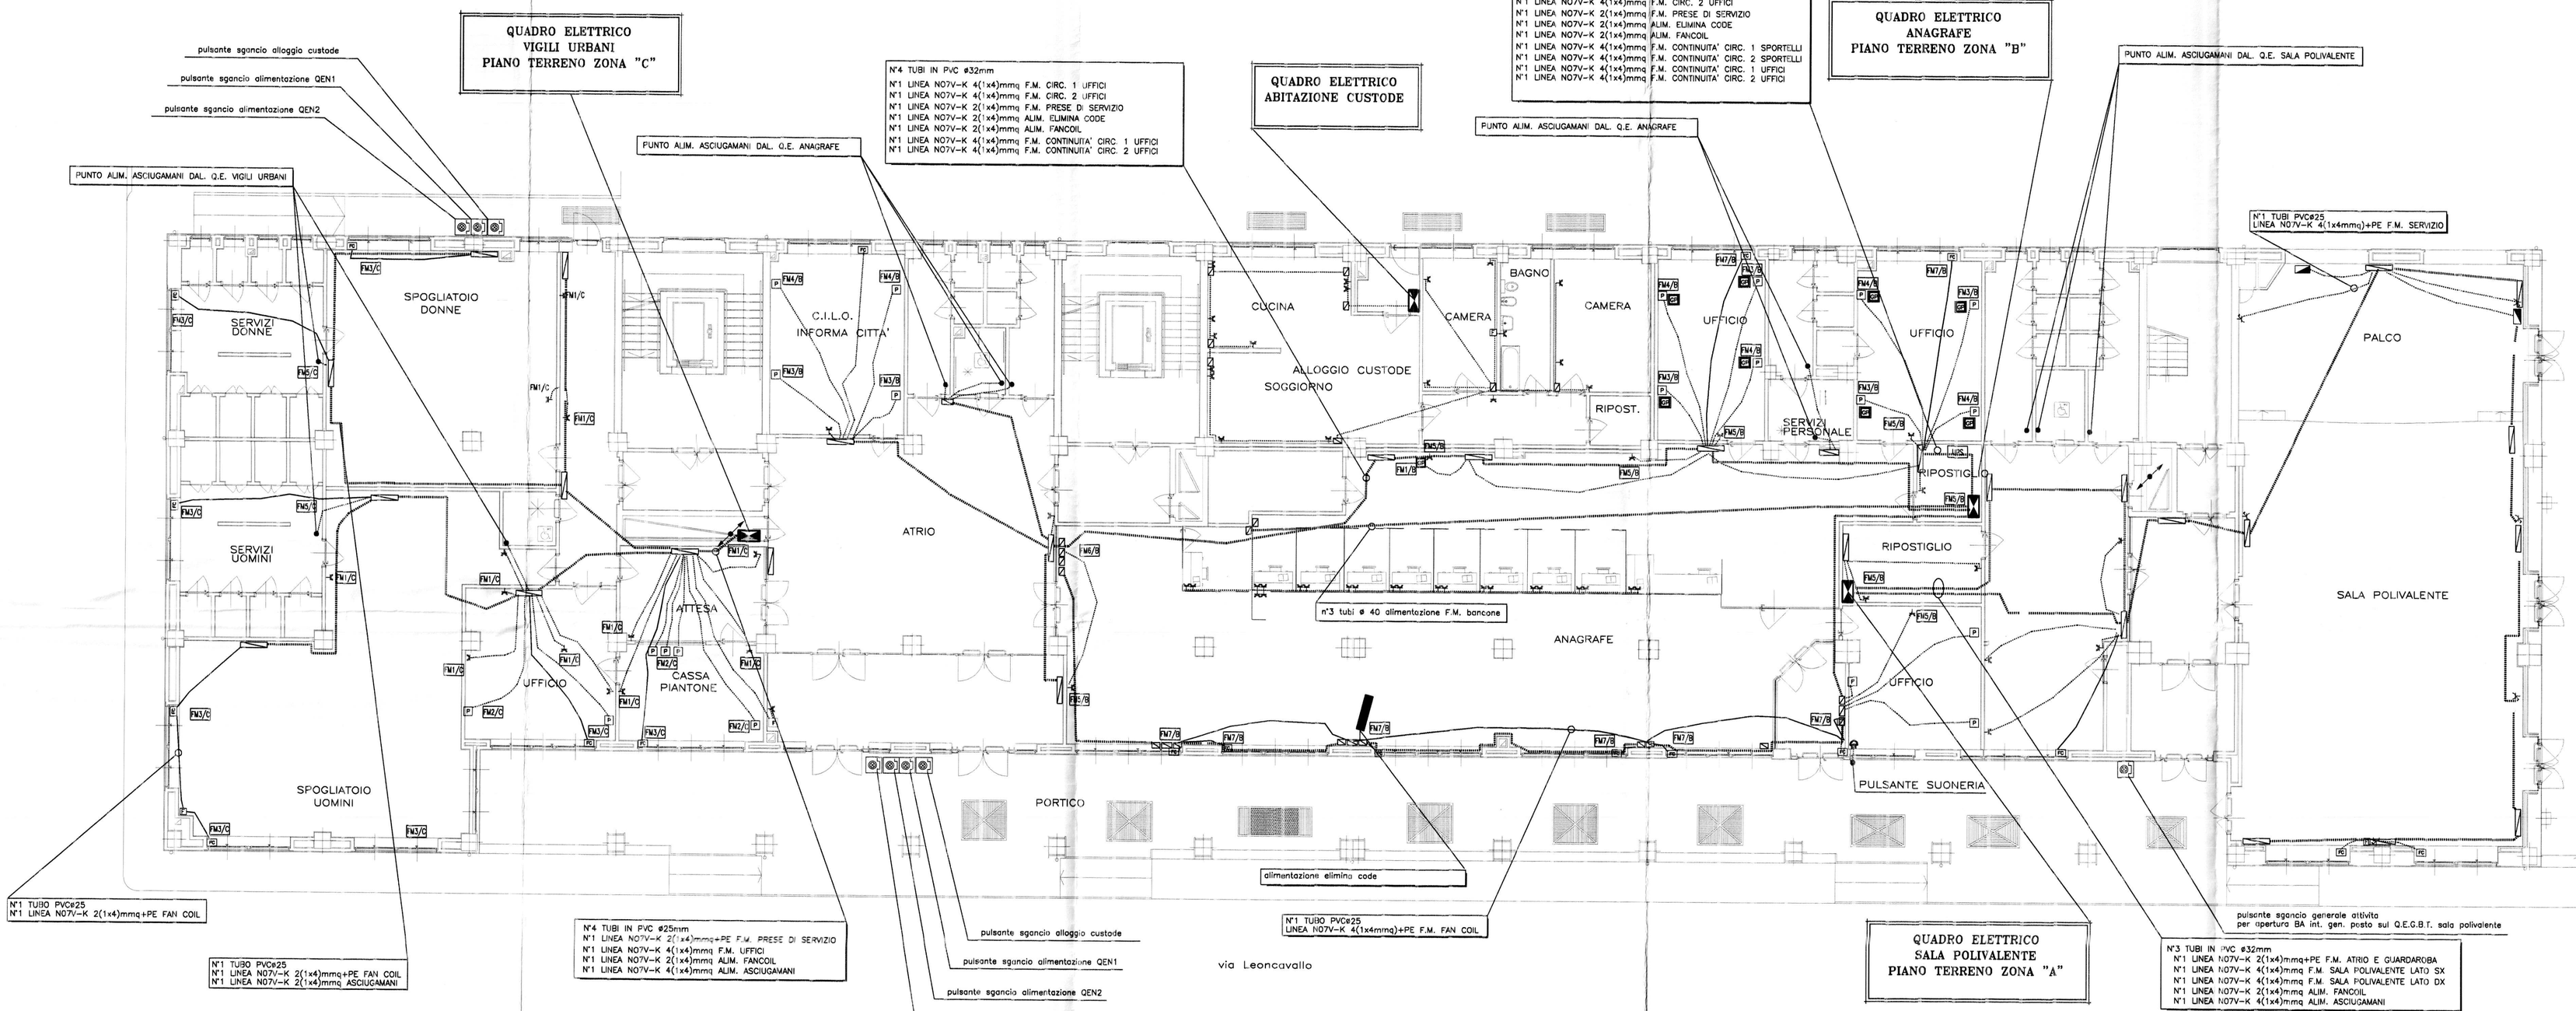

LEGENDA

SIMBOLO	DESCRIZIONE
	QUADRO ELETTRICO (SIMBOLOGIA GENERALE)
	TORRETTA PRESE F.M. COMPLETA DI OGNI ACCESSORIO DI FINITURA. N°2 PRESE SCHUKO, N°1 PRESA LINEARE 10/16A E N°1 INT. AUTOM. In=10A TUBO PVCø20 CONDUTTORE NO7V-K 2(1x2.5mmq)+PE
	GRUPPO PRESE F.M. COMPLETA DI SCATOLA DA INCASSO, SUPPORTO, PLACCA DI FINITURA N°2 PRESE SCHUKO, N°1 PRESA LINEARE 10/16A E N°1 INT. AUTOM. In=10A TUBO PVCø20 CONDUTTORE NO7V-K 2(1x2.5mmq)+PE
	PRESA F.M. DI SERVIZIO COMPLETA DI SCATOLA DA INCASSO, SUPPORTO, PLACCA DI FINITURA FRUTTO 10/16A LINEARE TUBO PVCø20 CONDUTTORE NO7V-K 2(1x2.5mmq)+PE
	GRUPPO PRESE F.M. COMPOSTO DA N°1 PRESA CEE 2P+T 16A CON INTERRUTTORE DI BLOCCO E FUSIBILI DI PROTEZIONE, N°2 PRESE SCHUKO E N°1 PRESA LINEARE 10/16A COMPLETE DI INT. MAGNETOTERMICO DI PROTEZIONE In=16A TUBO PVCø20 CONDUTTORE NO7V-K 2(1x4mmq)+PE
	PRESA FAN COIL COMPLETO DI SCATOLA DA INCASSO SUPPORTO, PLACCA DI FINITURA FRUTTO 10/16A LINEARE TUBO PVCø20 CONDUTTORE NO7V-K 2(1x2.5mmq)+PE
	SCATOLA DI DERIVAZIONE IMPIANTO FORZA MOTRICE IN ESECUZIONE INCASSATA E/O A VISTA
	PRESA 2P+T 250V CON INTERRUTTORE AUTOMATICO MAGNETOTERMICO In=10A.
	TORRETTA PRESE F.M. DI CONTINUITA' COMPLETA DI OGNI ACCESSORIO DI FINITURA N°2 PRESE SCHUKO, N°1 PRESA LINEARE 10/16A E N°1 INT. AUTOM. In=10A TUBO PVCø20 CONDUTTORE NO7V-K 2(1x2.5mmq)+PE

COOPERATIVA CELLINI Impianti tecnologici
CSQ
Soc. Coop a r.l.
Sede legale e amministrativa
59100 PRATO – Via del Lazzeretto, 92
Tel. 0574-559111 Fax 0574-559155
codice fiscale 01466710488
partita IVA 00259230977

REVISIONE	FILE:	REDAZIONE	VERIFICA	APPROVAZIONE
	EL07.dwg			

DESCRIZIONE:
IMPIANTO ELETTRICO

CITTA' DI TORINO
VICEDIREZIONE GENERALE
SERVIZI TECNICI E PATRIMONIO
D04 – DIVISIONE EDIFICI MUNICIPALI

SETTORE B–RISTRUTTURAZIONI E
NUOVI EDIFICI MUNICIPALI

Circ.6 – EX STABILIMENTO CEAT – Via Leoncavallo 25
Ristrutturazione ad uso sociale, anagrafe, sede VV.UU., biblioteca

Gruppo di progettazione
arch. Dario Sarsi
arch. Antonella Marchetti
geom. Guido Giurini
ing. Ugo Martiano
geom. Andrea Milano
p.i. Giacomo Giustavigna
p.i. Mauro Raimondo
ing. Antonio D'Arpa
ing. Dario Costa
geom. Roberto Bottero

Responsabile del procedimento e
Dirigente Settore Tecnico
arch. Dario Sardi

Progetto architettonico:
arch. Dario Sardi
arch. Antonella Marchetti

Progetto strutturale:
ing. Paolo Bormida
ing. Ermanno Piretta

Impianto termico – idrico:
p.i. Giacomo Giustavigna
p.i. Mauro Raimondo

Impianto elettrico:
ing. Antonio D'Arpa

Impianto spegnimento a gas inerte:
ing. Salvatore Colli Guaglia

AS – BUILT

OGGETTO

DISTRIBUZIONE FORZA MOTRICE
PIANTA PIANO TERRENO

NOME-FILE: Scala Plot 1=1

RIFERIMENTO

SCALA: 1:100

REV	MODIFICHE	DATA	DISEGNATORE
0	AS-BUILT	GIUGNO 2015	
1			
2			
3			
4			
5			

ELABORATO
EL/07