CITTA' DI TORINO

OPERE DI RIQUALIFICAZIONE FUNZIONALE E TECNOLOGICA DEL PALAZZETTO DELLO SPORT "RUFFINI"

INTERVENTI DI COMPLETAMENTO PERIZIA SUPPLETIVA E DI VARIANTE N° 1

PROGETTO ARCHITETTONICO

dott. arch. GIANCARLO PAVONI
dott. ing. Remo Mendolicchio
dott. arch. Stefano Freghieri

ARTECH STUDIO - Torino, via Vittorio Amedeo II n.21

PROGETTO IMPIANTI TECNOLOGICI E OPERE IN C.A.

termici e di trattamento aria, di raffrescamento e ventilazione forzata,
elettrici e speciali, di illuminazione, idrosanitari, antincendio e sicurezza

dott. ing. GIANCARLO GRAMONI

CYD - Torino, c.so Re Umberto n.129

CYD Studio d'Ingegneria di
dott. ing. GIANCARLO GRAMONI
Corso Re Umberto 129 – 10128 Torino
Tel. 011/318.60.80 011/318.61.80
email:studiocyd@gramoni.191.it
P.iva 07267540016

PROGETTO ESECUTIVO

INTEGRAZIONE IMPIANTO PRESE CON TENSIONE PERMANENTE E MODIFICHE VARIE
PIANTA PIANO SOTTOGRADINATE (0.00)

disegno	scala	data
01b	1:200	MARZO 2004

Visto il responsabile del procedimento dirigente del settore impianti sportivi
dott. ing. GIANCARLO REVELCHIONE

[redacted]

I.S.T.EL. snc di ROMANO S. & C.
Via S. Botticelli 26/d – 10154 Torino
Tel. 011/205.24.71 011/205.29.00
email: istel_torino@libero.it

GLI IMPIANTI DA REALIZZARSI SONO RAPPRESENTATI CON COLORAZIONE BLU
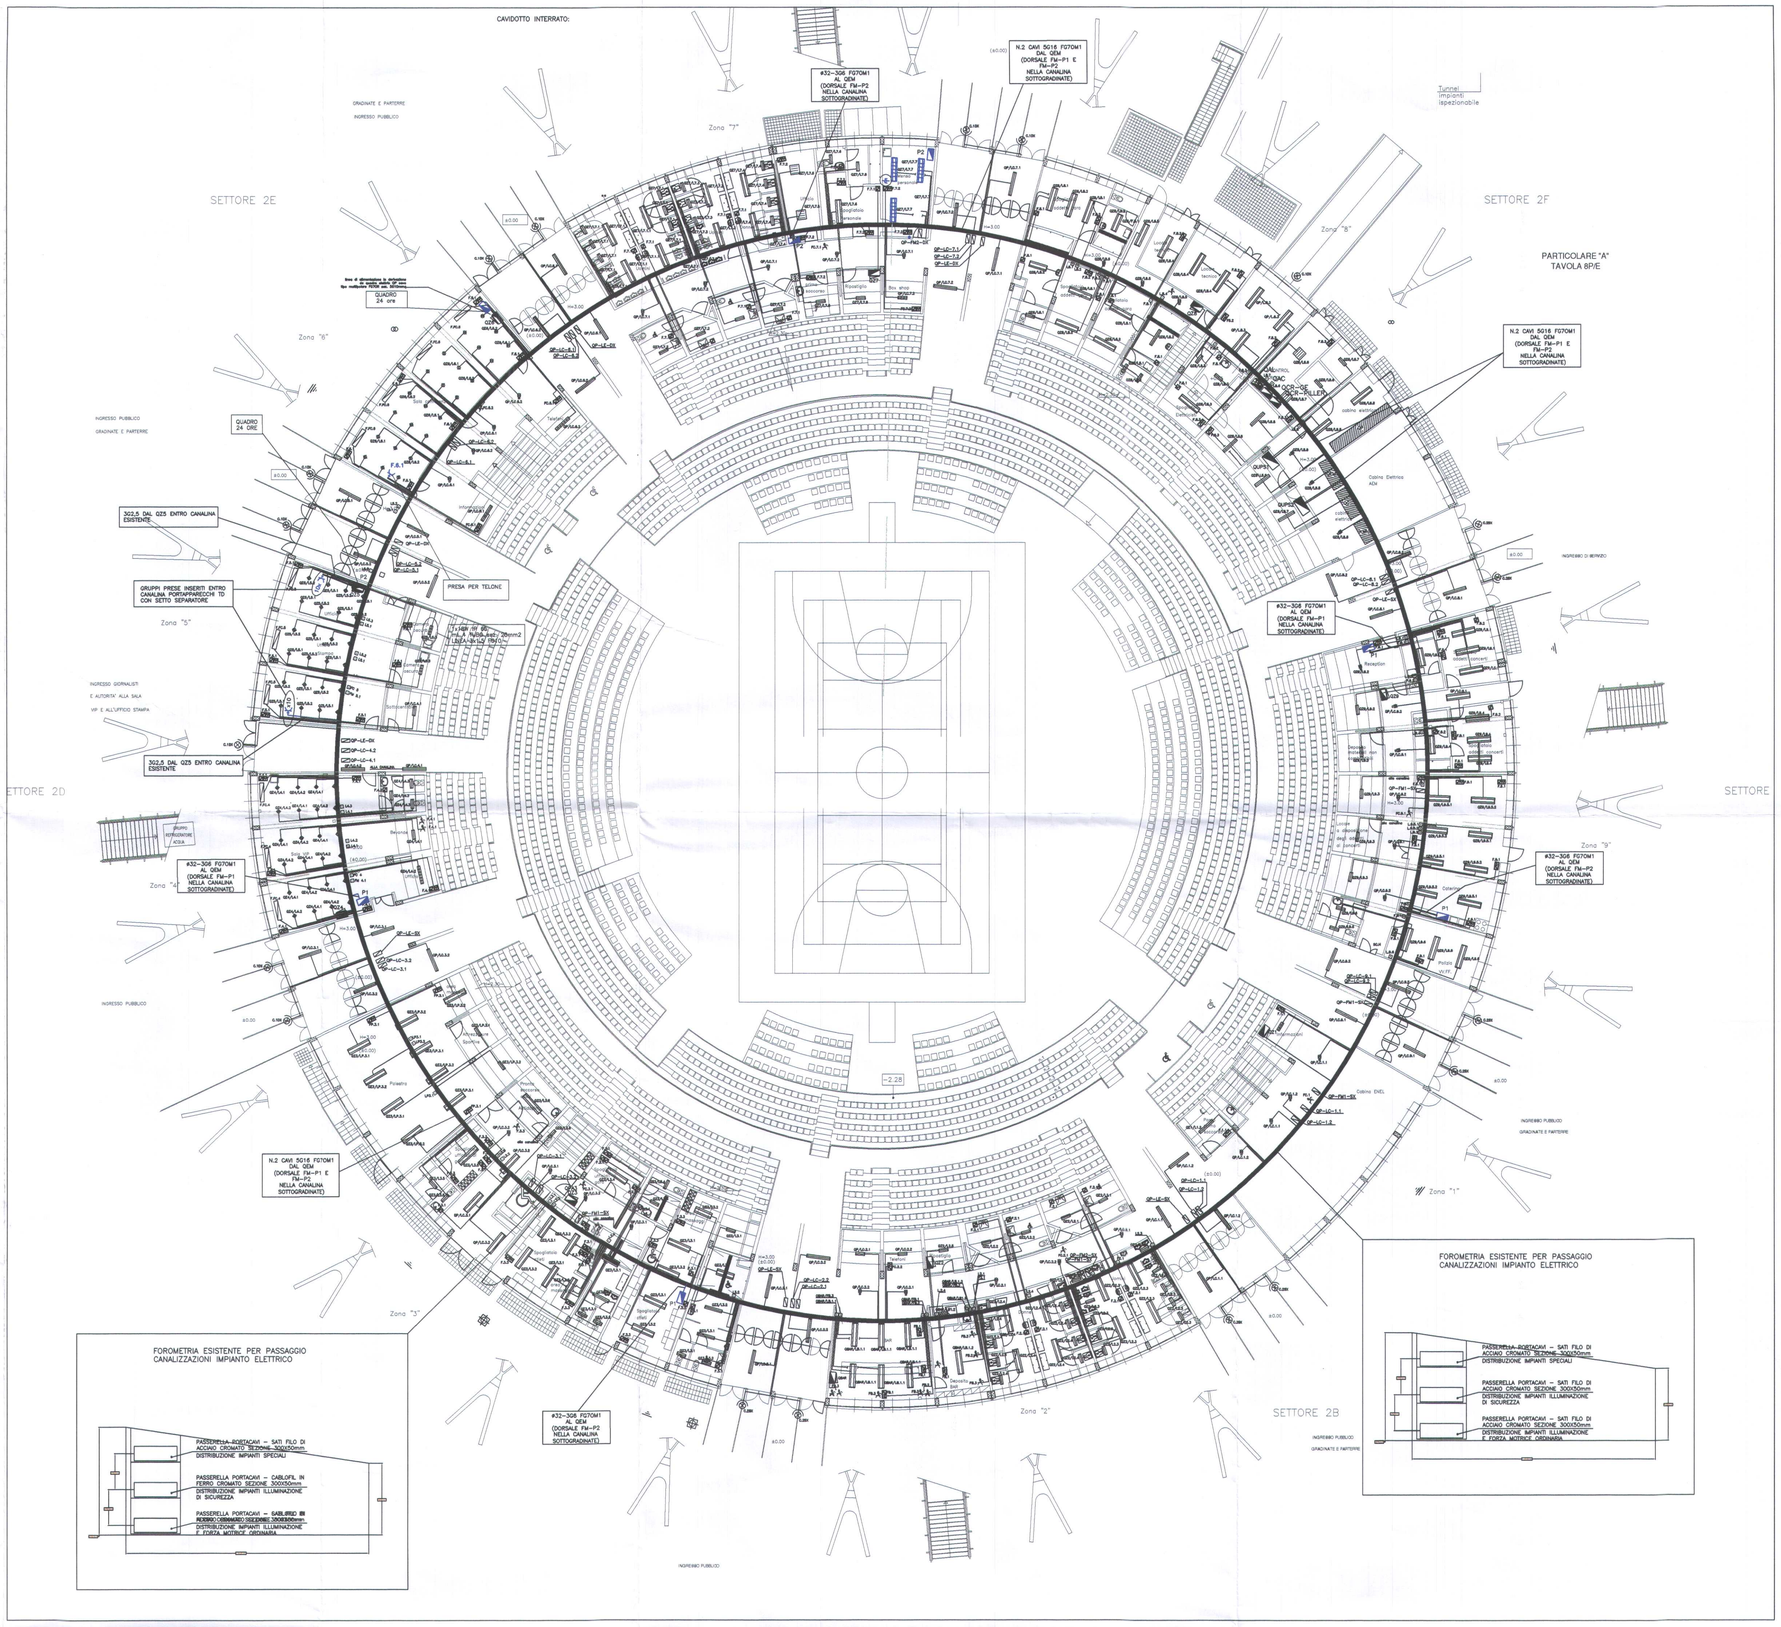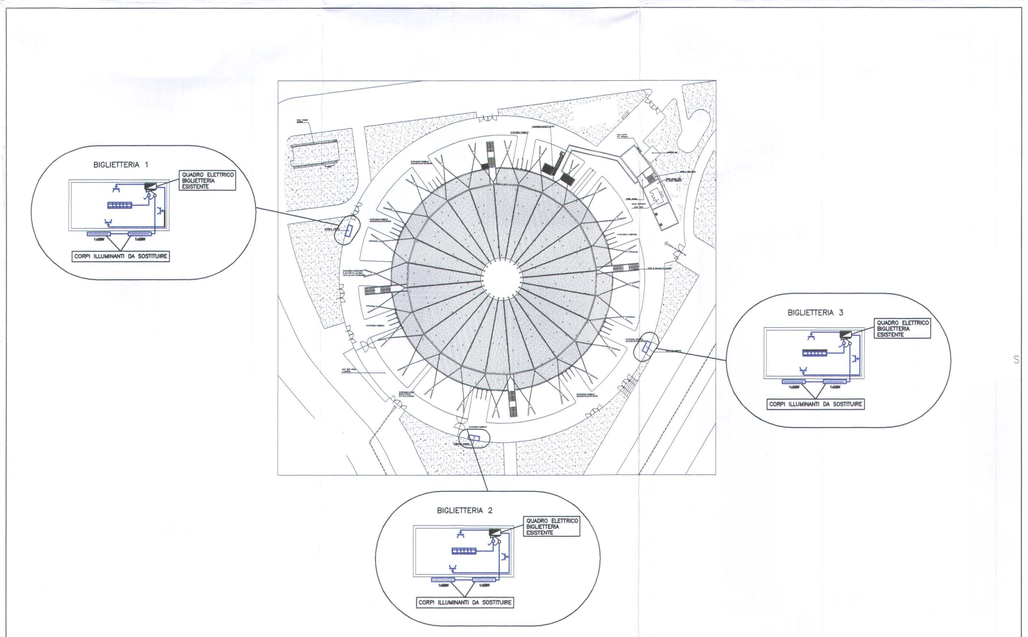
LEGENDA	
SIMBOLO	DESCRIZIONE
	INTERRUTTORE STAGNO UNIPOLARE
	CORPO ILLUMINANTE 1x18W IN POLICARBONATO IP55
	CORPO ILLUMINANTE 2x36W IN POLICARBONATO IP55
	CORPO ILLUMINANTE 2x36W CON OTTICA LAMELLARE ANTIRIFLESSO PER VIDEOTERMINALI TIPO DARK 60°
	SCATOLA DI DERIVAZIONE IP55
	QUADRETTO PRESE ALIMENTATO 24h SU 24 A VALLE DEL QUADRO ELETTRICO QEM COSTITUITO DA: – N.1 INTERRUTORE MT 2x16A – N.3 PRESE 10/16A
	GRUPPO N.1 PRESA 10/16A + INTERRUTORE MT 2x16A IP55
	PRESA INTERBLOCCATA TIPO CEE17 220V 16A 2P+T IP55
	PUNTO ALIMENTAZIONE 220V ELETTROASPIRATORE