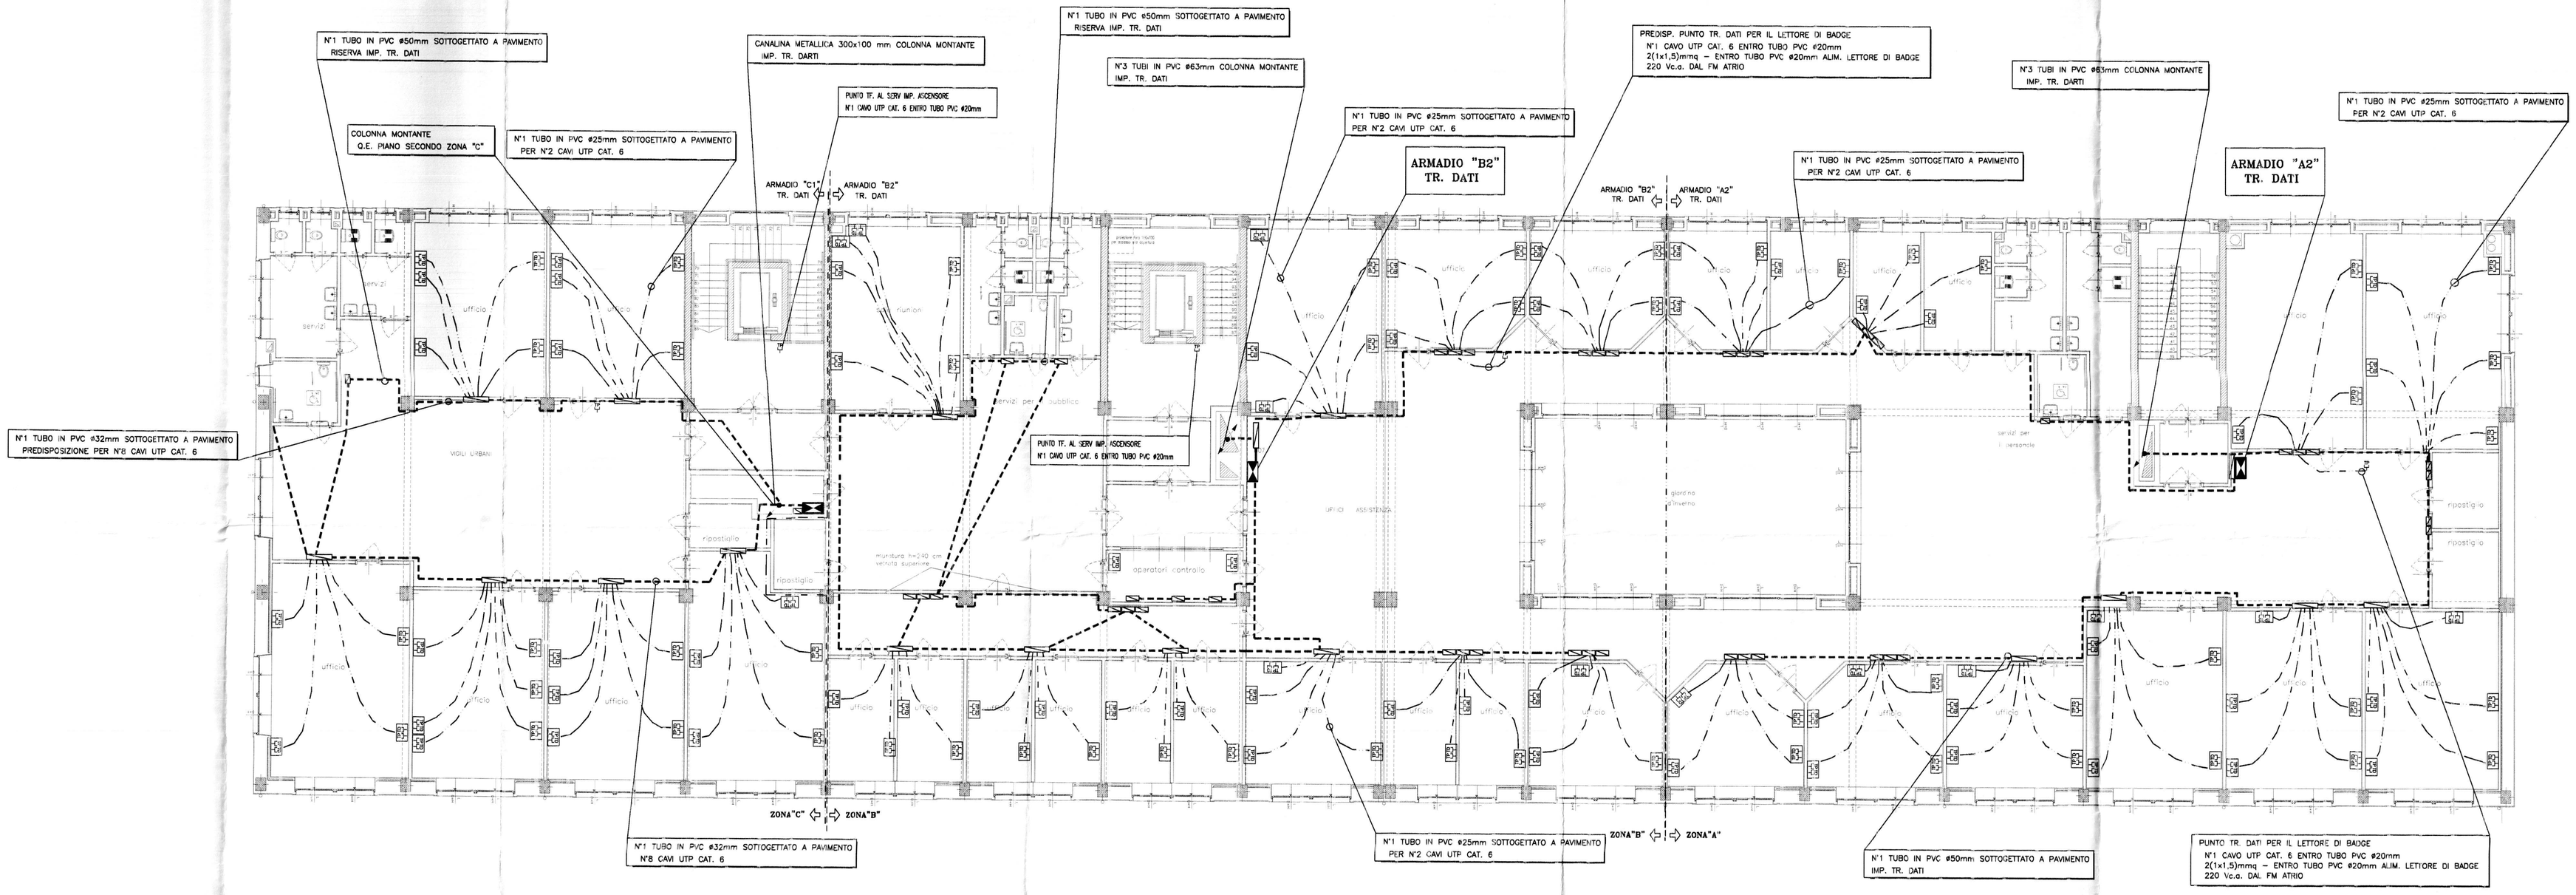

LEGENDA

SIMBOLO	DESCRIZIONE
	ARMADIO DATI (SIMBOLO GENERALE)
	PUNTO TRASMISSIONE DATI DA INCASSO COMPLETO DI SCATOLA, SUPPORTO, PLACCA DI FINITURA, N°2 FRUTTI RJ45 CAT.6 E TUBAZIONE IN PVC ø25 PREDISP. PER N°2 CAVI DATI
	PUNTO TRASMISSIONE DATI IN TORRETTA CONDIVISA CON GRUPPO PRESE, COMPLETO DI SUPPORTO, PLACCA DI FINITURA, N°2 FRUTTI RJ45 CAT.6 E TUBAZIONE IN PVC ø25 PREDISPOSTO A CONTENERE N°2 CAVI DATI CAT. 6
	SCATOLA DI DERIVAZIONE A PIU SCOMPARTI L/FM/TV/TD/DS/R/S
	POZZETTO ROMPITRATTA INCASSATO A PAVIMENTO PER DISTRIBUZIONE F.M. / DATI
	N.1 CANALI IN PVC DIMENSIONI 70x30mm POSATI SOTTO PAVIMENTO PER DISTRIBUZIONE F.M. / DATI
	PERCORSO INDICATIVO DORSALE
	COLONNA MONTANTE ASCENDENTE / DISCENDENTE / PASSANTE

COOPERATIVA CELLINI
Impianti tecnologici
CSQ
Soc. Coop a r.l.
Sede legale e amministrativa
59100 PRATO - Via del Lazzeretto, 92
Tel. 0574-55911 Fax 0574-559155
codice fiscale 01466710488
partita IVA 00219230977

REVISIONE:	FILE: EL23.dwg	REDAZIONE:	VERIFICA:	APPROVAZIONE:
DESCRIZIONE: IMPIANTO ELETTRICO				

CITTA' DI TORINO

VICEDIREZIONE GENERALE
SERVIZI TECNICI E PATRIMONIO
D04 – DIVISIONE EDIFICI MUNICIPALI

SETTORE B–RISTRUTTURAZIONI E NUOVI EDIFICI MUNICIPALI

Circ.6 – EX STABILIMENTO CEAT – Via Leoncavallo 25
Ristrutturazione ad uso sociale, anagrafe, sede VV.UU., biblioteca

Gruppo di progettazione
arch. Dario Sardi
arch. Antonella Marchetti
geom. Gildo Giorini
sig. Ugo Maritano
geom. Andrea Milano
p.i. Giacomo Giustavigna
p.i. Mauro Raimondo
ing. Antonio D'Arpa
sig. Dario Costa
geom. Roberto Bottero

Responsabile del procedimento e Dirigente Settore Tecnico
arch. Dario Sardi

Progetto architettonico:
arch. Dario Sardi
arch. Antonella Marchetti

Progetto strutturale:
ing. Paolo Bormida
ing. Ermanno Piretta

Impianto termico – idrico:
p.i. Giacomo Giustavigna
p.i. Mauro Raimondo

Impianto elettrico:
ing. Antonio D'Arpa

Impianto spegnimento a gas inerte:
ing. Salvatore Call Quaglia

ORDINE INGEGNERI PISTOIA

AS – BUILT

OGGETTO
PREDISPOSIZIONE VIE CAVI
CABLAGGIO STRUTTURALE
PIANTA PIANO SECONDO

NOME-FILE | Scala Plot 1=1
RIFERIMENTO
SCALA 1:100

REV	MODIFICHE	DATA	DISEGNATORE
0	AS-BUILT	GIUGNO 2015	
1			
2			
3			
4			
5			

ELABORATO
EL/23