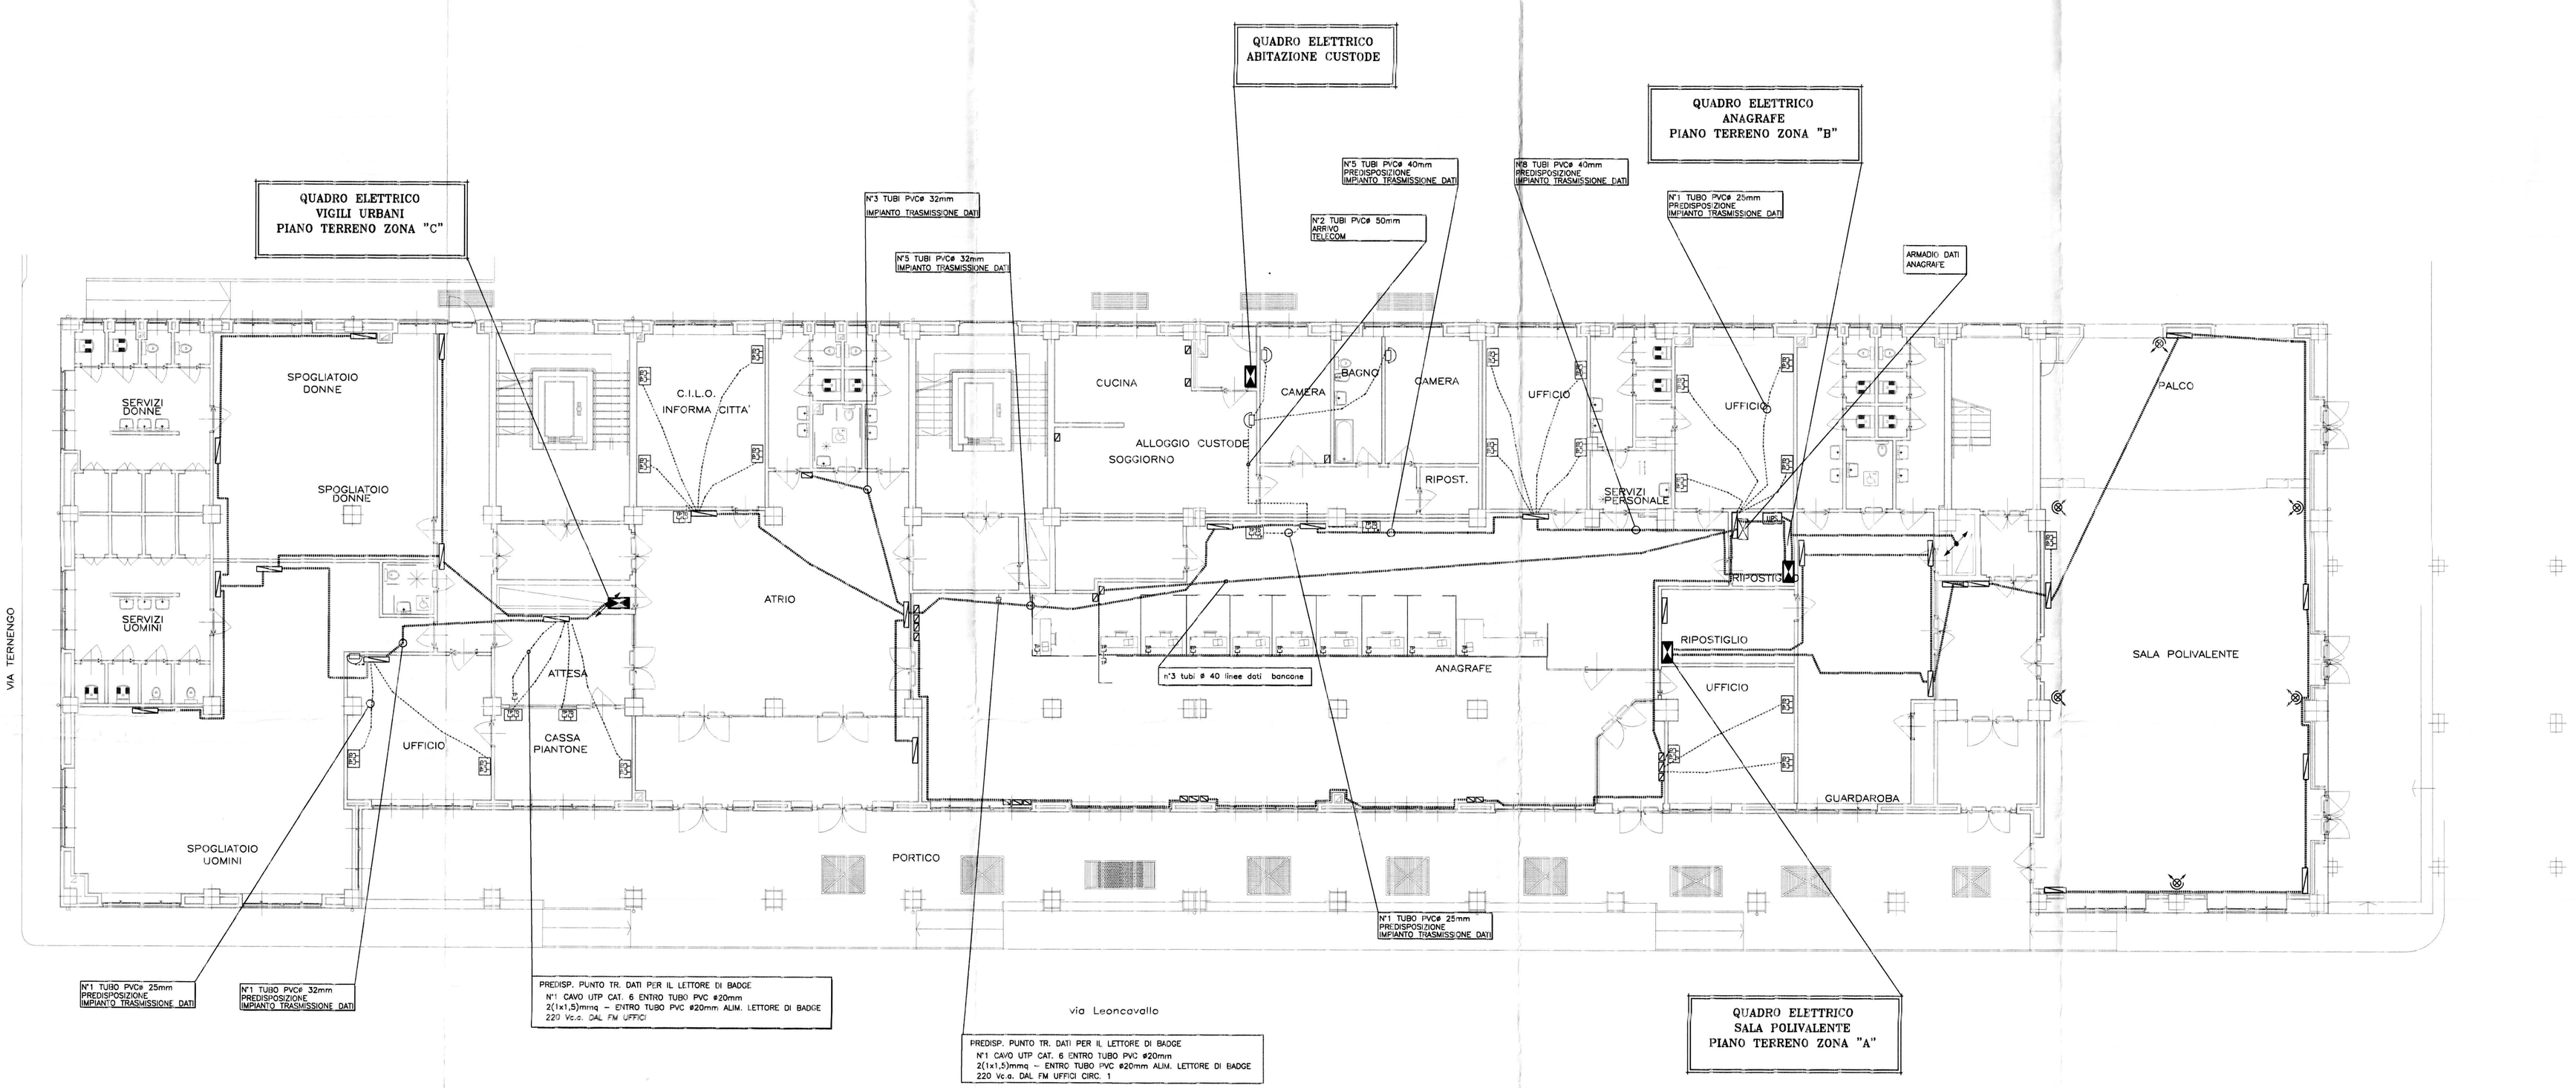

LEGENDA

SIMBOLO	DESCRIZIONE
	ARMADIO DATI
	PUNTO TRASMISSIONE DATI DA INCASSO COMPLETO DI SCATOLA, SUPPORTO, PLACCA DI FINITURA, N°2 FRUTTI RJ45 CAT.5E E TUBAZIONE IN PVC ø25
	SCATOLA DI DERIVAZIONE A PIU' SCOMPARTI L/FM/TV/TD/DS/R/S
	COLONNA MONTANTE ASCENDENTE / DISCENDENTE / PASSANTE

Soc. Coop a r.l.
Sede legale e amministrativa
59100 PRATO - Via del Lazzeretto, 92
Tel. 0574-55911 Fax 0574-559155
codice fiscale 01466710488
partita IVA 00219230977

REVISIONE:	FILE:	REDAZIONE:	VERIFICA:	APPROVAZIONE:
	EL08.dwg			

DESCRIZIONE:
IMPIANTO ELETTRICO

CITTA' DI TORINO

VICEDIREZIONE GENERALE
SERVIZI TECNICI E PATRIMONIO
D04 - DIVISIONE EDIFICI MUNICIPALI

SETTORE B-RISTRUTTURAZIONI E
NUOVI EDIFICI MUNICIPALI

Circ.6 - EX STABILIMENTO CEAT - Via Leoncavallo 25
Ristrutturazione ad uso sociale, anagrafe, sede VV.UU., biblioteca

Gruppo di progettazione
arch. Dario Sardi
arch. Antonella Marchetti
geom. Guido Giurini
sig. Ugo Martinez
geom. Andrea Milano
p.i. Giacomo Giustavigna
p.i. Mauro Raimondo
ing. Antonio D'Arpa
sig. Dario Costa
geom. Roberto Rottero

Responsabile del procedimento e
Dirigente Settore Tecnico
arch. Dario Sardi

Progetto architettonico:
arch. Dario Sardi
arch. Antonella Marchetti

Progetto strutturale:
ing. Paolo Formida
ing. Ermanno Pivetta

Impianto termico - idrico:
p.i. Giacomo Giustavigna
p.i. Mauro Raimondo

Impianto elettrico:
ing. Antonio D'Arpa

Impianto spegnimento a gas inerte:
ing. Salvatore Call Quaglia

INGEGNERI
PROVINCIA
ORDINE
dott. ing. CORTESE Enrico
PISTOIA

AS - BUILT

OGGETTO

PREDISPOSIZIONE VIE CAVI
CABLAGGIO STRUTTURATO
PIANTA PIANO TERRA

NOME-FILE | Scala Plot 1=1

RIFERIMENTO

SCALA 1:100

REV	MODIFICHE	DATA	DISEGNATORE
0	AS-BUILT	GIUGNO 2015	
1			
2			
3			
4			
5			

ELABORATO
EL/08