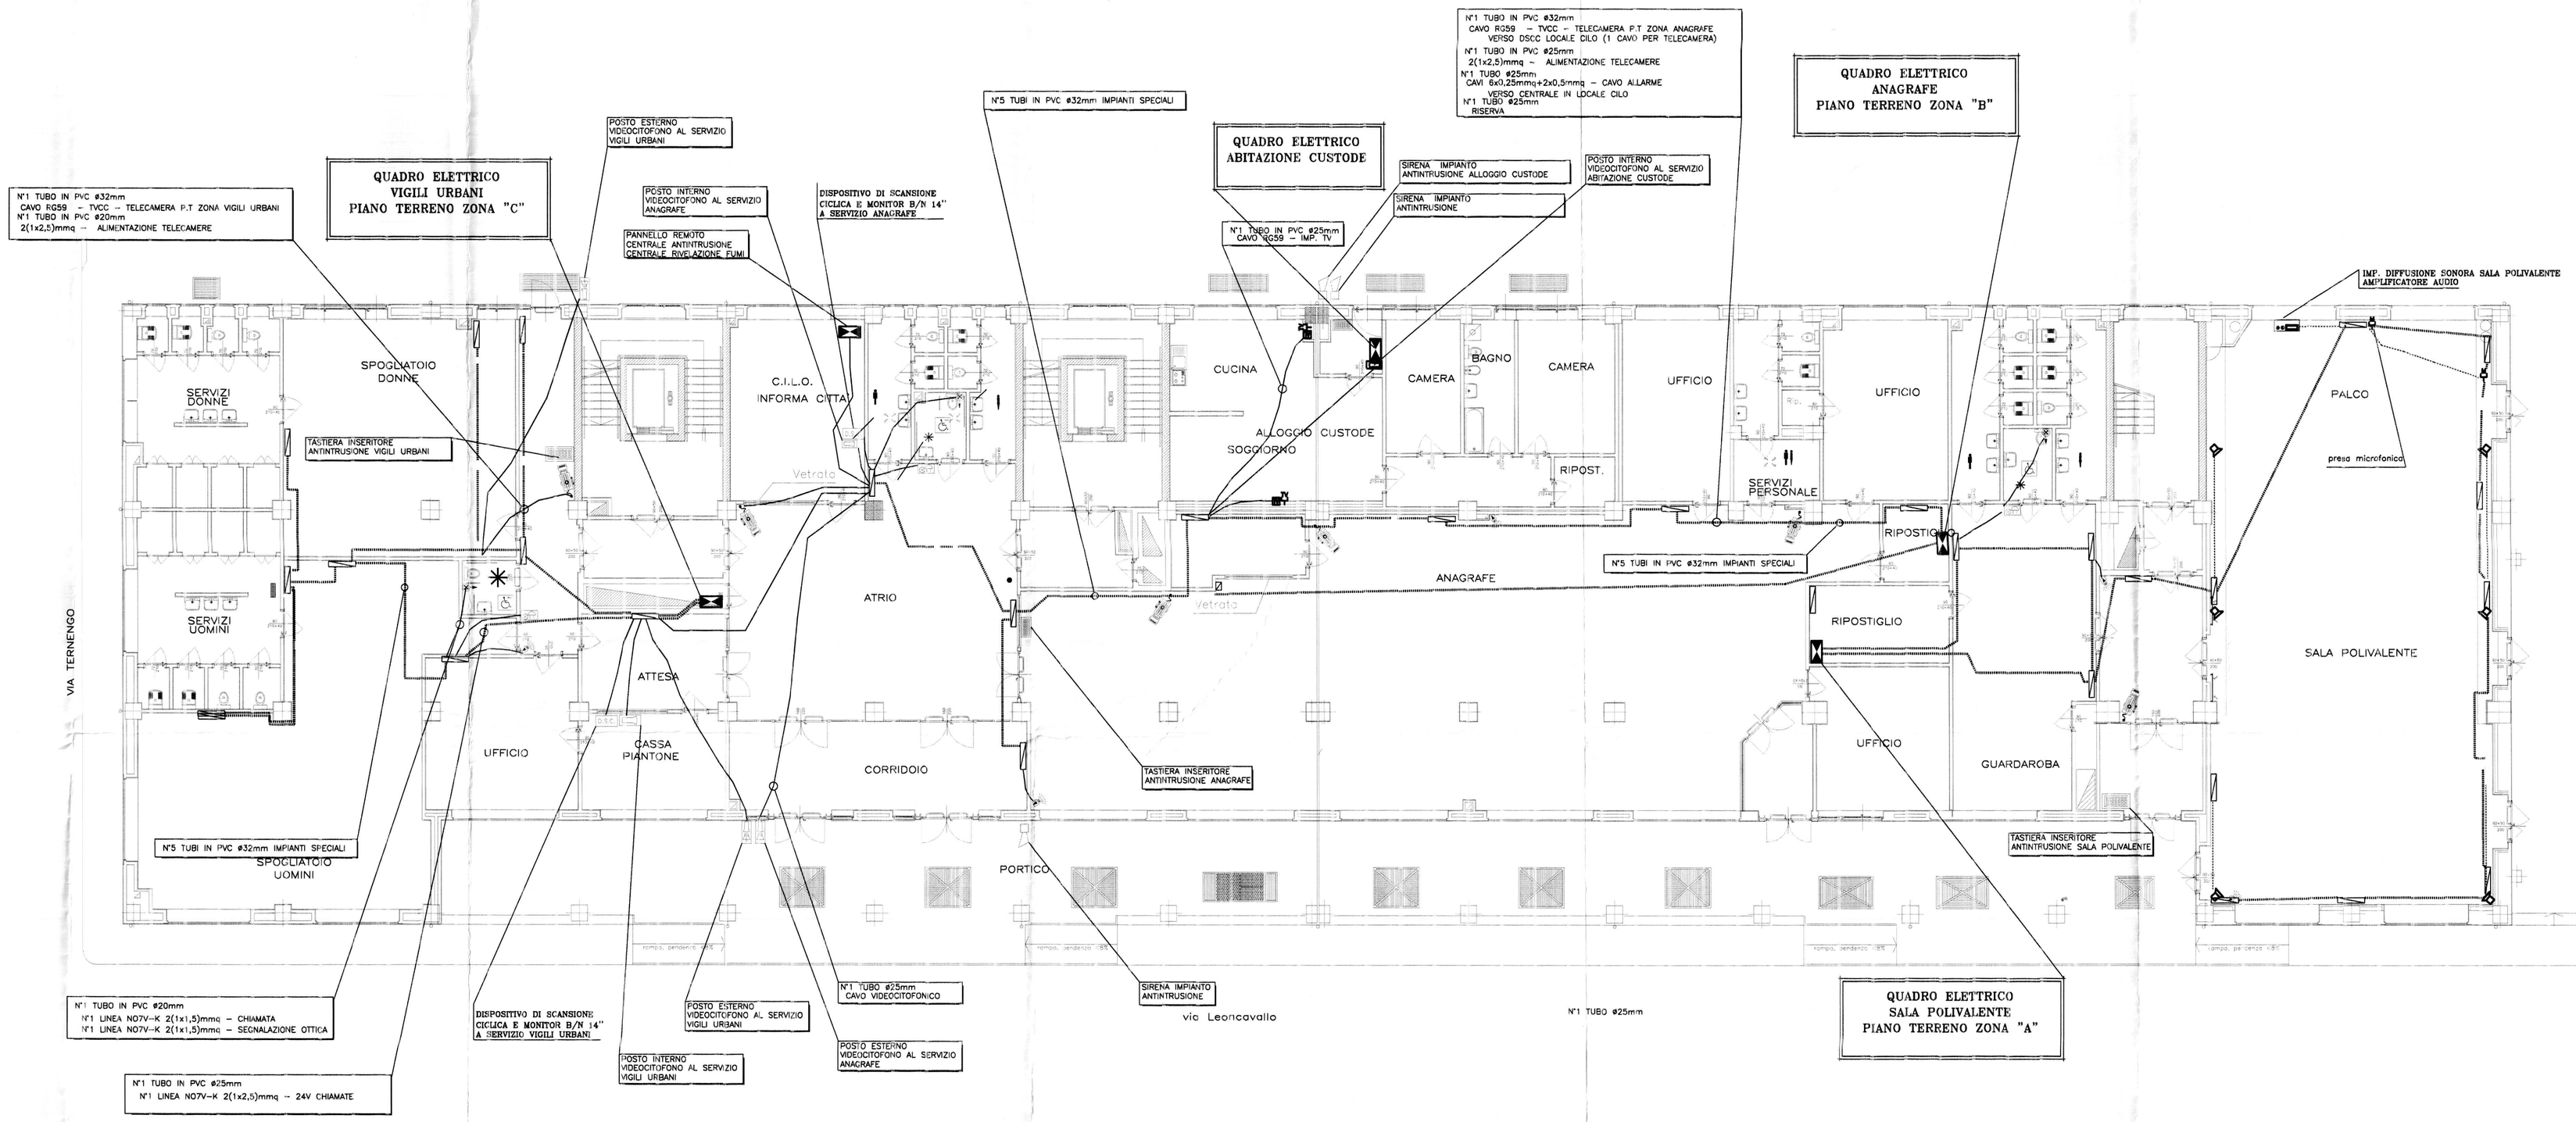

LEGENDA

SIMBOLO	DESCRIZIONE
	QUADRO ELETTRICO (SIMBOLO GENERALE)
	GRUPPO RIPETIZIONE CITOFONICO-ACUSTICO CHIAMATA ASSISTENZA COMPLETO DI SCATOLA DA INCASSO, SUPPORTO, PLACCA DI FINITURA, N°1 RONZATORE 24V, LAMPADA DI SEGNALAZIONE DI COLORE ROSSO E ACCUMULATORE PER FUNZIONAMENTO CON MANCANZA RETE. TUBO PVC ø20 CONDUTTORE NO7V-K 2(1x1,5mmq)
	PULSANTE CHIAMATA ASSISTENZA COMPLETO DI SCATOLA DA INCASSO, SUPPORTO, PLACCA DI FINITURA FRUITO PER CHIAMATA E FRUITO PER SEGNALAZIONE AVVENUTA CHIAMATA TUBO PVC ø20 E 2 CONDUTTORI NO7V-K 2(1x1,5mmq)
	GRUPPO PRESA RICEZIONE TELEVISIVA COMPLETA DI SCATOLA DA INCASSO, SUPPORTO, PLACCA DI FINITURA E FRUITO – TUBO PVC ø25 CAVO COASSIALE 75ohm
	TELECAMERA PER IMPIANTO ANTINTRUSIONE TUBO PVC ø25 CAVO COASSIALE 75ohm + ALIMENTAZIONE
	MONITOR TVCC / VIDEOCITOFONO
	ALTOPARLANTE A PARETE COMPLETO DI STAFFA
	AMPLIFICATORE AUDIO DI ZONA
	SCATOLA DI DERIVAZIONE A PIU SCOMPARTI L/TM/TV/TD/DS/R/S SCATOLA DI DERIVAZIONE IMPIANTO TV / TVCC, ESECUZIONE INCASSATA E/O A VISTA
	SCATOLA DI DERIVAZIONE IMPIANTO DIFFUSIONE SONORA, ESECUZIONE INCASSATA E/O A VISTA
	PERCORSO INDICATIVO DORSALE
	COLONNA MONTANTE ASCENDENTE / DISCENDENTE / PASSANTE
	INSERITORE ALLARME
	RIVELATORE VOLUMETRICO

COOPERATIVA CELLINI Impianti tecnologici
CSQ IQNet
Soc. Coop a r.l.
Sede legale e amministrativa
59100 PRATO - Via del Lazzeretto, 92
Tel. 0574-59911 Fax 0574-591155
codice fiscale 01466710488
partita IVA 00259230977

REVISIONE	FILE:	REDAZIONE:	VERIFICA:	APPROVAZIONE:
	EL10.dwg			

DESCRIZIONE:
IMPIANTO ELETTRICO

CITTA' DI TORINO

VICEDIREZIONE GENERALE
SERVIZI TECNICI E PATRIMONIO

D04 – DIVISIONE EDIFICI MUNICIPALI

SETTORE B-RISTRUTTURAZIONI E NUOVI EDIFICI MUNICIPALI

Circ.6 – EX STABILIMENTO CEAT – Via Leoncavallo 25
Ristrutturazione ad uso sociale, anagrafe, sede VV.UU., biblioteca

Gruppo di progettazione
arch. Dario Sardi
arch. Antonella Marchetti
geom. Guido Guarini
sig. Ugo Martano
geom. Andrea Milano
p.i. Giacomo Gustavigna
p.i. Mauro Raimondo
ing. Antonio D'Arpa
sig. Dario Costa
geom. Roberto Bottero

Responsabile del procedimento e Dirigente Settore Tecnico
arch. Dario Sardi

Progetto architettonico:
arch. Dario Sardi
arch. Antonella Marchetti

Progetto strutturale:
ing. Paolo Bormida
ing. Ermanno Pivetta

Impianto termico – idrico:
p.i. Giacomo Gustavigna
p.i. Mauro Raimondo

Impianto elettrico:
ing. Antonio D'Arpa

Impianto spegnimento a gas inerte
ing. Salvatore Call Quaglia

INGEGNERI ORDINE PROVINCIALE PISTOIA

AS – BUILT

OGGETTO

IMPIANTI SPECIALI
PIANTA PIANO TERRA

NOME-FILE	Scala Plot
	1=1
RIFERIMENTO	
SCALA	1:100

RIV.	MODIFICHE	DATA	DISEGNATORE
0	AS-BUILT	GIUGNO 2015	
1			
2			
3			
4			
5			

ELABORATO
EL/10