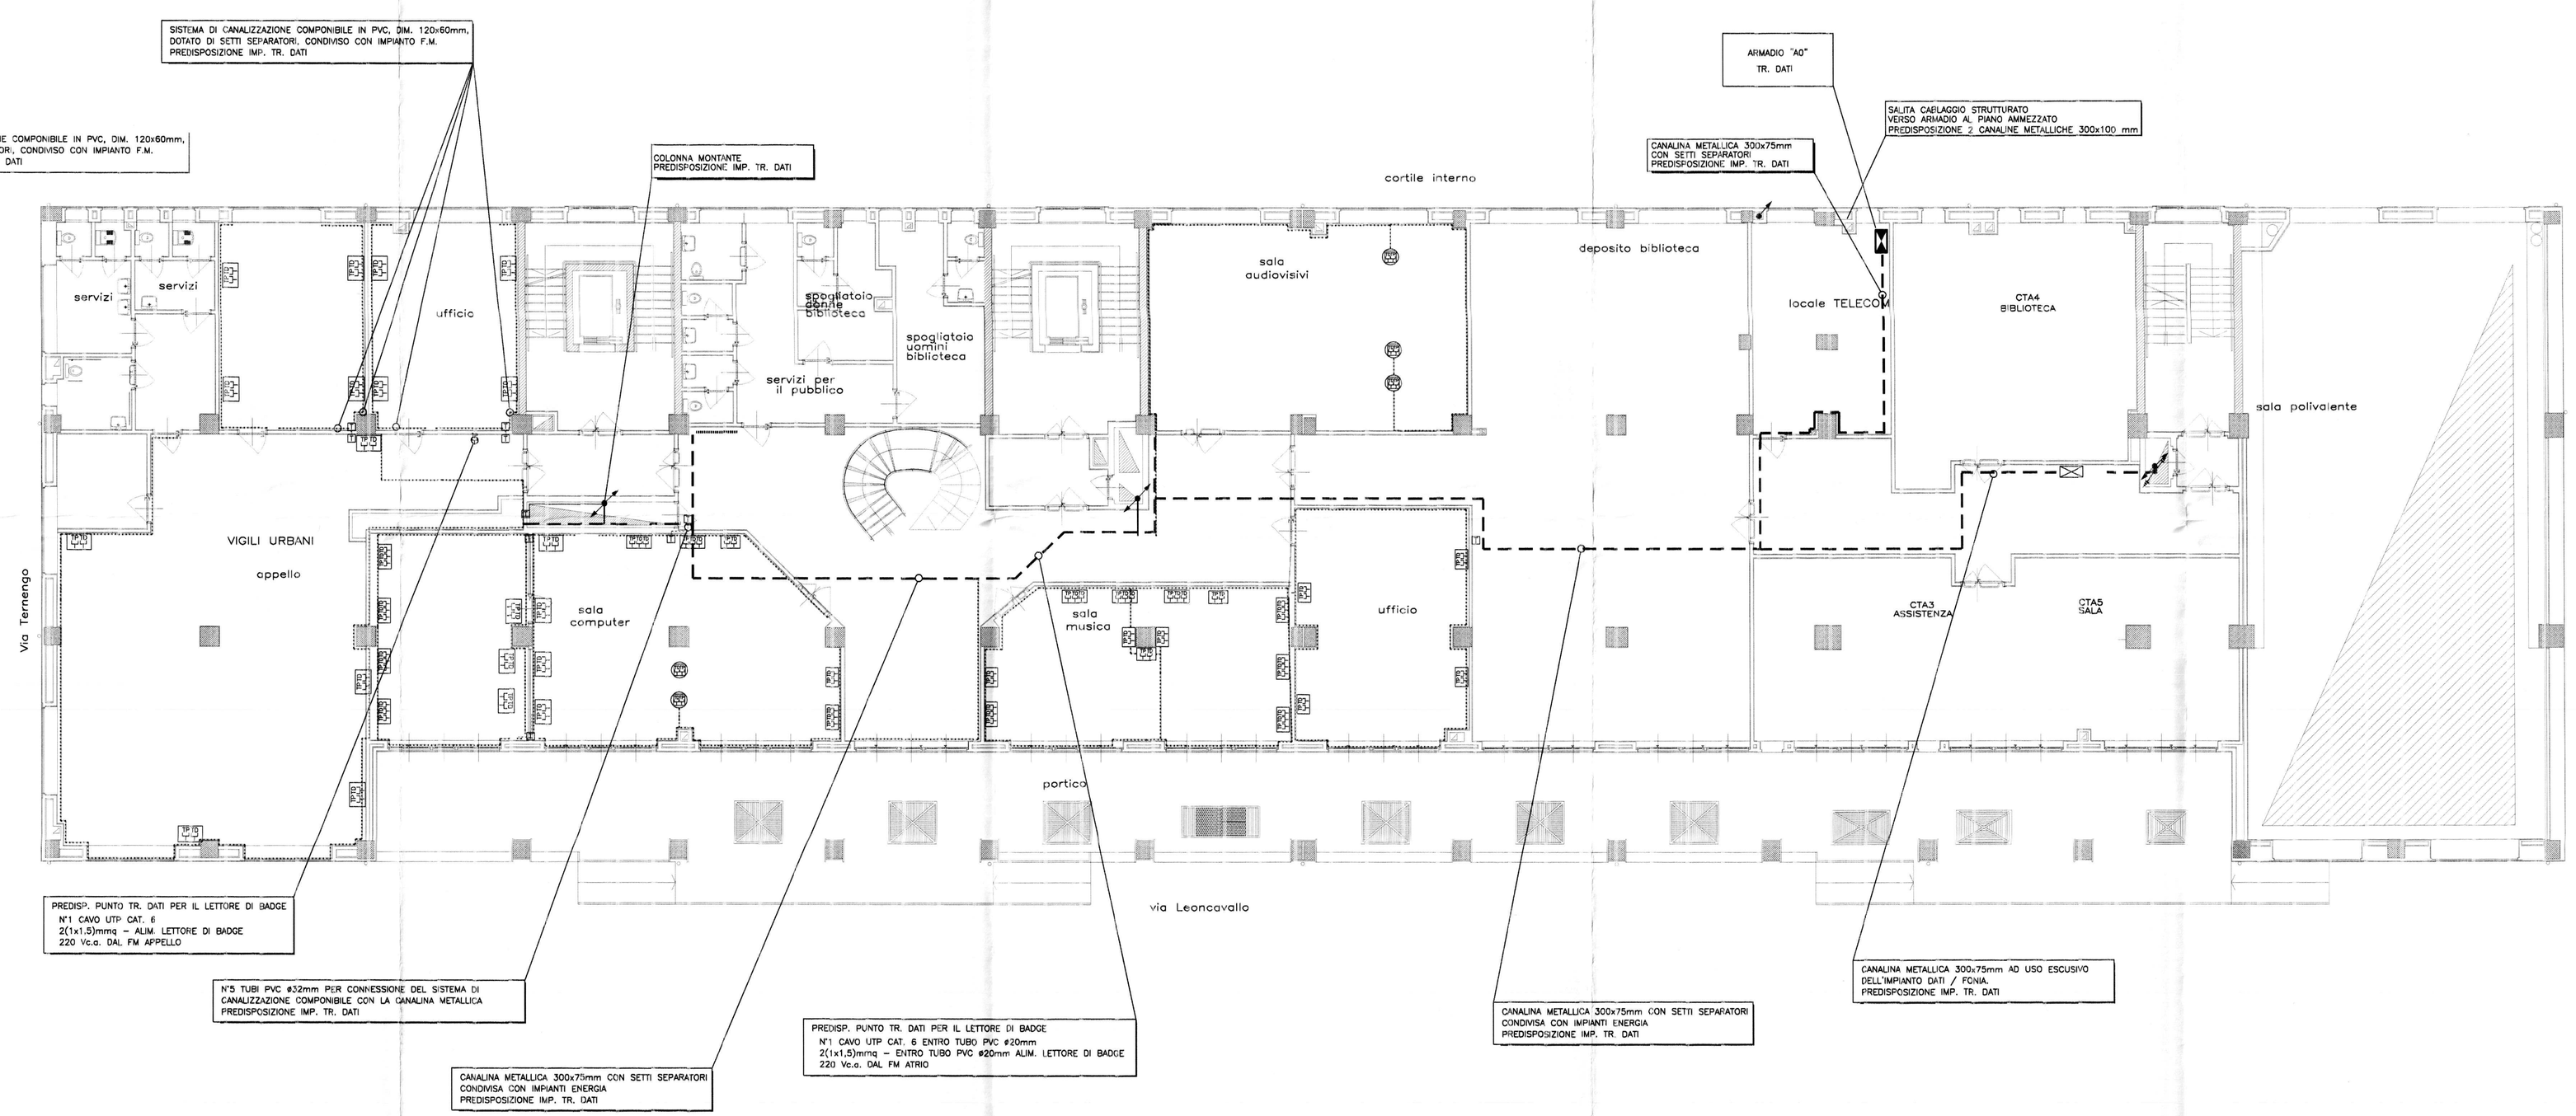

LEGENDA

SIMBOLO	DESCRIZIONE
	ARMADIO DATI (SIMBOLO GENERALE)
TP/D	PUNTO TRASMISSIONE DATI DA INCASSO COMPLETO DI SCATOLA, SUPPORTO, PLACCA DI FINITURA, N°2 FRUTTI RJ45 CAT.6 E TUBAZIONE IN PVC ø25
TP/D	PUNTO TRASMISSIONE DATI IN TORRETTA CONDIVISA CON GRUPPO PRESE, COMPLETO DI SUPPORTO, PLACCA DI FINITURA, N°2 FRUTTI RJ45 CAT.6 E TUBAZIONE IN PVC ø25
TP/D	PUNTO TRASMISSIONE DATI DA INCASSO COMPLETO DI SCATOLA, SUPPORTO, PLACCA DI FINITURA, N°3 FRUTTI RJ45 CAT.6 E TUBAZIONE IN PVC ø25
	COLONNINA ATTREZZATA FISSATA DA PAVIMENTO A SOFFITTO CORREDATA DI SCATOLA, SUPPORTO, PLACCA DI FINITURA, N°3 FRUTTI RJ45 CAT.6 E TUBAZIONE IN PVC ø25
	SCATOLA DI DERIVAZIONE A PIU SCOMPARTI L/FM/TV/TD/DS/R/S
	SCATOLA DI DERIVAZIONE IMPIANTO TELEF./TR. DATI INCASSATA E/O A VISTA
	POZZETTO ROMPITRATTA INCASSATO A PAVIMENTO PER DISTRIBUZIONE F.M. / DATI
	N.3 CANALI IN PVC DIMENSIONI 70x30mm POSATI SOTTO PAVIMENTO PER DISTRIBUZIONE F.M. / DATI
	PERCORSO INDICATIVO DORSALE
	COLONNA MONTANTE ASCENDENTE / DISCENDENTE / PASSANTE

COOPERATIVA CELLINI impianti tecnologici
Soc. Coop a r.l.
Sede legale e amministrativa
59100 PRATO – Via del Lazzeretto, 92
Tel. 0574-55911 Fax 0574-559155
codice fiscale 01466710488
partita IVA 00219230977

REVISIONE:	FILE: EL13.dwg	REDAZIONE:	VERIFICA:	APPROVAZIONE:
DESCRIZIONE: IMPIANTO ELETTRICO				

CITTA' DI TORINO

VICEDIREZIONE GENERALE
SERVIZI TECNICI E PATRIMONIO
D04 – DIVISIONE EDIFICI MUNICIPALI

SETTORE B–RISTRUTTURAZIONI E NUOVI EDIFICI MUNICIPALI

Circ.6 – EX STABILIMENTO CEAT – Via Leoncavallo 25
Ristrutturazione ad uso sociale, anagrafe, sede VV.UU., biblioteca

Gruppo di progettazione
arch. Dario Sardi
arch. Antonella Marchetti
geom. Guido Guerini
sig. Ugo Maritano
geom. Andrea Milano
p.i. Giacomo Gustavigna
p.i. Mauro Raimondo
ing. Antonio D'Arpa
sig. Dario Costa
geom. Roberto Bottero

Responsabile del procedimento e Dirigente Settore Tecnico
arch. Dorio Sardi

Progetto architettonico:
arch. Dario Sardi
arch. Antonella Marchetti

Progetto strutturale:
ing. Paolo Bormida
ing. Ermanno Piretta

Impianto termico – idrico:
p.i. Giacomo Gustavigna
p.i. Mauro Raimondo

Impianto elettrico:
ing. Antonio D'Arpa

Impianto spegnimento a gas inerte
ing. Salvatore Call Quaglia

INGEGNERI PROVINCIA DI PISTOIA

AS – BUILT

OGGETTO

PREDISPOSIZIONE VIE CAVI CABLAGGIO STRUTTURATO PIANTA PIANO AMMEZZATO

NOME–FILE: Scala Plot 1=1
RIFERIMENTO
SCALA 1:100

REV	MODIFICHE	DATA	DISEGNATORE
0	AS–BUILT	OTTOBRE 2015	
1			
2			
3			
4			
5			

ELABORATO EL/13