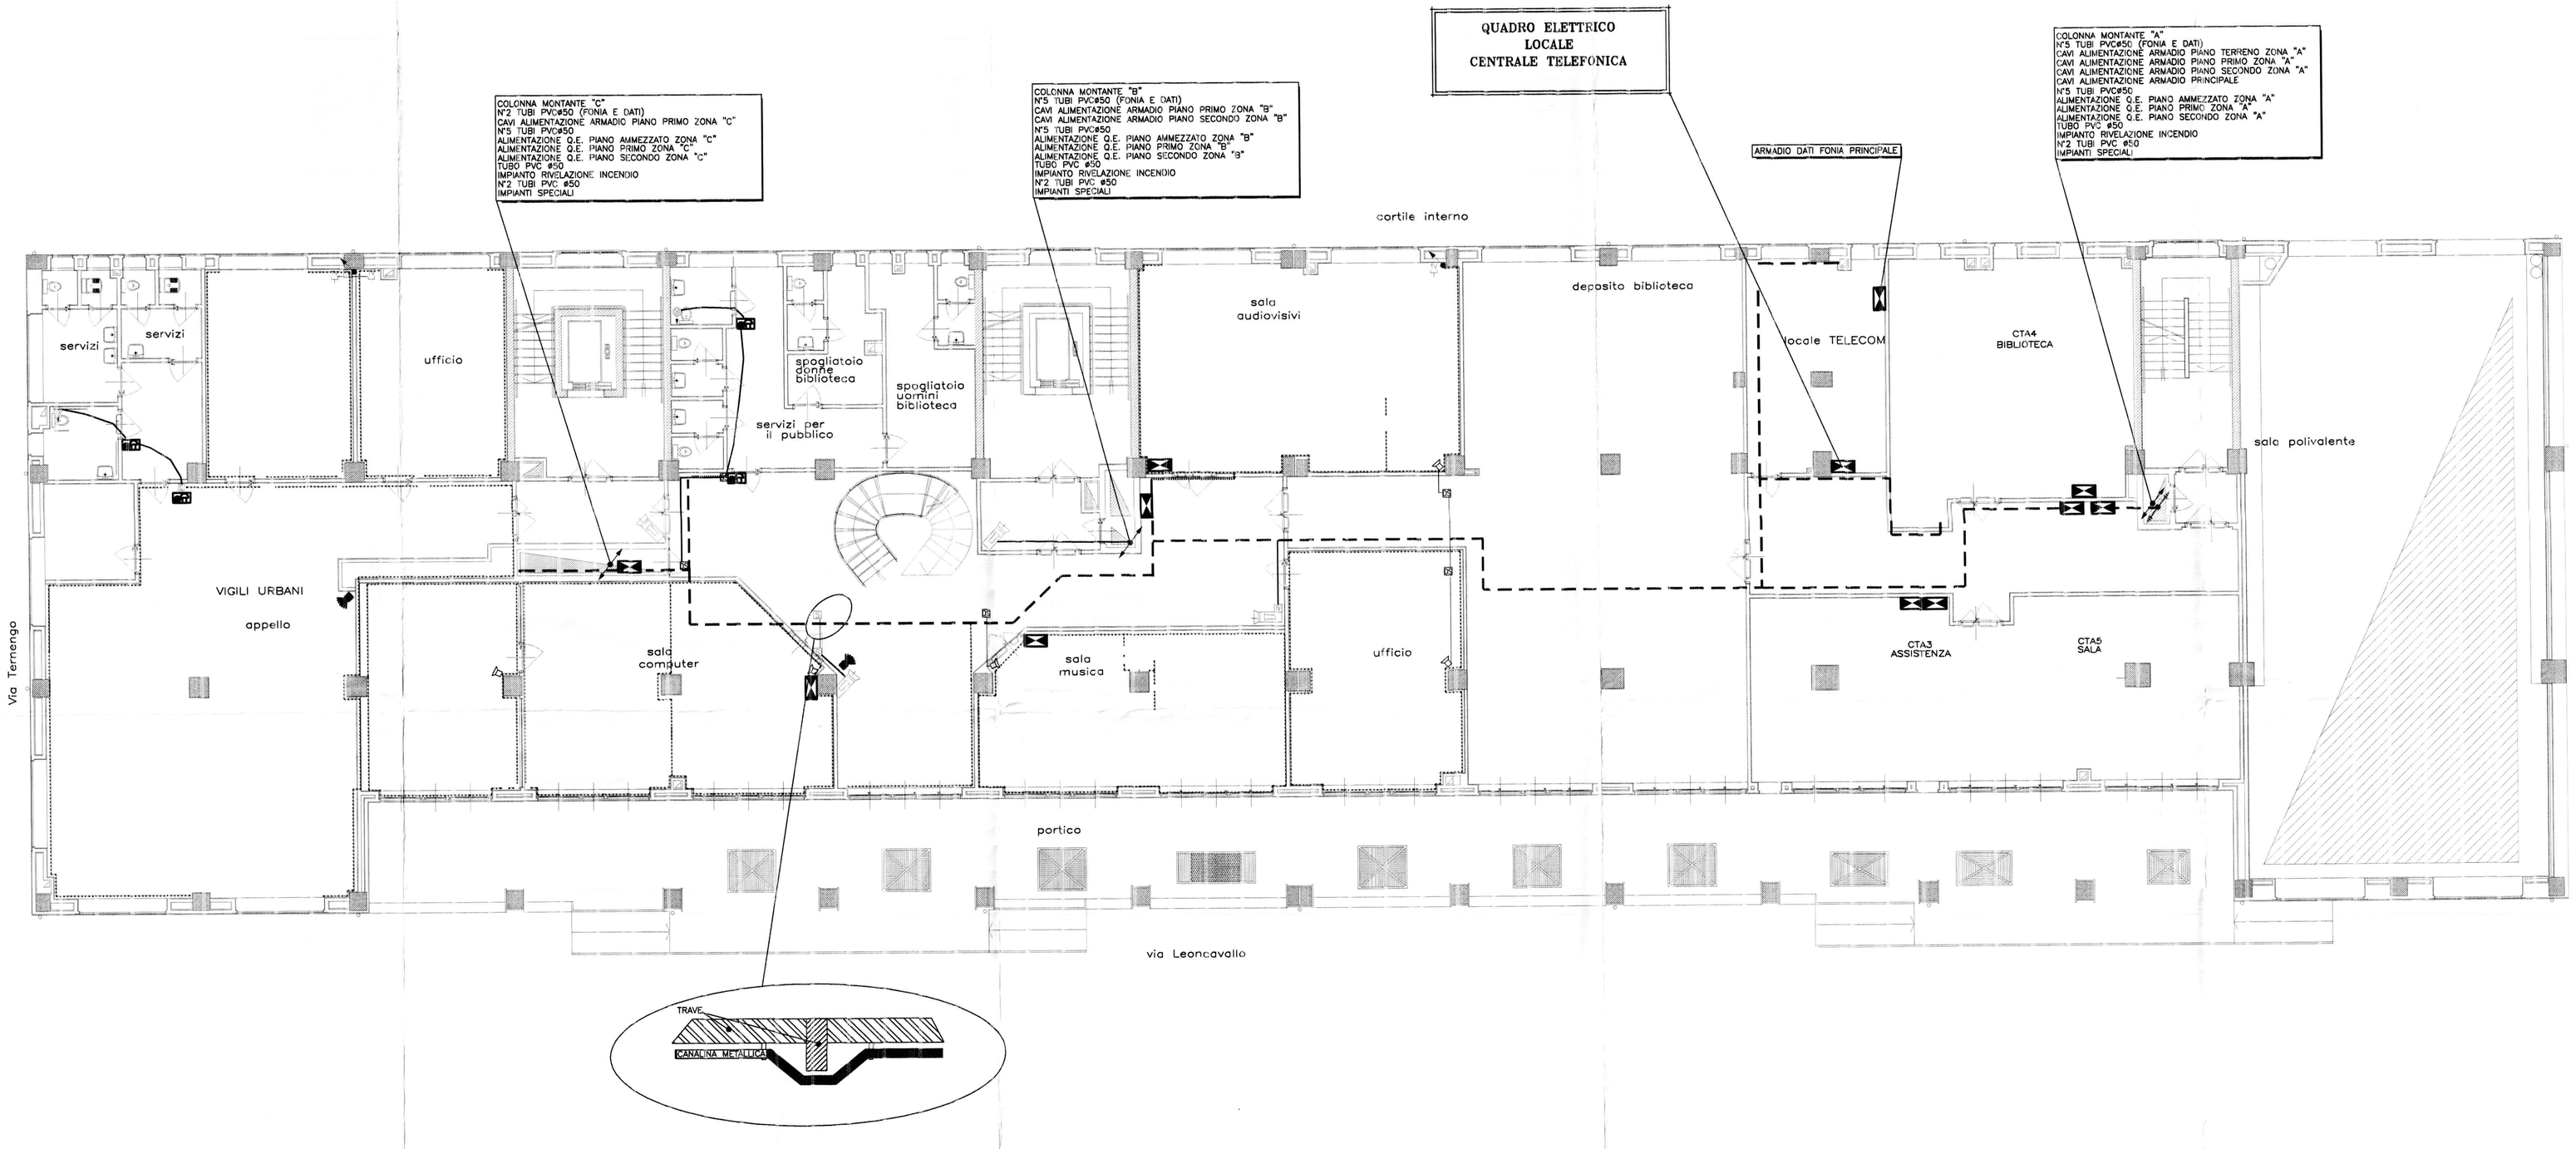

LEGENDA

SIMBOLO	DESCRIZIONE
	QUADRO ELETTRICO (SIMBOLO GENERALE)
	GRUPPO RIPETIZIONE OTTICO-ACUSTICO CHIAMATA ASSISTENZA COMPLETO DI SCATOLA DA INCASSO, SUPPORTO, PLACCA DI FINITURA, N°1 RIVELATORE 24V, LAMPADA DI SEGNALAZIONE DI COLORE ROSSO E ACCUMULATORE PER FUNZIONAMENTO CON MANCANZA RETE. TUBO PVC#20 CONDUTTORE NO7V-K 2(1x1.5mmq)
	PULSANTE CHIAMATA ASSISTENZA COMPLETO DI SCATOLA DA INCASSO, SUPPORTO, PLACCA DI FINITURA. FRUITO PER CHIAMATA E FRUITO PER SEGNALAZIONE AVVENUTA CHIAMATA TUBO PVC#20 E N. 2 CONDUTTORI NO7V-K 2(1x1.5mmq)
	GRUPPO PRESA RICEZIONE TELEVISIVA COMPLETA DI SCATOLA DA INCASSO, SUPPORTO, PLACCA DI FINITURA E FRUITO – TUBO PVC #25 CAVO COASSIALE 75ohm
	TELECAMERA B/N COMPLICIA DI STAFFA TUBO PVC #25 CAVO COASSIALE 75ohm + ALIMENTAZIONE
	MONITOR TVCC / VIDEOCITOFONO
	ALTOPARLANTE A PARETE COMPLETO DI STAFFA
	AMPLIFICATORE DI ZONA
	SCATOLA DI DERIVAZIONE A PIU SCOMPARTI L/FM/TV/TD/DSI/R/S
	SCATOLA DI DERIVAZIONE IMPIANTO TV / TVCC, ESECUZIONE INCASSATA E/O A VISTA
	SCATOLA DI DERIVAZIONE IMPIANTO DIFFUSIONE SONORA, ESECUZIONE INCASSATA E/O A VISTA
	SCATOLA DI DERIVAZIONE IMPIANTO CHIAMATE, ESECUZIONE INCASSATA E/O A VISTA
	SCATOLA DI DERIVAZIONE IMPIANTI SPECIALI, ESECUZIONE INCASSATA E/O A VISTA
	PERCORSO INDICATIVO DORSALE
	COLONNA MONTANTE ASCENDENTE / DISCENDENTE / PASSANTE

COOPERATIVA CELLINI impianti tecnologici
CSQ
Soc. Coop a r.l.
Sede legale e amministrativa
59100 PRATO – Via del Lazzeretto, 92
Tel. 0574-55911 Fax 0574-591155
codice fiscale 01466710488
partita IVA 00259230977

REVISIONE	FILE:	REDAZIONE	VERIFICA	APPROVAZIONE
	EL14.dwg			

DESCRIZIONE: IMPIANTO ELETTRICO

CITTA' DI TORINO

VICEDIREZIONE GENERALE
SERVIZI TECNICI E PATRIMONIO

D04 – DIVISIONE EDIFICI MUNICIPALI

SETTORE B–RISTRUTTURAZIONI E NUOVI EDIFICI MUNICIPALI

Circ.6 – EX STABILIMENTO CEAT – Via Leoncavallo 25
Ristrutturazione ad uso sociale, anagrafe, sede VV.UU., biblioteca

Gruppo di progettazione
arch. Dario Sardi
arch. Antonella Marchetti
geom. Guido Courtis
ing. Ugo Martano
geom. Andrea Miasco
p.i. Giacomo Giustavigna
p.i. Mauro Raimondo
ing. Antonio D'Arpa
ilg. Dario Costa
geom. Roberto Bottero

Responsabile del procedimento e Dirigente Settore Tecnico
arch. Dario Sardi

Progetto architettonico:
arch. Dario Sardi
arch. Antonella Marchetti

Progetto strutturale:
ing. Paolo Bermida
ing. Ermanno Pirotta

Impianto termico - idrico:
p.i. Giacomo Giustavigna
p.i. Mauro Raimondo

Impianto elettrico:
ing. Antonio D'Arpa

Impianto spegnimento a gas inerte
ing. Salvatore Call Quaglia

ORDINE DEGLI INGEGNERI PROVINCIA DI TORINO

AS – BUILT

OGGETTO

IMPIANTI SPECIALI
PIANTA PIANO AMMEZZATO

REV	MODIFICHE	DATA	DISEGNATORE
0	AS-BUILT	GIUGNO 2005	
1			
2			
3			
4			
5			

NOME-FILE: Scala Plot 1=1
RIFERIMENTO
SCALA 1:100
ELABORATO EL/14