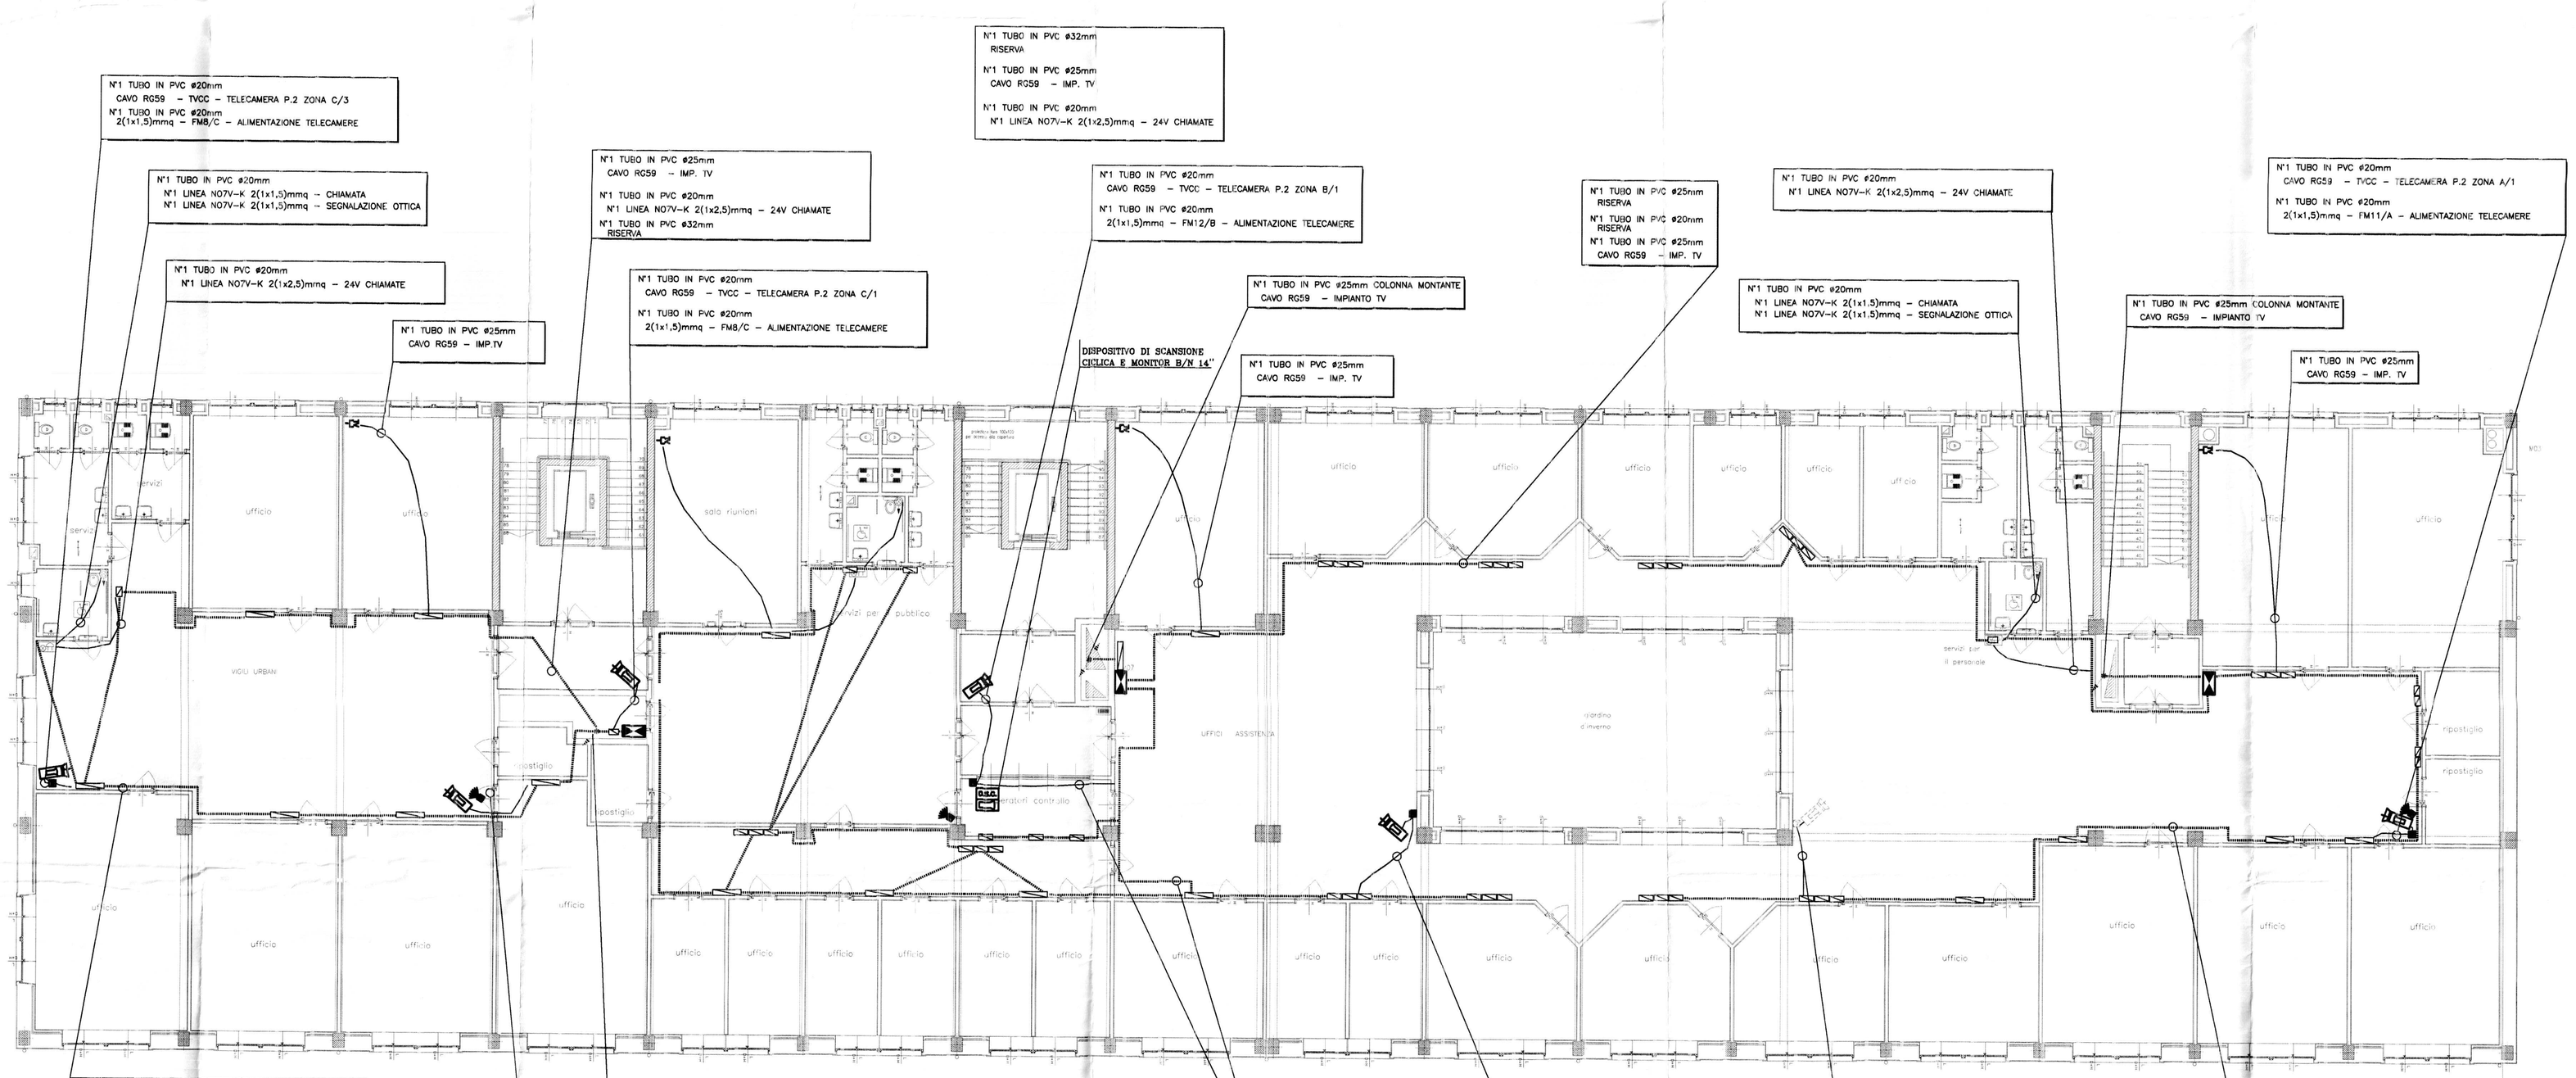

LEGENDA

SIMBOLO	DESCRIZIONE
	QUADRO ELETTRICO (SIMBOLO GENERALE)
	GRUPPO RIPETIZIONE OTTICO-ACUSTICO CHIAMATA ASSISTENZA COMPLETO DI SCATOLA DA INCASSO, SUPPORTO, PLACCA DI FINITURA, N°1 RONZATORE 24V, LAMPADA DI SEGNALAZIONE DI COLORE ROSSO E ACCUMULATORE PER FUNZIONAMENTO CON MANCANZA RETE. TUBO PVC ø20 CONDUTTORE NO7V-K 2(1x1,5mmq)
	PULSANTE CHIAMATA ASSISTENZA COMPLETO DI SCATOLA DA INCASSO, SUPPORTO, PLACCA DI FINITURA FRUTTO PER CHIAMATA E FRUTTO PER SEGNALAZIONE AVVENUTA CHIAMATA TUBO PVC ø20 E N. 2 CONDUTTORI NO7V-K 2(1x1,5mmq)
	GRUPPO PRESA RICEZIONE TELEVISIVA COMPLETA DI SCATOLA DA INCASSO, SUPPORTO, PLACCA DI FINITURA E FRUTTO – TUBO PVC ø25 CAVO COASSIALE 75ohm
	TELECAMERA B/N COMPLETA DI STAFFA TUBO PVC ø25 CAVO COASSIALE 75ohm + ALIMENTAZIONE
	MONITOR TVCC / VIDEOCITOFONO
	ALTOPARLANTE A PARETE COMPLETO DI STAFFA
	AMPLIFICATORE DI ZONA
	SCATOLA DI DERIVAZIONE A PIU SCOMPARTI L/FM/TV/TD/DS/R/S
	SCATOLA DI DERIVAZIONE IMPIANTO TV / TVCC, ESECUZIONE INCASSATA E/O A VISTA
	SCATOLA DI DERIVAZIONE IMPIANTO DIFFUSIONE SONORA, ESECUZIONE INCASSATA E/O A VISTA
	PERCERSO INDICATIVO DORSALE
	COLONNA MONTANTE ASCENDENTE / DISCENDENTE / PASSANTE

COOPERATIVA CELLINI
Impianti tecnologici
CSQ

Soc. Coop a r.l.
Sede legale e amministrativa
59100 PRATO – Via del Lazzeretto, 92
Tel. 0574-55911 Fax 0574-559155
codice fiscale 01466710488
partita IVA 00219230177

REVISIONE:	FILE:	REDAZIONE:	VERIFICA:	APPROVAZIONE:
	EL24.dwg			

DESCRIZIONE:
IMPIANTO ELETTRICO

CITTA' DI TORINO
VICEDIREZIONE GENERALE
SERVIZI TECNICI E PATRIMONIO
D04 – DIVISIONE EDIFICI MUNICIPALI

SETTORE B–RISTRUTTURAZIONI E
NUOVI EDIFICI MUNICIPALI

Circ.6 – EX STABILIMENTO CEAT – Via Leoncavallo 25
Ristrutturazione ad uso sociale, anagrafe, sede VV.UU., biblioteca

Gruppo di progettazione
arch. Dario Sardi
arch. Antonella Marchetti
geom. Gianni Grasini
p.i. Luca Martini
geom. Andrea Milano
p.i. Giacomo Guastavigna
p.i. Mauro Raimondo
ing. Antonio D'Arpa
ing. Dario Costa
geom. Roberto Bottero

Responsabile del procedimento e Dirigente Settore Tecnico
arch. Dario Sardi

Progetto architettonico:
arch. Dario Sardi
arch. Antonella Marchetti

Progetto strutturale:
ing. Paolo Normida
ing. Ermanno Piretta

Impianto termico – idrico:
p.i. Giacomo Guastavigna
p.i. Mauro Raimondo

Impianto elettrico:
ing. Antonio D'Arpa

Impianto antiallagamento a gas inerte:
ing. Salvatore Call Quaglia

INGEGNERI PISTOIA

AS – BUILT

OGGETTO
IMPIANTI SPECIALI
PIANTA PIANO SECONDO

NOME-FILE | Scala Plot 1=1
RIFERIMENTO
SCALA 1:100

REV	MODIFICHE	DATA	DISEGNATORE
0	AS-BUILT	GIUGNO 2005	
1			
2			
3			
4			
5			

ELABORATO
EL/24