CITTA' DI TORINO

OPERE DI RIQUALIFICAZIONE FUNZIONALE E TECNOLOGICA DEL PALAZZETTO DELLO SPORT "RUFFINI"

INTERVENTI DI COMPLETAMENTO
PERIZIA SUPPLETIVA E DI VARIANTE N° 1

PROGETTO ARCHITETTONICO

dott. arch. GIANCARLO PAVONI
dott. ing. Remo Mendolicchio
dott. arch. Stefano Freghieri

ARTECH STUDIO - Torino, via Vittorio Amedeo II n.21

PROGETTO IMPIANTI TECNOLOGICI E OPERE IN C.A.

termici e di trattamento aria, di raffrescamento e ventilazione forzata,
elettrici e speciali, di illuminazione, idrosanitari, antincendio e sicurezza

dott. ing. GIANCARLO GRAMONI — CYD - Torino, c.so Re Umberto n.129

CYD Studio d'ingegneria di
dott. ing. GIANCARLO GRAMONI
Corso Re Umberto 129 – 10128 Torino
Tel. 011/318.60.80 011/318.61.80
email:studiocyd@gramoni.191.it
P.iva 07267540016

PROGETTO ESECUTIVO

INTEGRAZIONE A SERVIZIO DELLA DIFFUSIONE SONORA
PER AEM
PARTICOLARE CORONA

disegno	scala	data
03	1:100	MARZO 2004

Visto il responsabile del procedimento dirigente del settore impianti sportivi
dott. ing. GIANCARLO REVELCHIONE

[redacted]

I.S.T.EL. snc di ROMANO S. & C.

Via S. Botticelli 26/d – 10154 Torino
Tel. 011/205.24.71 011/205.29.00
email: istel_torino@libero.it

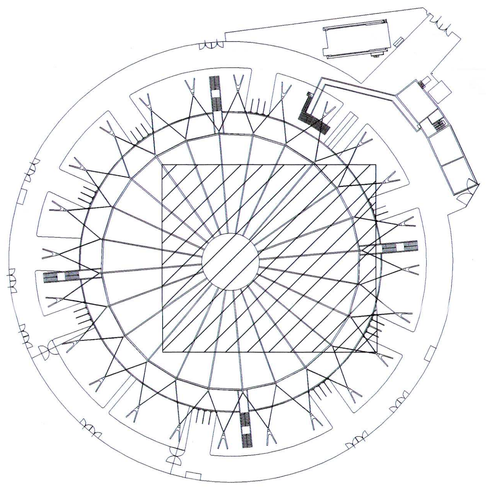

LEGENDA

- 2P+T 16A — PRESA CEE INTERBLOCCATA CON FUSIBILI IP55 16A 2P+T
- 3P+N+T 32A — PRESA CEE INTERBLOCCATA CON FUSIBILI IP55 32A 3P+N+T

GLI IMPIANTI DA REALIZZARSI
SONO RAPPRESENTATI CON
COLORAZIONE BLU
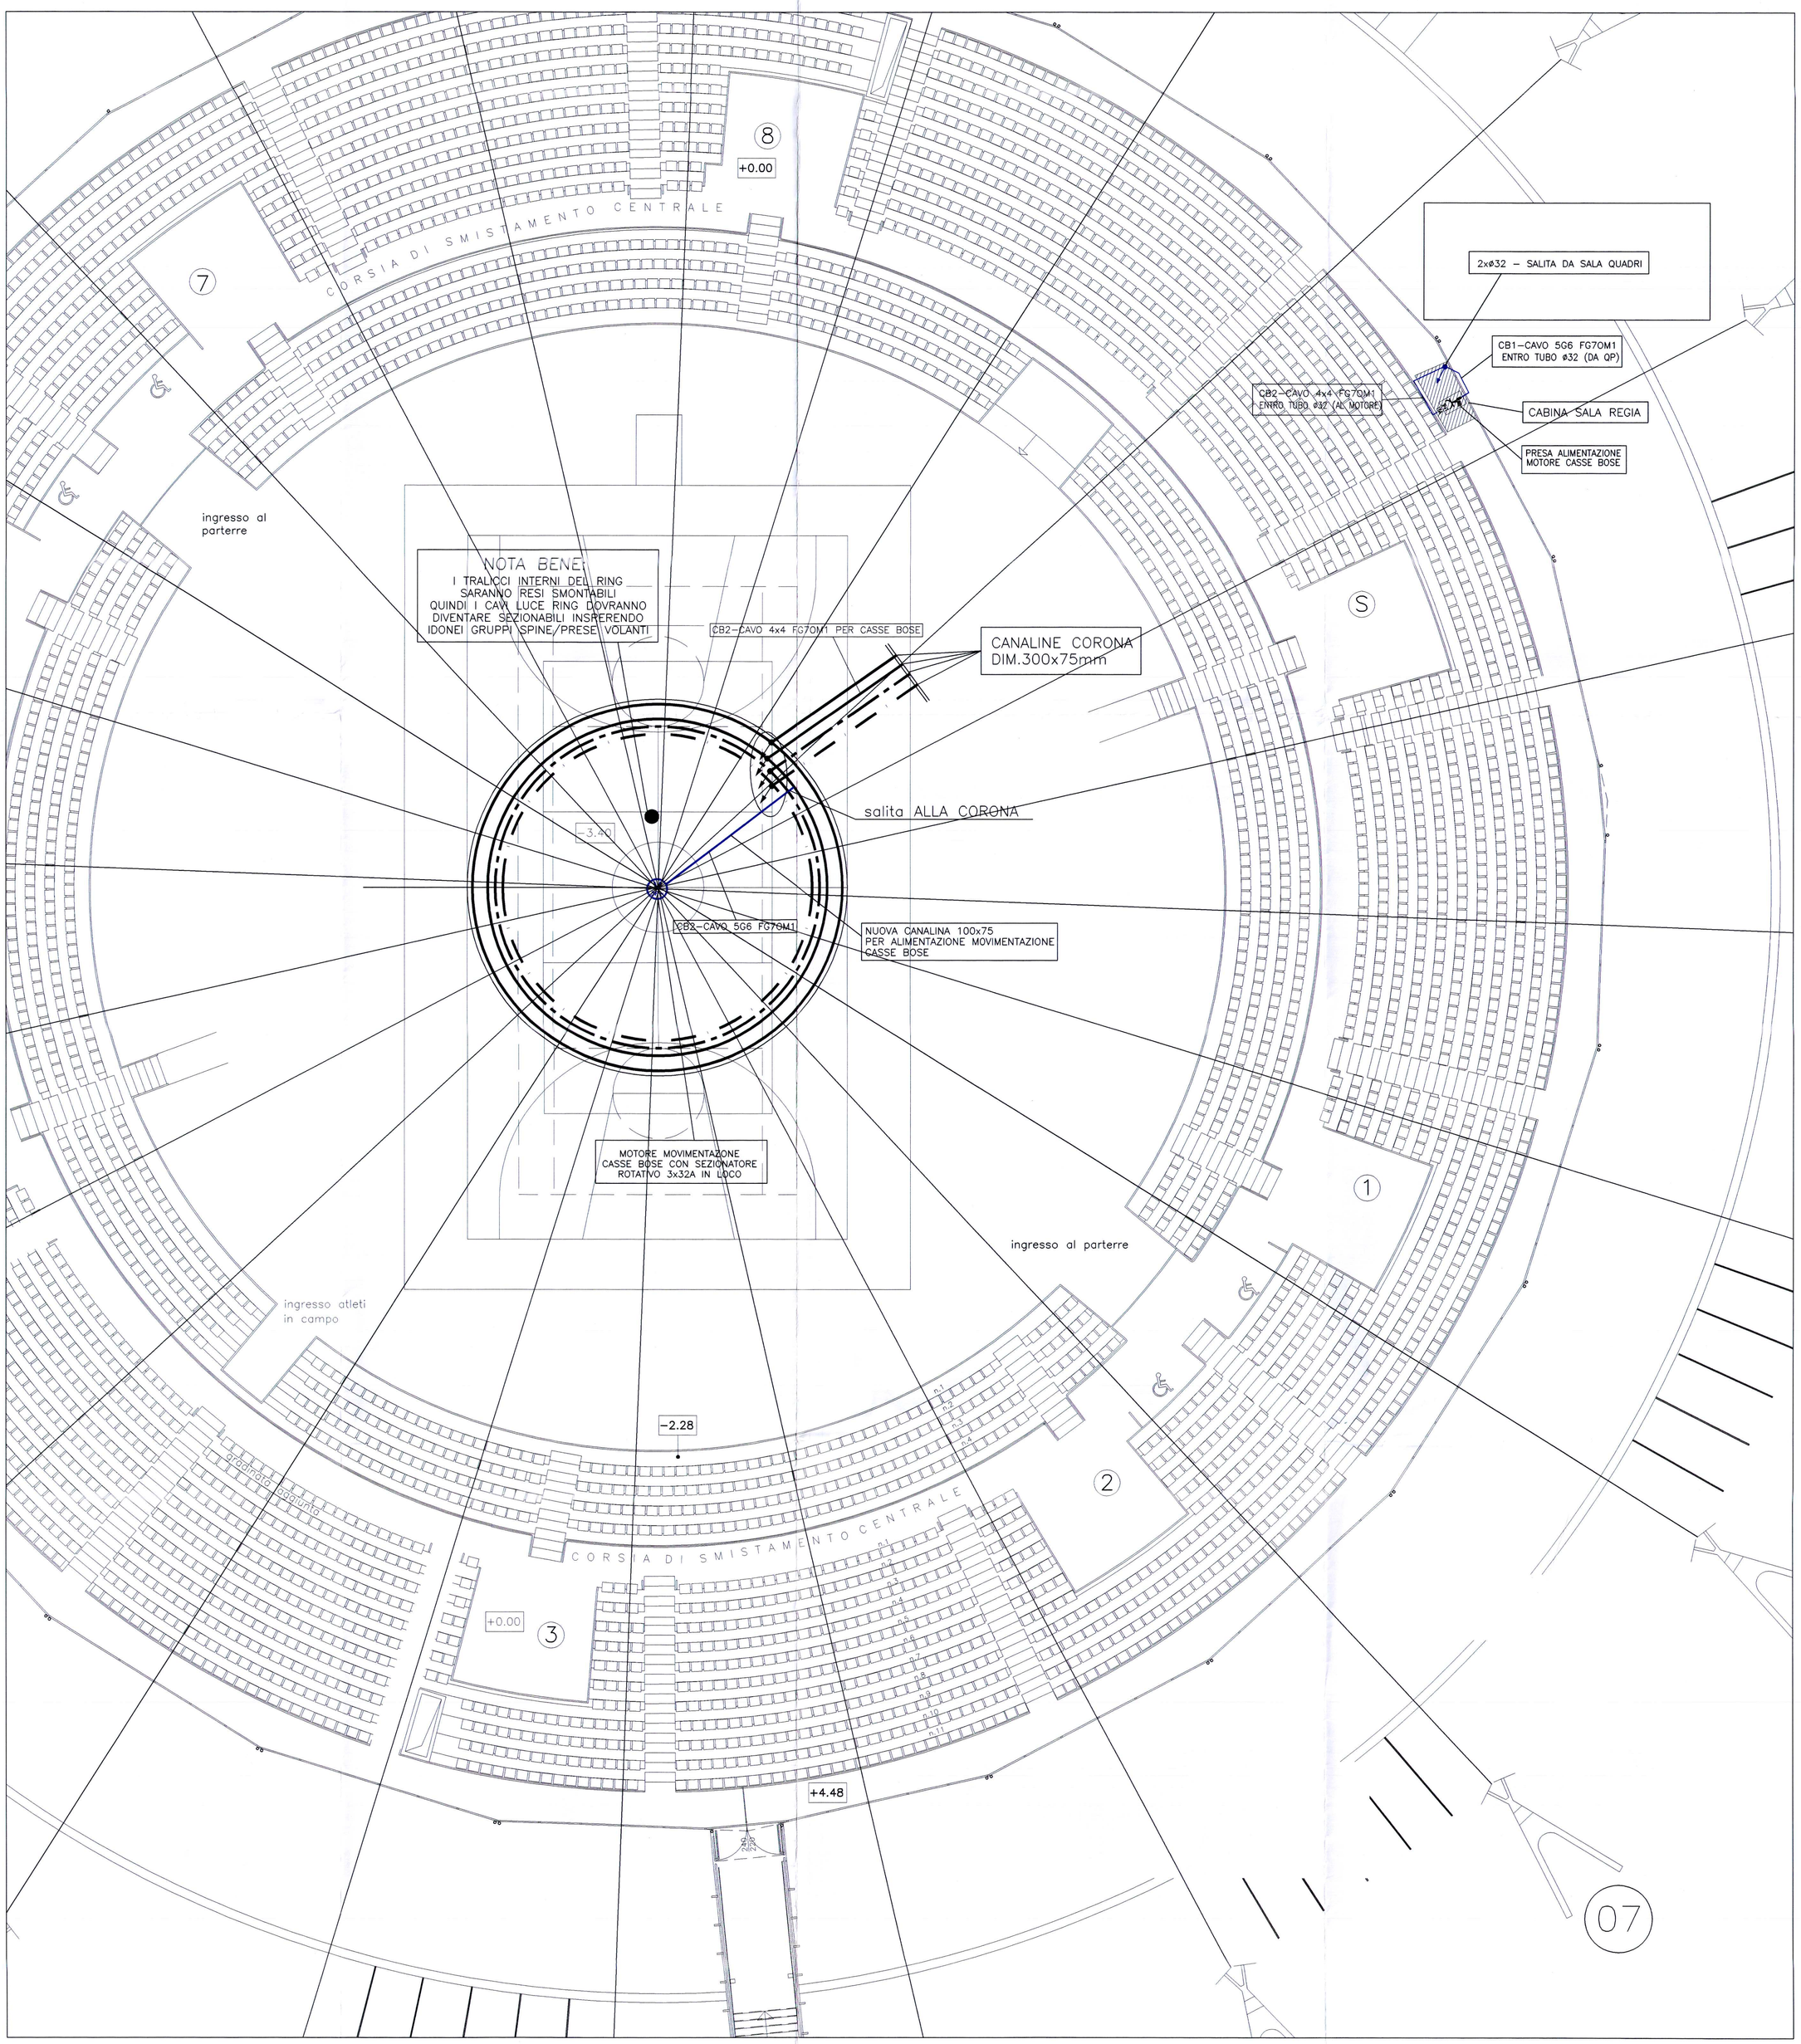
LEGENDA	
	COLONNA MONTANTE DISCENDENTE O ASCENDENTE IN CANALINA METALLICA ZINCATA
□	BOX DI DERIVAZIONE IP55
	TUBO METALLICO ZINCATO ø16mm (PREDISPOSIZIONE IMPIANTO ILLUMINAZIONE ESTERNA)
	TUBO METALLICO ZINCATO ø16mm (PREDISPOSIZIONE IMPIANTO TELECAMERE TVCC)
	TUBO METALLICO ZINCATO ø16mm (PREDISPOSIZIONE IMPIANTO ALTOPARLANTI)
	CANALINA METALLICA ZINCATA ASOLATA CON COPERCHIO 150x50mm IMPIANTO ELETTRICO LINEE NORMALI
	CANALINA METALLICA ZINCATA ASOLATA CON COPERCHIO 150x50mm IMPIANTO ELETTRICO LINEE SICUREZZA
	CANALINA METALLICA ZINCATA ASOLATA CON COPERCHIO 150x50mm IMPIANTI SPECIALI