CITTA' DI TORINO

OPERE DI RIQUALIFICAZIONE FUNZIONALE E TECNOLOGICA DEL PALAZZETTO DELLO SPORT "RUFFINI"

INTERVENTI DI COMPLETAMENTO PERIZIA SUPPLETIVA E DI VARIANTE N° 1

PROGETTO ARCHITETTONICO

dott. arch. GIANCARLO PAVONI
dott. ing. Remo Mendolicchio
dott. arch. Stefano Freghieri

ARTECH STUDIO - Torino, via Vittorio Amedeo II n.21

PROGETTO IMPIANTI TECNOLOGICI E OPERE IN C.A.

termici e di trattamento aria, di raffrescamento e ventilazione forzata,
elettrici e speciali, di illuminazione, idrosanitari, antincendio e sicurezza

dott. ing. GIANCARLO GRAMONI

CYD - Torino, c.so Re Umberto n.129

CYD Studio d'ingegneria di
dott. ing. GIANCARLO GRAMONI
Corso Re Umberto 129 – 10128 Torino
Tel. 011/318.60.80 011/318.61.80
email:studiocyd@gramoni.191.it
P.iva 07267540016

PROGETTO ESECUTIVO

INTEGRAZIONE A SERVIZIO DELLA DIFFUSIONE SONORA PER AEM
RETE CANALETTE
PIANTA PIANO COPERTURA E CORONA

disegno	scala	data
04	1:100	MARZO 2004

Visto il responsabile del procedimento dirigente del settore impianti sportivi
dott. ing. GIANCARLO REVELCHIONE

Le modifiche effettuate in ROSSO appartengono agli AS-BUILT effettuati a cura della ditta:

I.S.T.EL. snc di ROMANO S. & C.

Via S. Botticelli 26/d – 10154 Torino
Tel. 011/205.24.71 011/205.29.00
email: istel_torino@libero.it

I.S.T.EL. 2-2-9/6

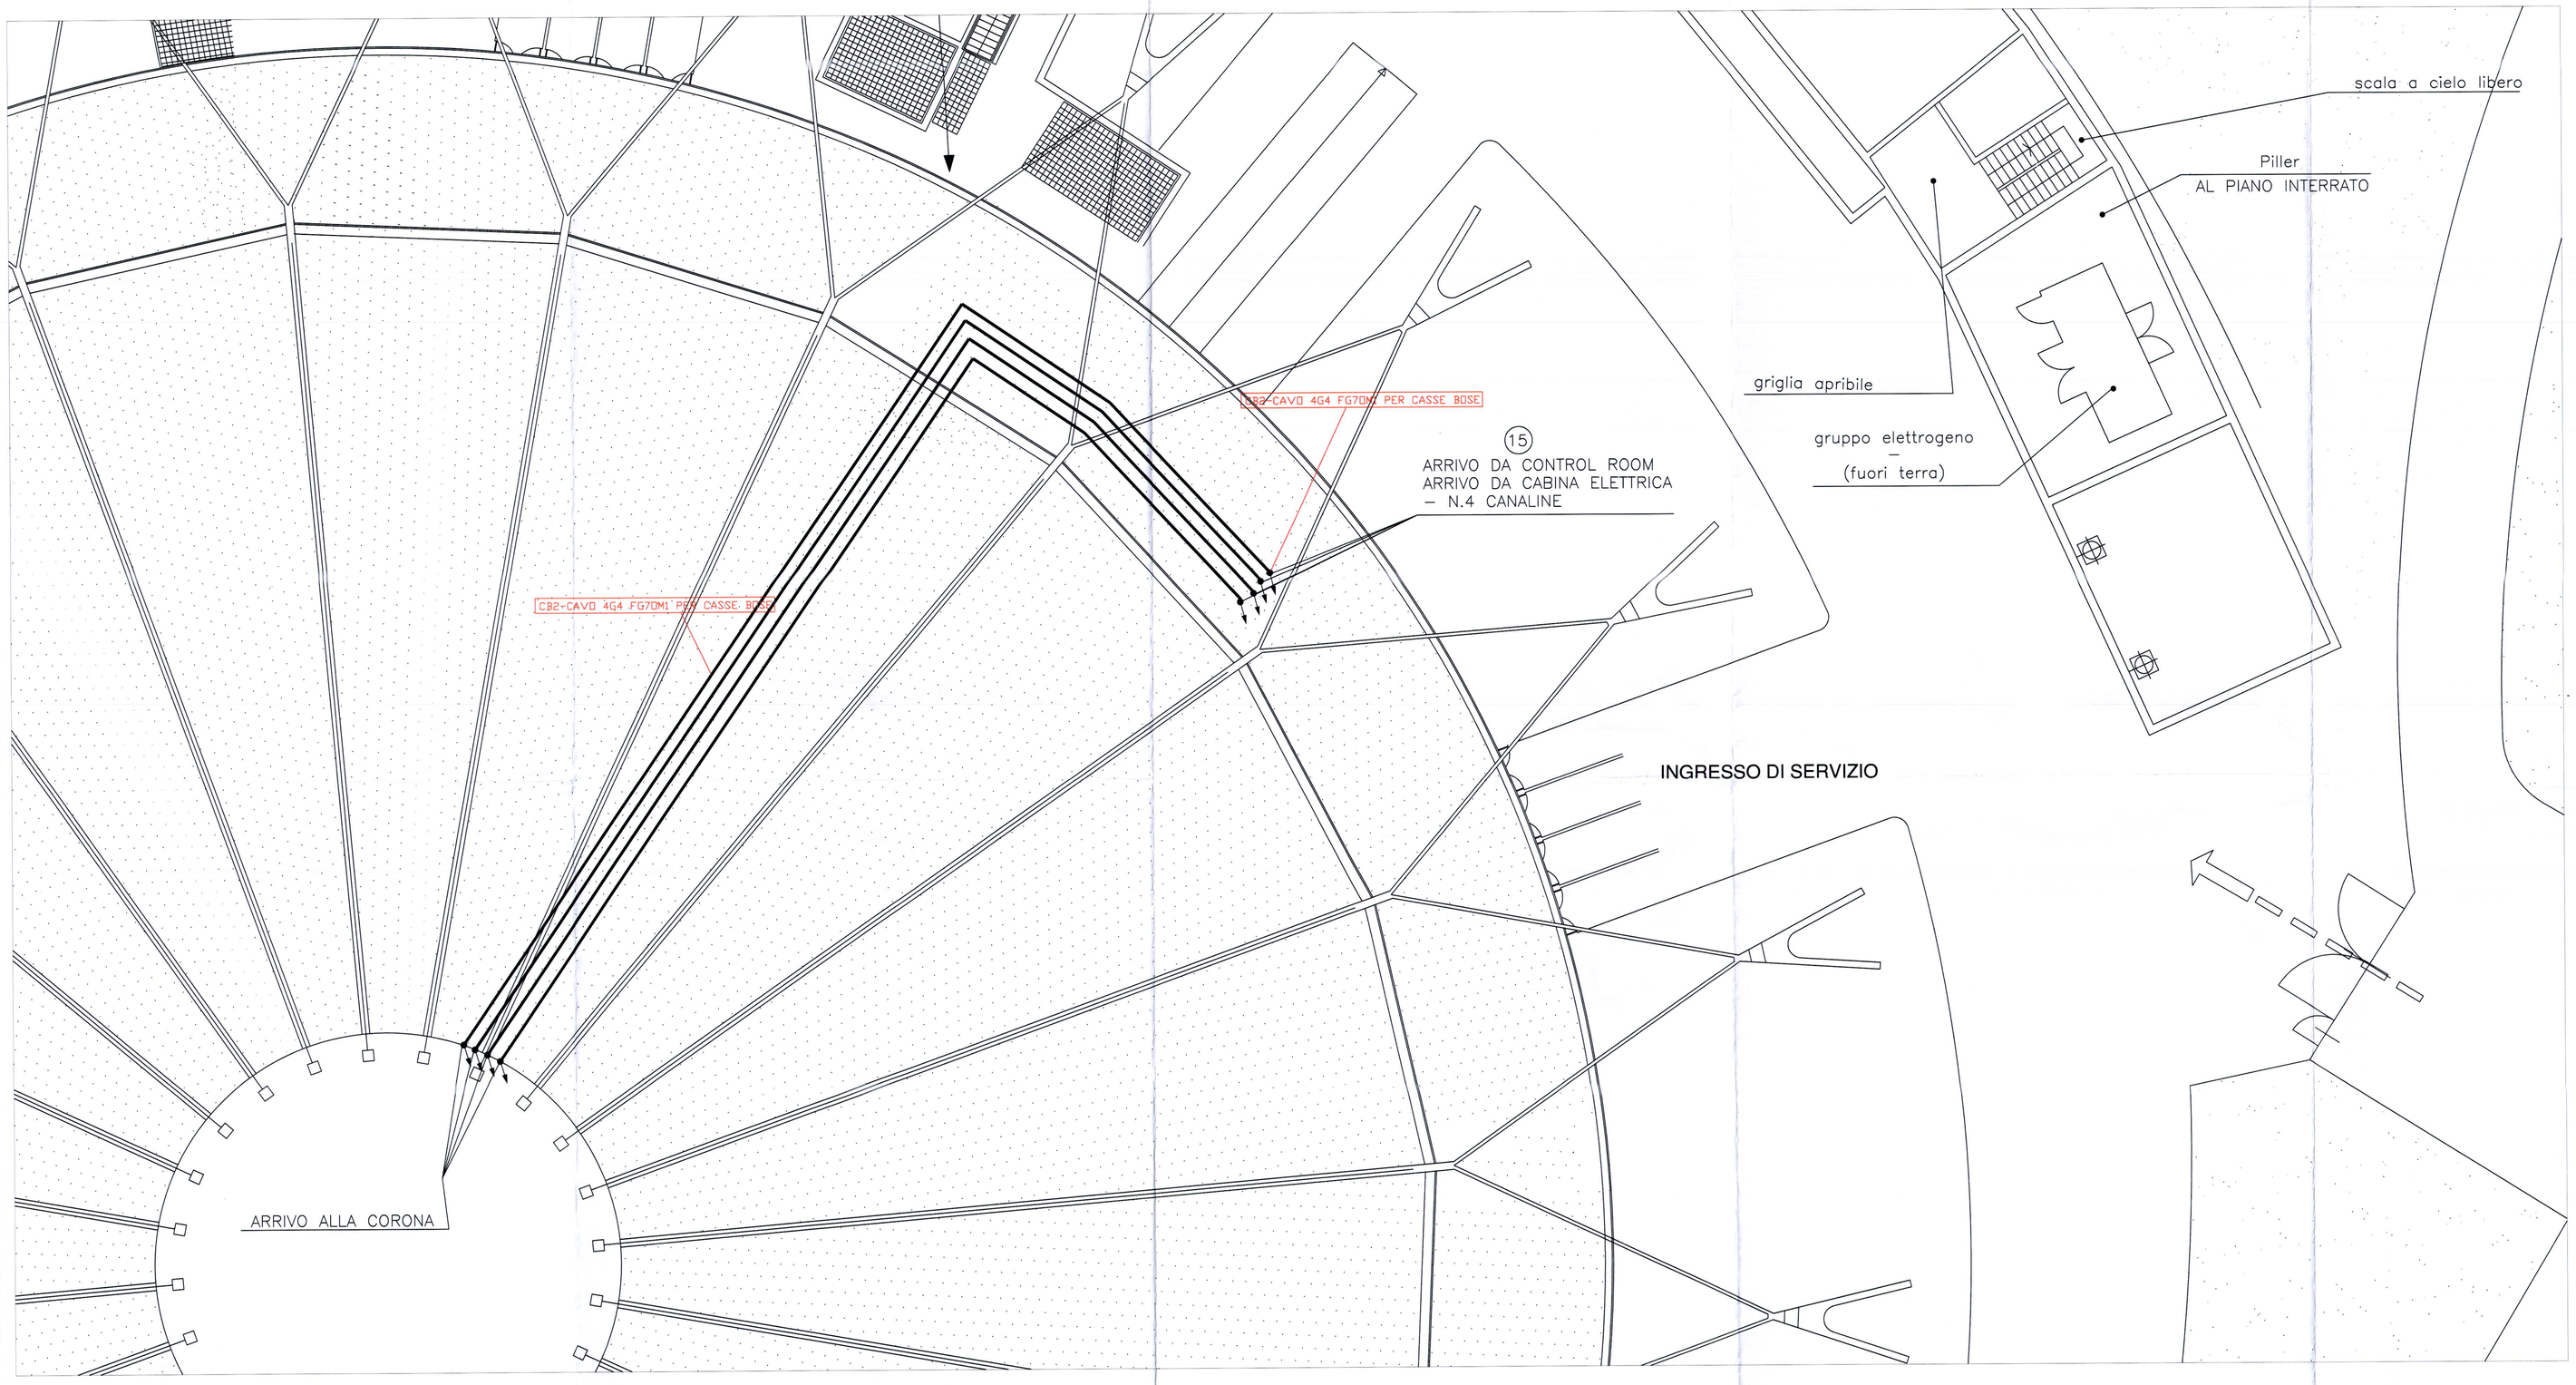

PARTICOLARE CANALINE COPERTURA

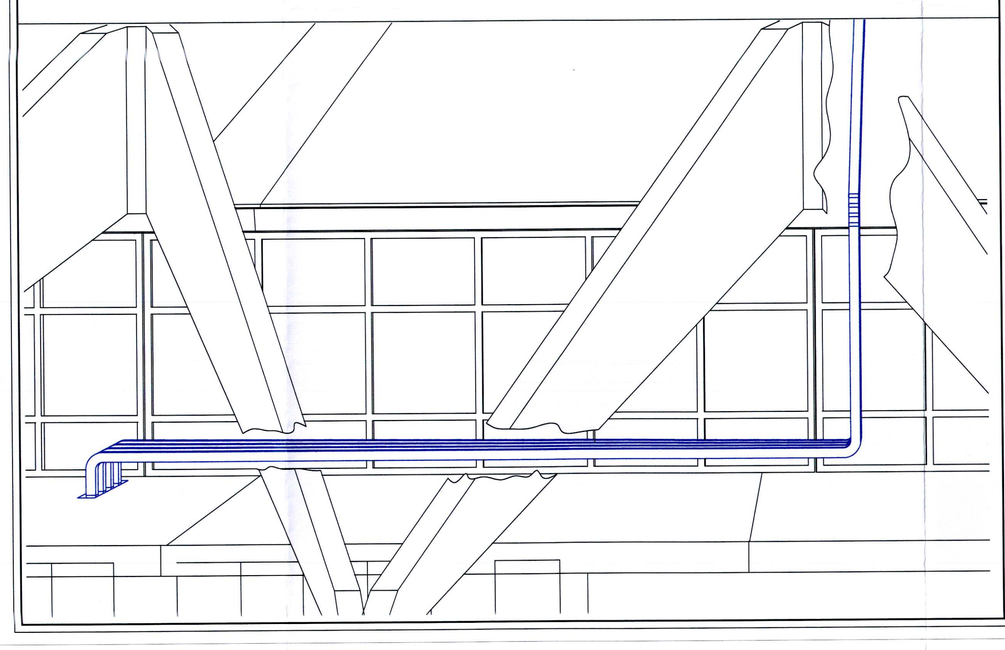
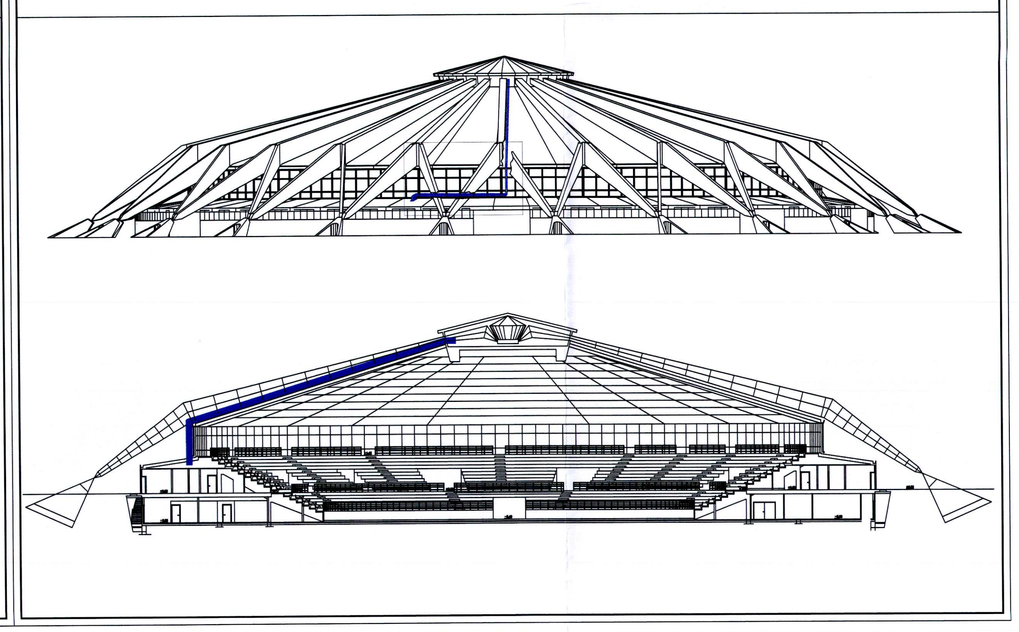
PARTICOLARE CANALINE COPERTURA