


SEZ. A-A


Posizione armadio Tecnocable linea elettrica

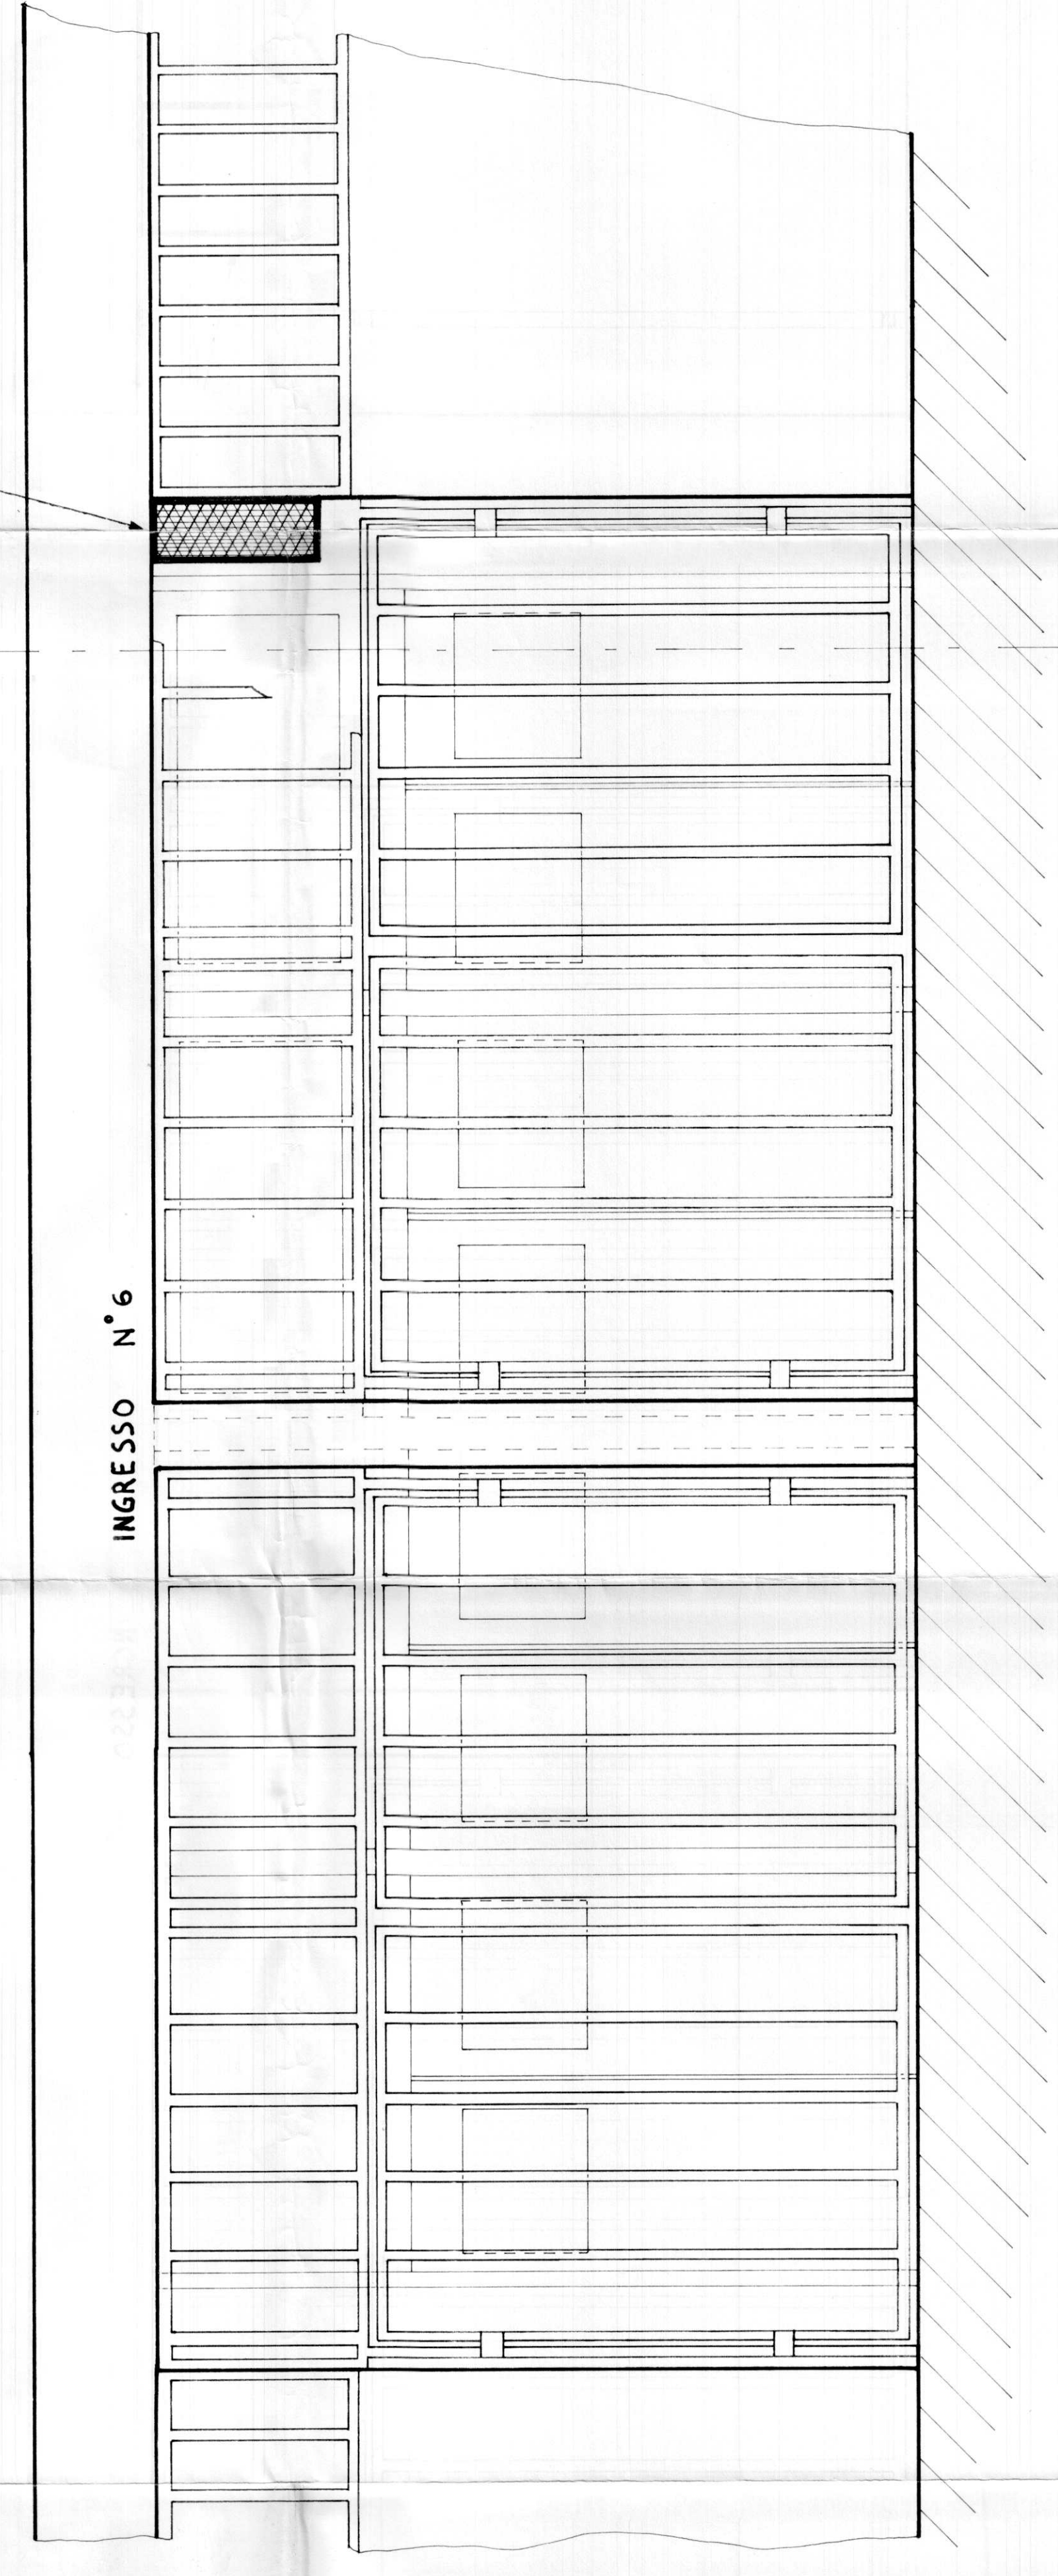


INGRESSO N° 6

Posizione armadio Tecnocable linea elettrica
armadio esclusivamente da gruppo impiantistico esterno.

SEZ. A-A

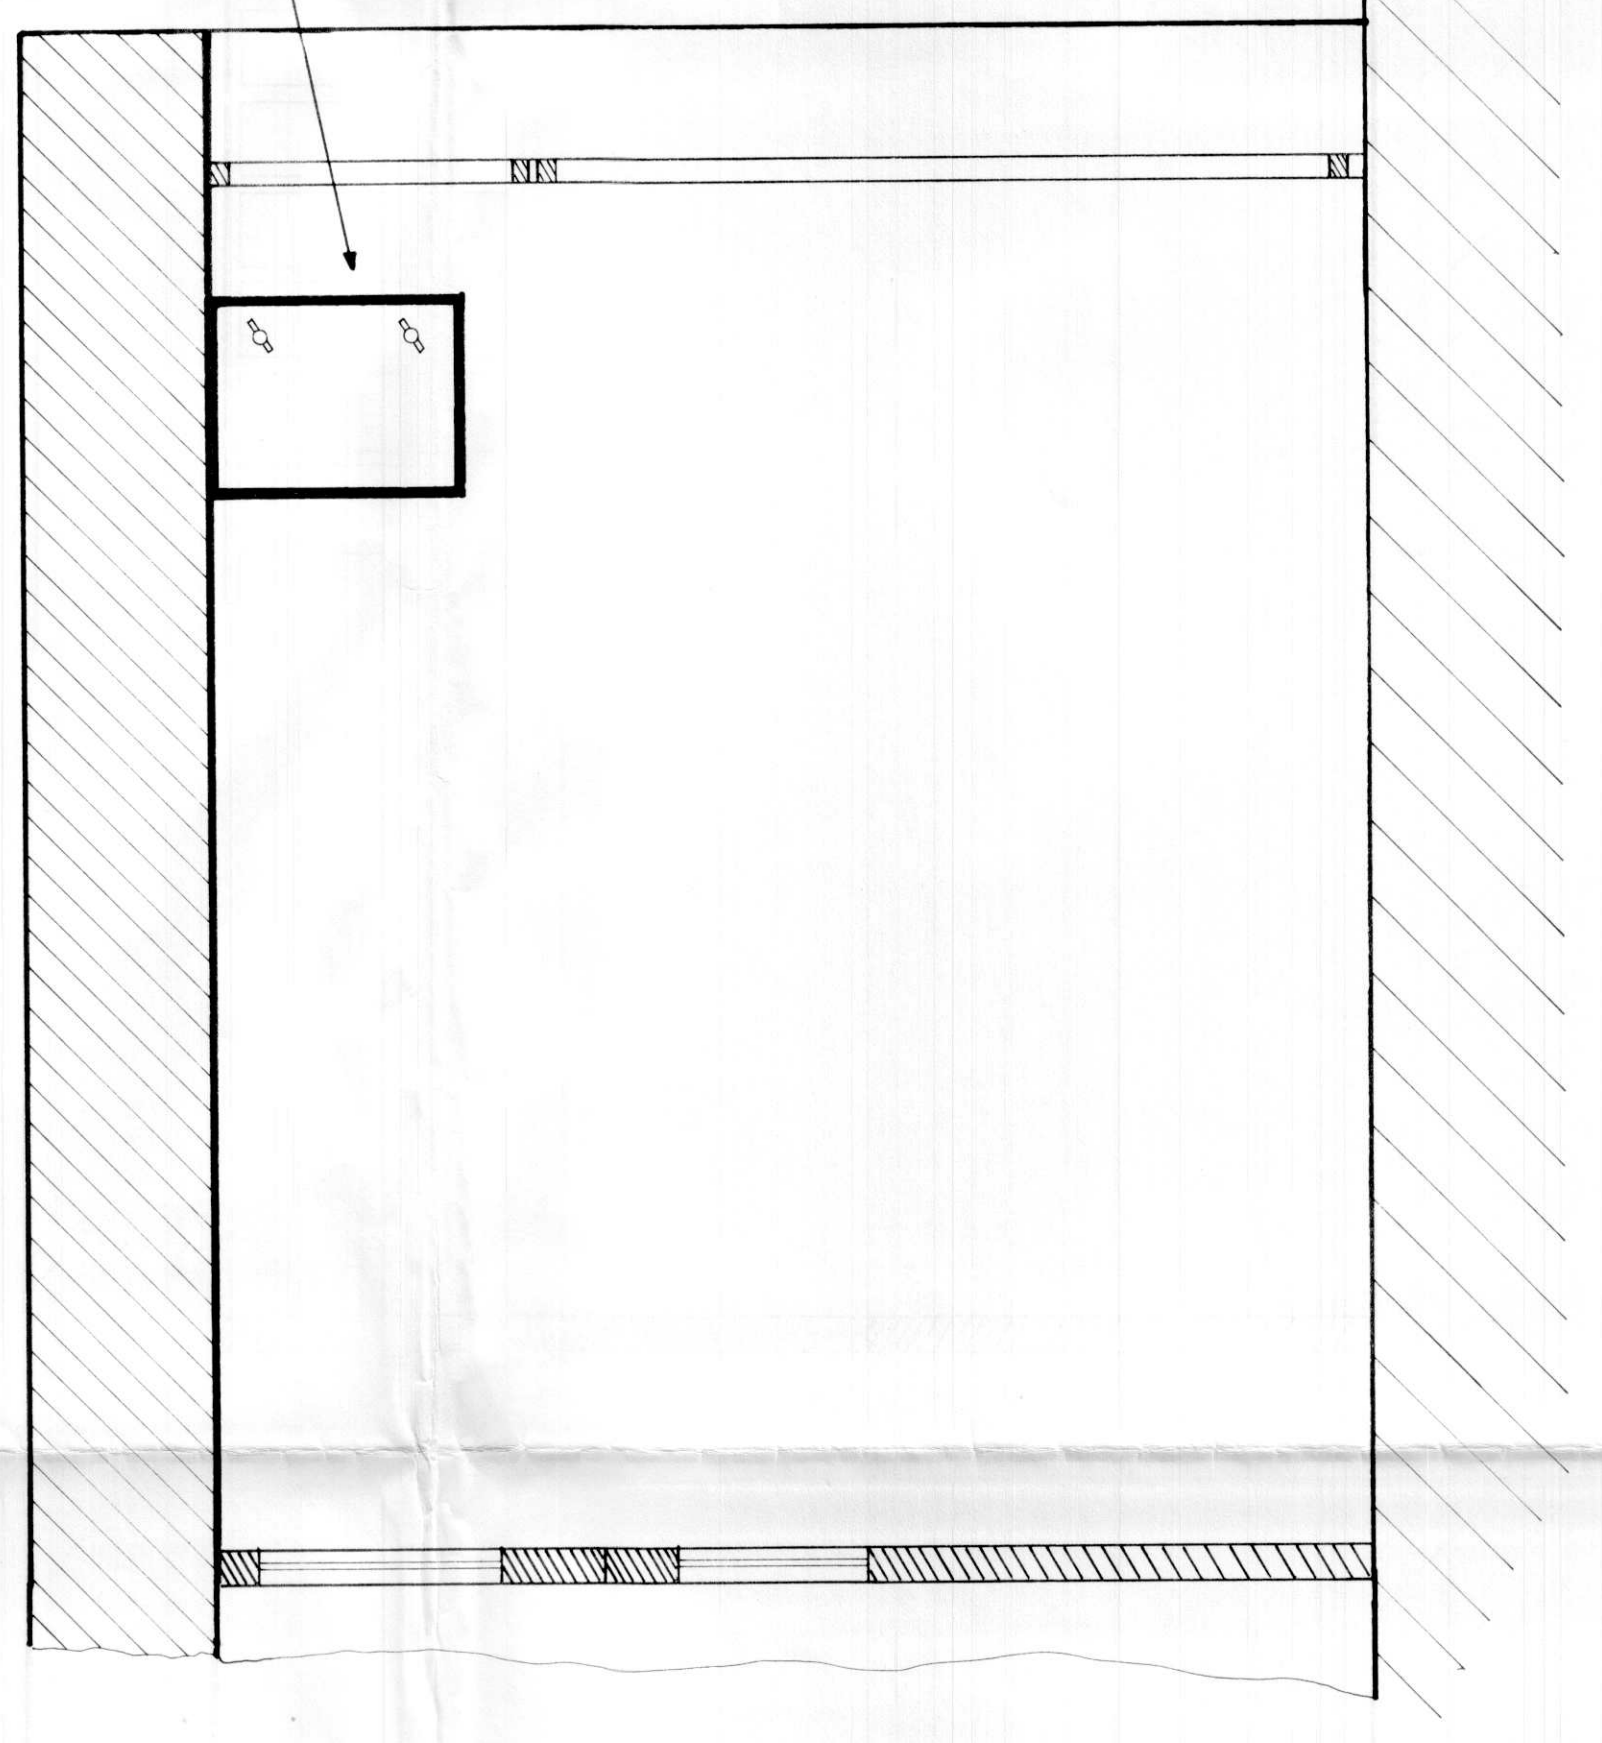

Corridoio

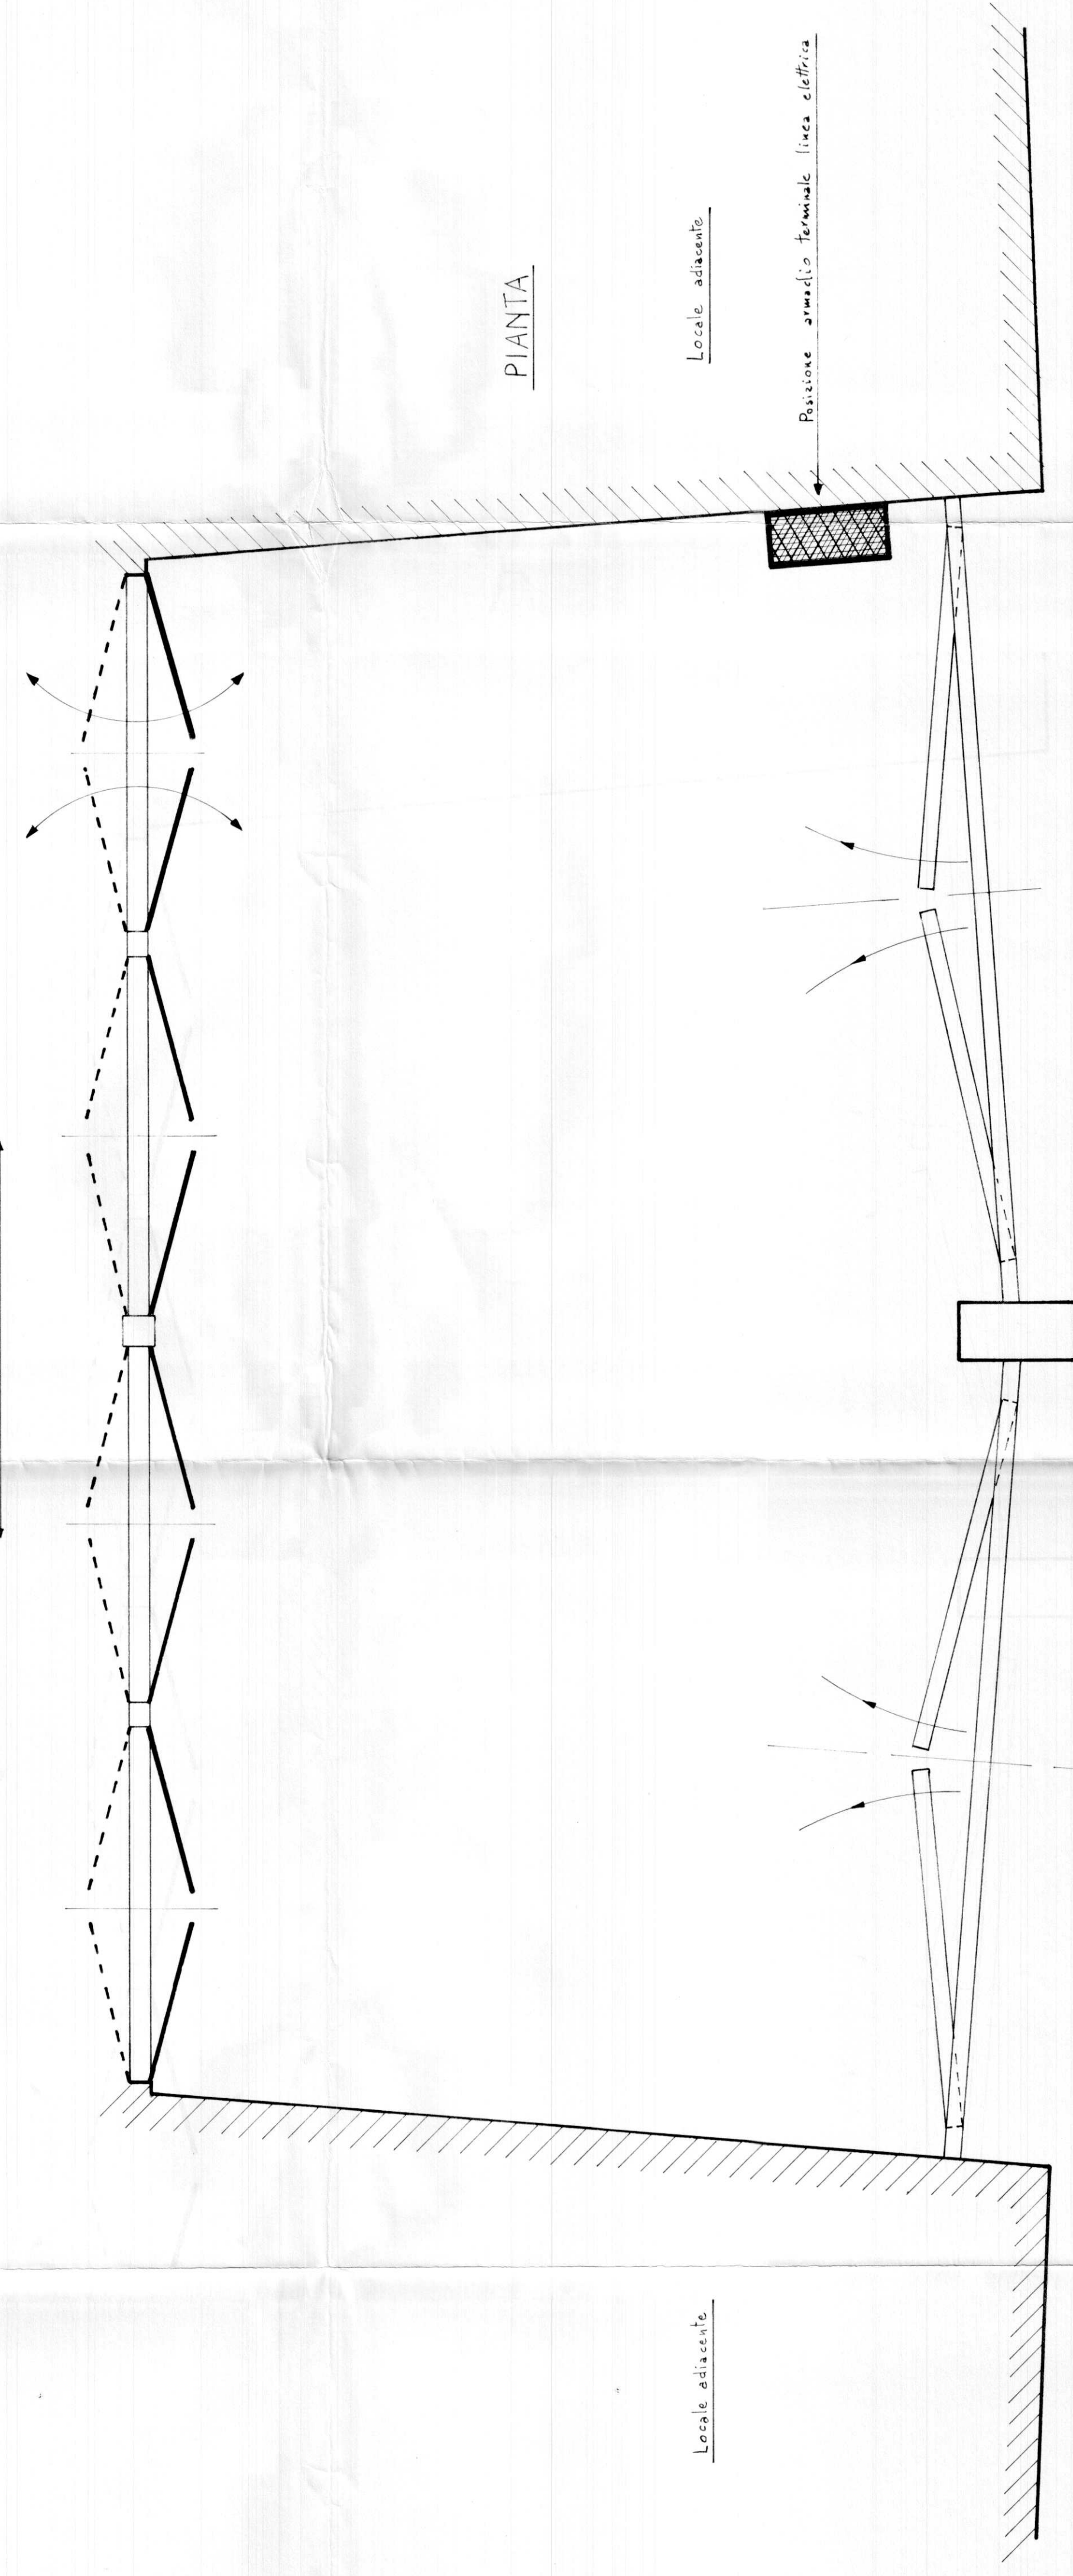

PIANTA

Locale adiacente

Locale adiacente


Area estera

CITTÀ DI TORINO		BIB. N°
UFFICIO TECNICO LL. PP. - RIP. XIX I.E.I.	SCALA - 1:20	
PALASPORT - INGRESSO N° 6 - POSIZIONE ARMADIO TECA	DATA - 5-10-1989	
BIS - 2° piano Quadrilatero	PROG.	INT. 7/8
		PRE. CR. 1/2/89/10/89