CITTA' DI TORINO
OPERE DI RIQUALIFICAZIONE FUNZIONALE E TECNOLOGICA DEL PALAZZETTO DELLO SPORT "RUFFINI"

INTERVENTI DI COMPLETAMENTO

PROGETTO ARCHITETTONICO

dott. arch. GIANCARLO PAVONI
dott. ing. Remo Mendolicchio
dott. arch. Stefano Freghieri

ARTECH STUDIO - Torino, via Vittorio Amedeo II n.21

PROGETTO IMPIANTI TECNOLOGICI E OPERE IN C.A.

termici e di trattamento aria, di raffrescamento e ventilazione forzata,
elettrici e speciali, di illuminazione, idrosanitari, antincendio e sicurezza

dott. ing. GIANCARLO GRAMONI

CYD - Torino, c.so Re Umberto n.129

CYD Studio d'Ingegneria di
dott. ing. GIANCARLO GRAMONI
Corso Re Umberto 129 – 10128 Torino
Tel. 011/318.67.10 Fax 011/316.41.61
email:studcyd@tin.it P. iva 07267540016

PROGETTO ESECUTIVO

A - 1.09 - PREDISPOSIZIONE DIFFUSIONE SONORA
CORONA
PIANTA PIANO COPERTURA

disegno	scala	data
20/A	1:200	OTTOBRE 2002

Visto il responsabile del procedimento dirigente del settore impianti sportivi
dott. ing. GIANCARLO REVELCHIONE

I.S.T.EL. snc di ROMANO S. & C.

Via S. Botticelli 26/d – 10154 Torino
Tel. 011/205.24.71 011/205.29.00
email: istel_torino@libero.it

DESCRIZIONE DELLE OPERE

PREDISPOSIZIONE IMPIANTO DIFFUSIONE SONORA

INSTALLAZIONE DI N. 8 CAVI FG70M1 PER N. 8 CASSE BOSE ESISTENTI NELLA CORONA, CON CONCENTRAZIONE CAVI IN CONTROL ROOM. PREDISPOSIZIONE STRADE ELETTRICHE PER POSTAZIONE ARBITRO (BORDO CAMPO) E SALA RADIO.
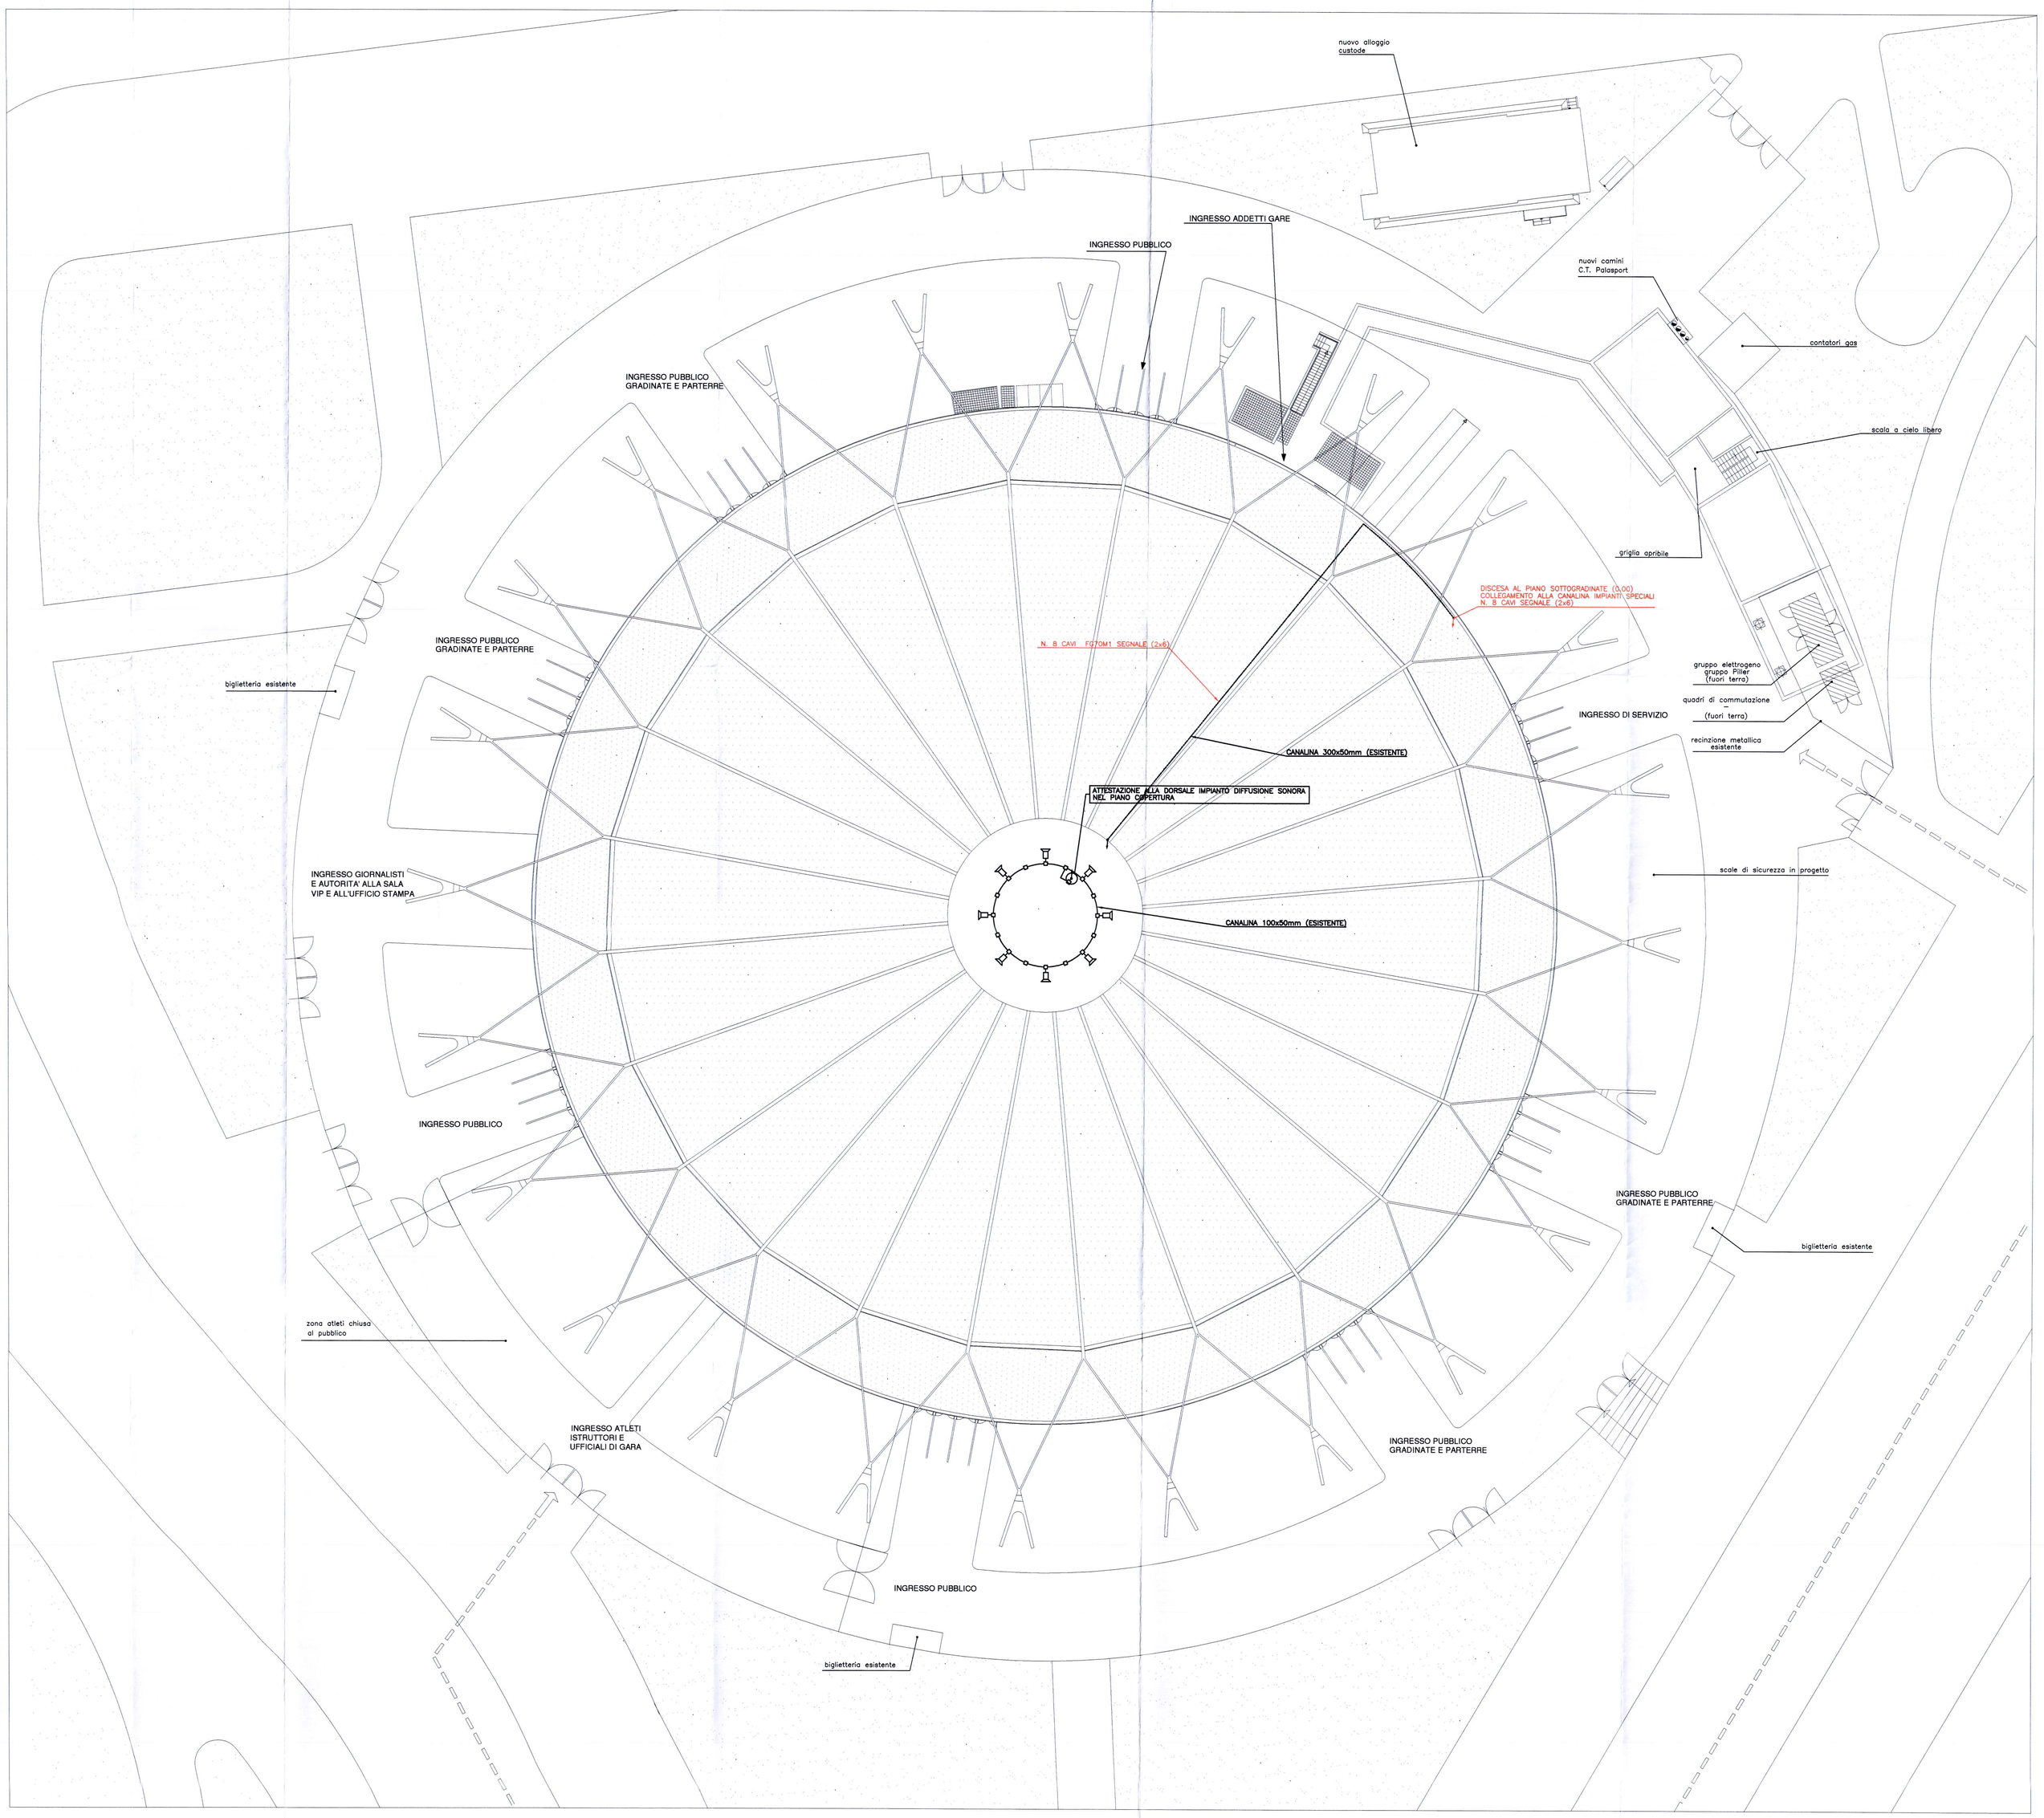
LEGENDA	
	CANALINA 300x50mm (ESISTENTE)
	CANALINA 100x50mm (ESISTENTE)
	DIFFUSORE SONORO (ESISTENTE)