

CITTA' DI TORINO
OPERE DI RIQUALIFICAZIONE FUNZIONALE E TECNOLOGICA
DEL PALAZZETTO DELLO SPORT "RUFFINI"



INTERVENTI DI COMPLETAMENTO

PROGETTO ARCHITETTONICO

dott. arch. GIANCARLO PAVONI ARTECH STUDIO - Torino, via Vittorio Amedeo II n.21
dott. ing. Ramo Mendolicochio
dott. arch. Stefano Freghieri

PROGETTO IMPIANTI TECNOLOGICI E OPERE IN C.A.

termici e di trattamento aria, di raffreddamento e ventilazione forzata,
elettrici e speciali, di illuminazione, idrosanitari, antincendio e sicurezza
dott. ing. GIANCARLO GRAMONI CYD - Torino, c.so Re Umberto n.129



Studio d'ingegneria di
CYD
dott. ing. GIANCARLO GRAMONI
Corso Re Umberto 129 - 10128 Torino
Tel. 011/318.67.10 Fax 011/316.41.61
email:studiodcyd@tin.it P. Iva 07267540016

PROGETTO ESECUTIVO

A - 1.03 - INTEGRAZIONE RETE TELECOM - RETE PRIMARIA

PIANTA DELLE SOTTOGRADINATE (0.00) E AREA ESTERNA

disegno	scala	data
5/A	1:200	SETTEMBRE 2004

Visto il responsabile del procedimento dirigente del settore impianti sportivi
dott. ing. GIANCARLO REVELCHIONE

LE REALIZZAZIONI EFFETTUATE IN ROSSO SONO A CURA DELLA DITTA:


I.S.T.E.L. snc di ROMANO S. & C.

Via S. Botticelli 28/d - 10154 Torino
Tel. 011/205.24.71 011/205.29.00
email: istel_torino@libero.it



LEGENDA

	TUBI PVC INCASSATO A PAVIMENTO
--	--------------------------------

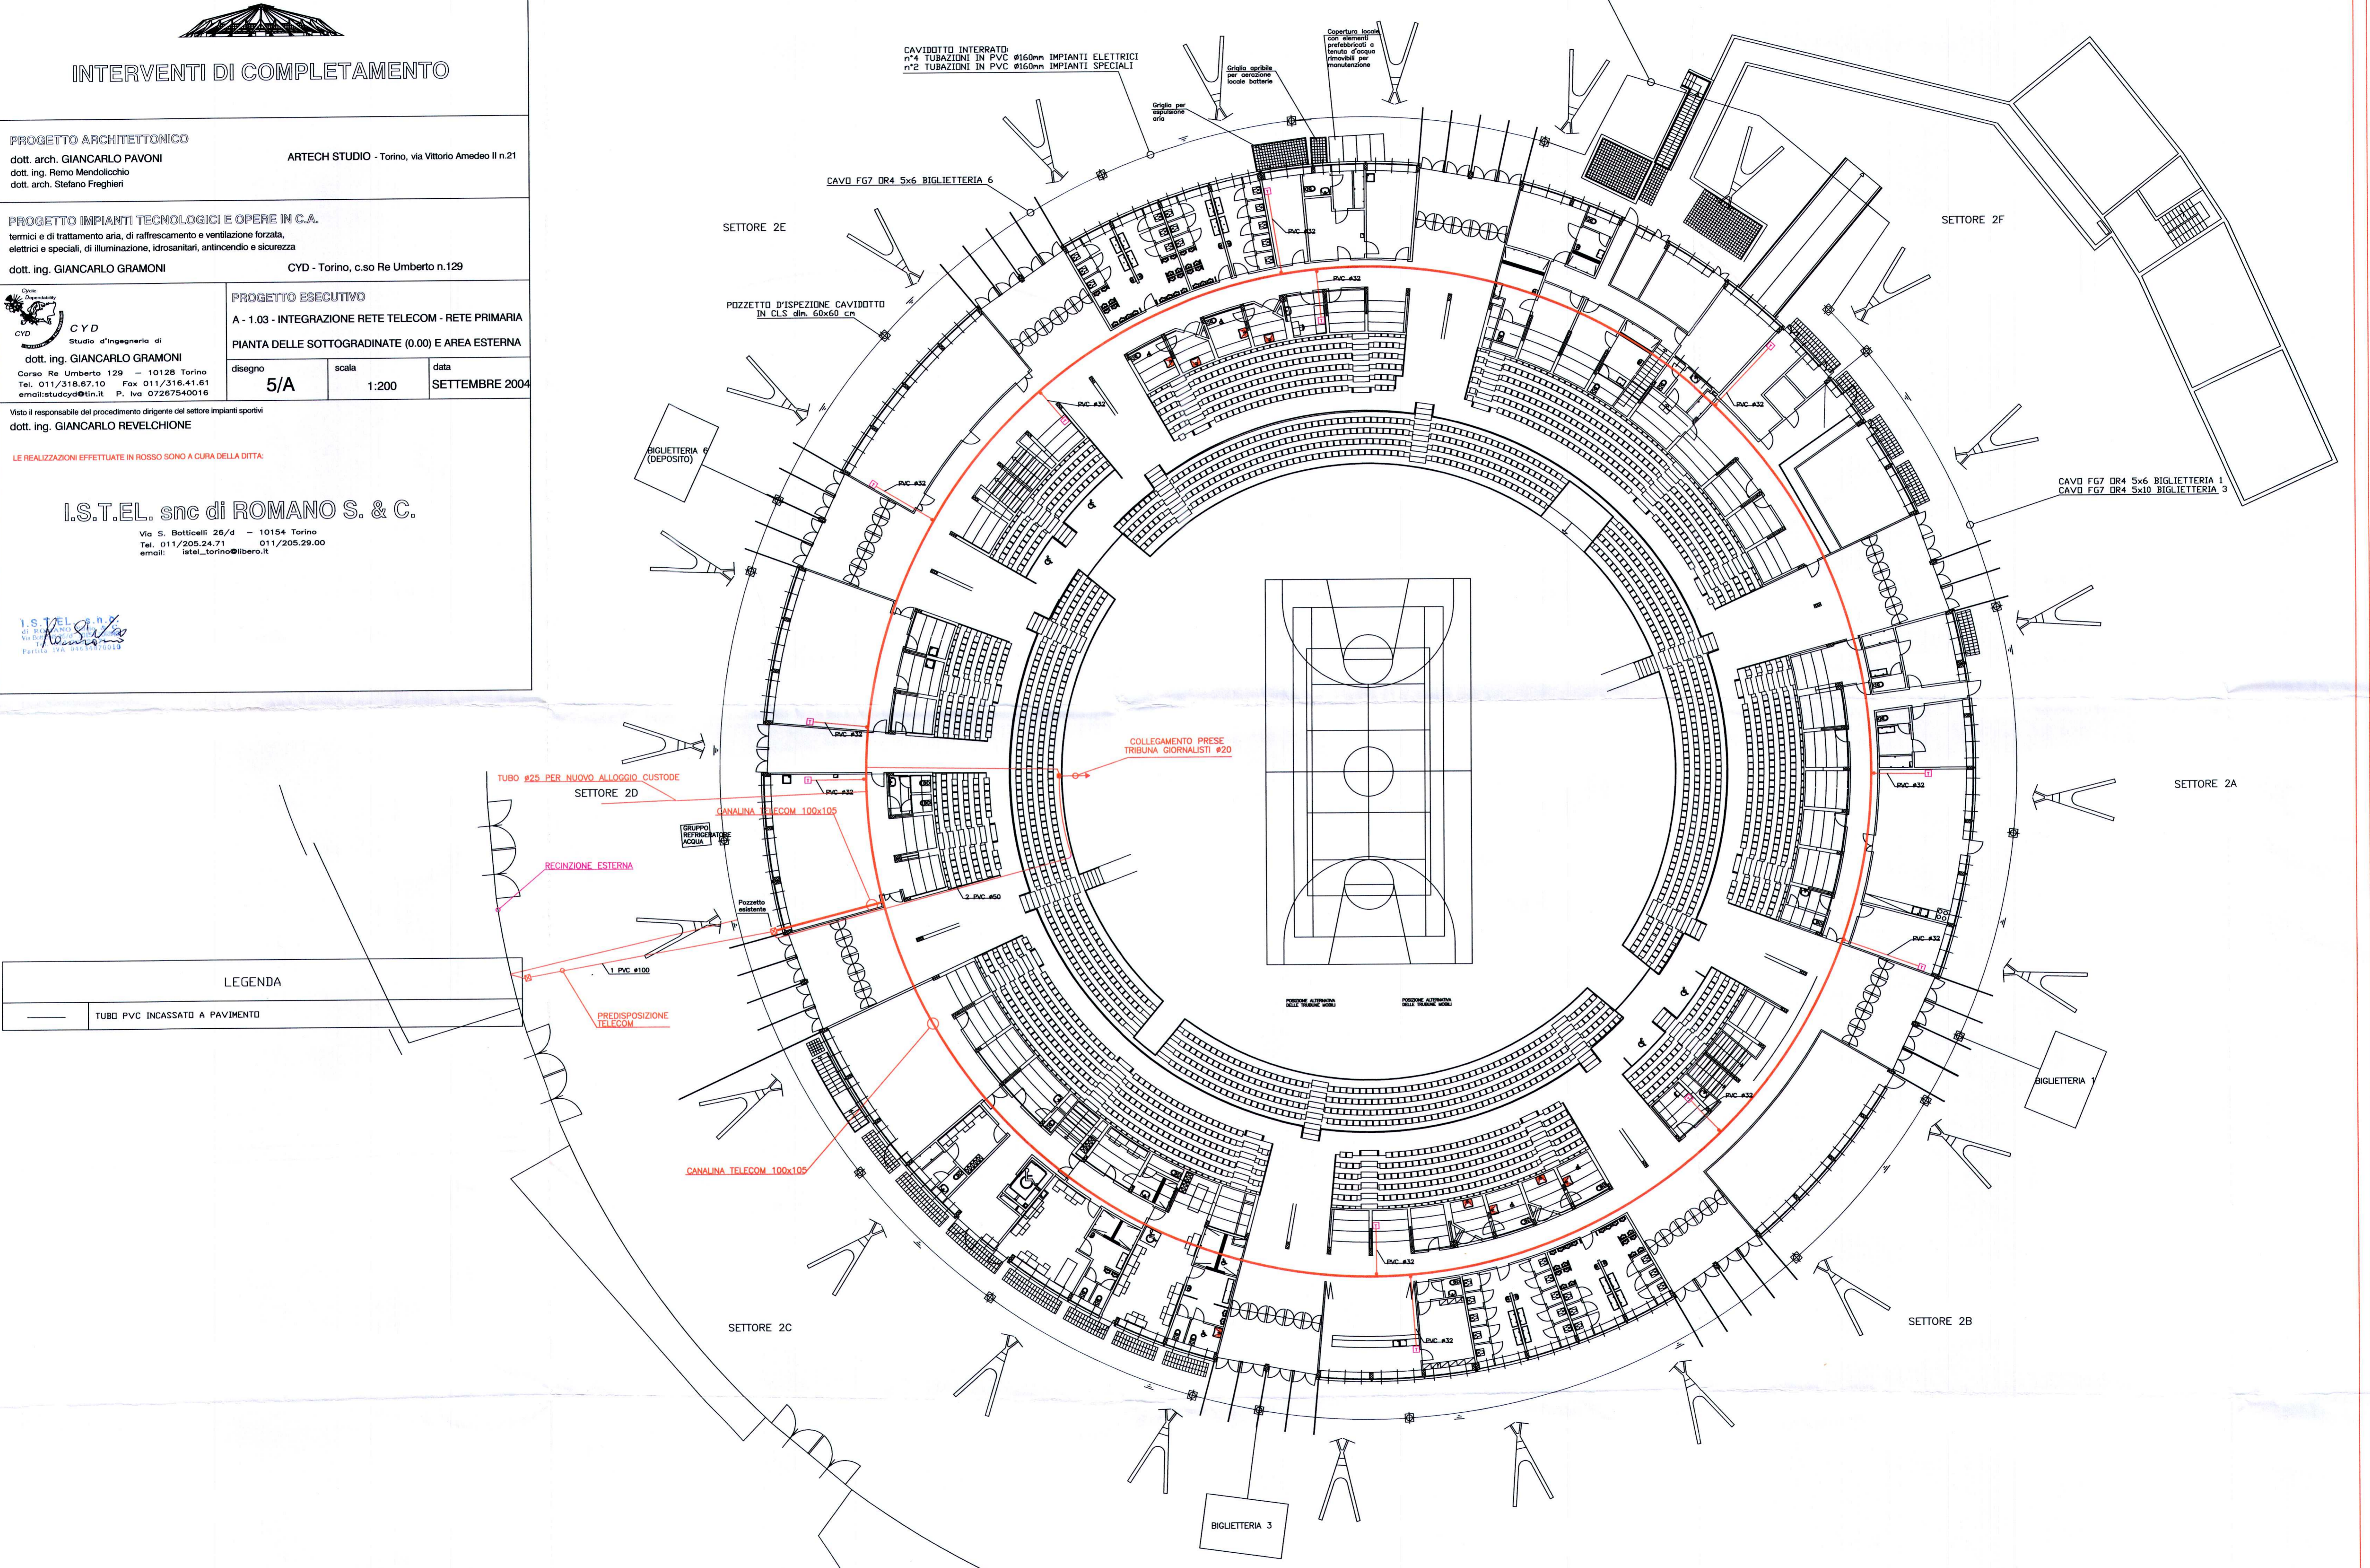

CAVODOTTO INTERRATO:
n°4 TUBAZIONI IN PVC Ø160mm IMPIANTI ELETTRICI
n°2 TUBAZIONI IN PVC Ø160mm IMPIANTI SPECIALI

CAVODOTTO INTERRATO:
n°4 TUBAZIONI IN PVC Ø160mm IMPIANTI ELETTRICI
n°2 TUBAZIONI IN PVC Ø160mm IMPIANTI SPECIALI

CAVO FG7 DR4 5x6 BIGLIETTERIA 6

SETTORE 2E

POZZETTO D'ISPEZIONE CAVIDOTTO
IN CLS dim. 60x60 cm

SETTORE 2F

CAVO FG7 DR4 5x6 BIGLIETTERIA 1
CAVO FG7 DR4 5x10 BIGLIETTERIA 3

COLLEGAMENTO PRESE
TRIBUNA GIORNALISTI #20

TUBO Ø25 PER NUOVO ALLOGGIO CUSTODE

SETTORE 2D

REGINZIONE ESTERNA

GRUPPO REFRIGERATORE ACQUA

CANALINA TELECOM 100x100

PREDISPOSIZIONE TELECOM

CANALINA TELECOM 100x100

SETTORE 2C

SETTORE 2B

SETTORE 2A

BIGLIETTERIA 3

BIGLIETTERIA 1

BIGLIETTERIA 6
(DEPOSITO)