

CITTA' DI TORINO

PERIZIA TECNICO-NORMATIVA DEGLI IMPIANTI
ELETTRICI E SPECIALI PER INTERVENTI DI
MANUTENZIONE STRAORDINARIA PRESSO L'IMPIANTO
SPORTIVO "PRIMO NEBIOLO"
VIALE HUGUES, 10 - TORINO
STADIO DI ATLETICA

Titolare dell' attivita'



Il progettista :

P.I. Bruno Marcon
C. so C. G. Allamano, 40 Int. 7
10136 - Torino
Tel. 011-35.17.28
Fax 011-35.45.78
e mail progetti@studiotecnica-marcon.it



collaboratori :

P.I. Simona Raballo
P.I. Mirko Raballo

IMPIANTI ELETTRICI E SPECIALI

OGGETTO

VERIFICHE ILLUMINOTECNICHE
15.02.2012
(AGG. 22.10.2012)

NOME-FILE Scala Plot

P1365_11_IE-D-04_2 ---

RIFERIMENTO


SCALA

REV	MODIFICHE	DATA	DISEGNATORE
0	EMISSIONE	Luglio 2011	M.R.
1	REVISIONE	Febbraio 2012	M.R.
2	REVISIONE	ottobre 2012	M.R.
3			
4			
5			


ELABORATO

IE-D-04_2

VERIFICHE ILLUMINOTECNICHE
15/02/12 (AGG. 22/10/2012)
- torri faro 1 e 2 accese

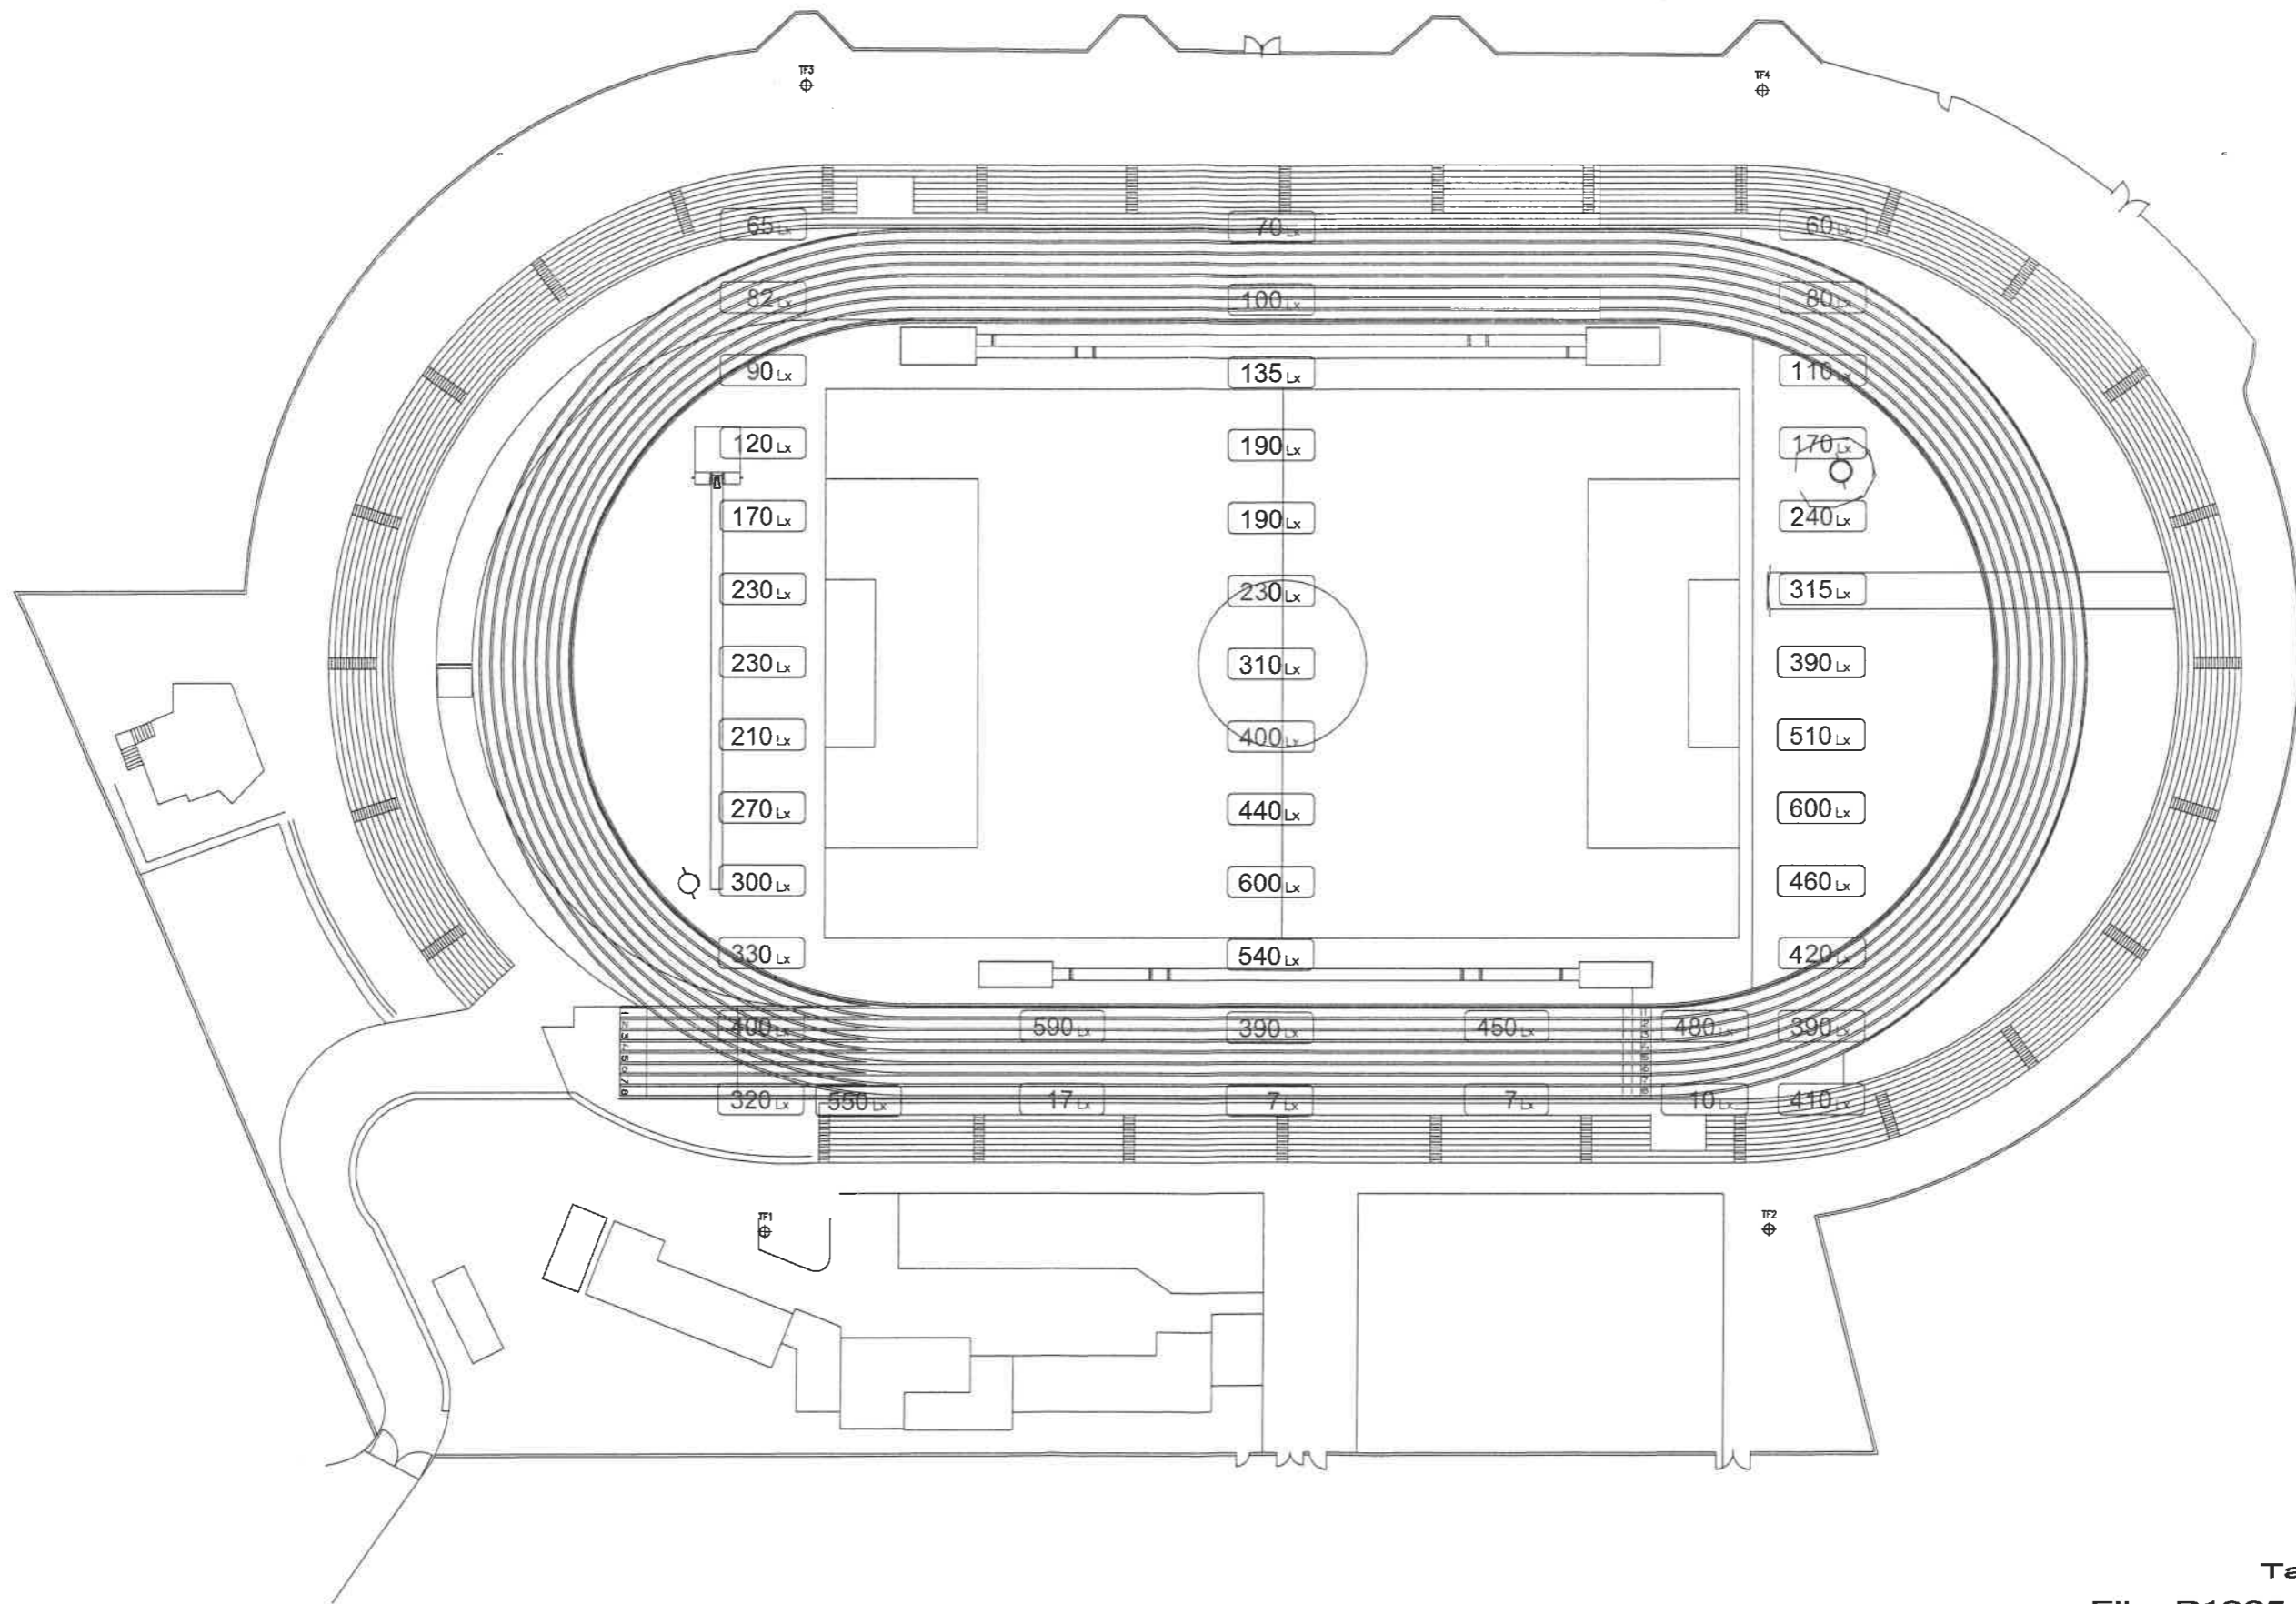


VERIFICHE ILLUMINOTECNICHE
15/02/12 (AGG. 22/10/2012)
- torri faro 1 - 2 - 3 - 4 accese

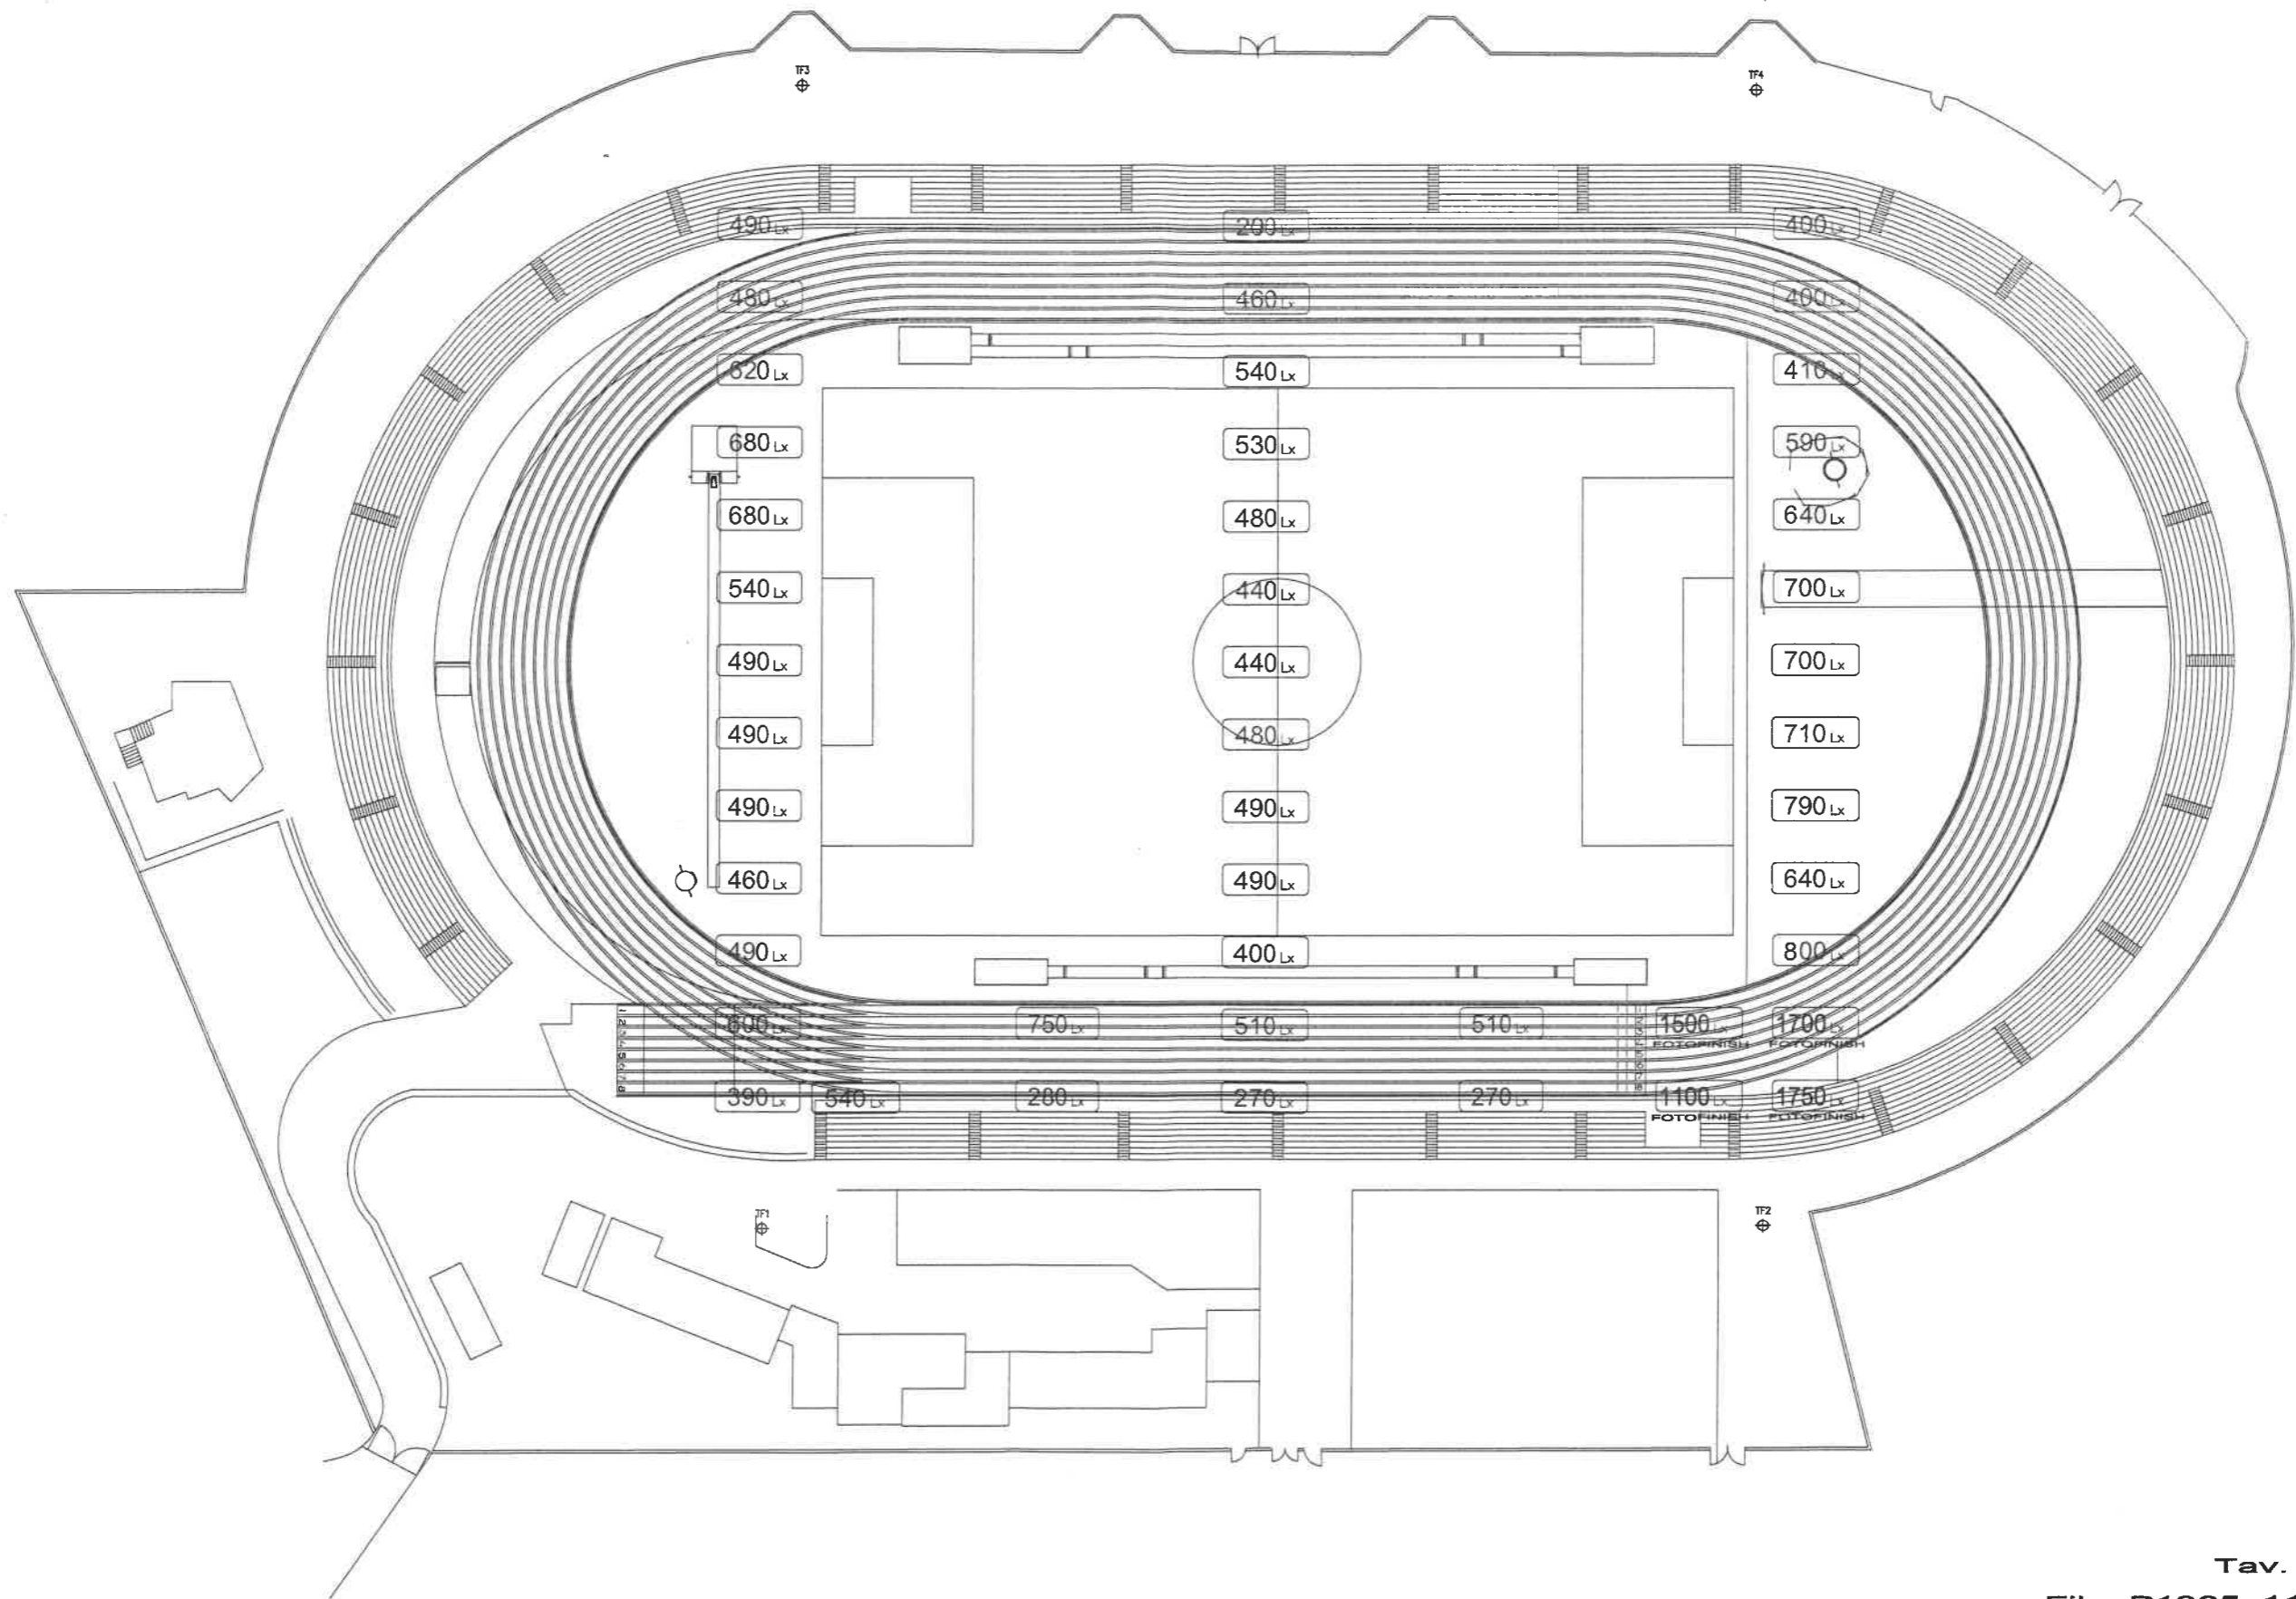


VERIFICHE ILLUMINOTECNICHE

15/02/12 (AGG. 22/10/2012)


- torre faro 2 da UPS accesa

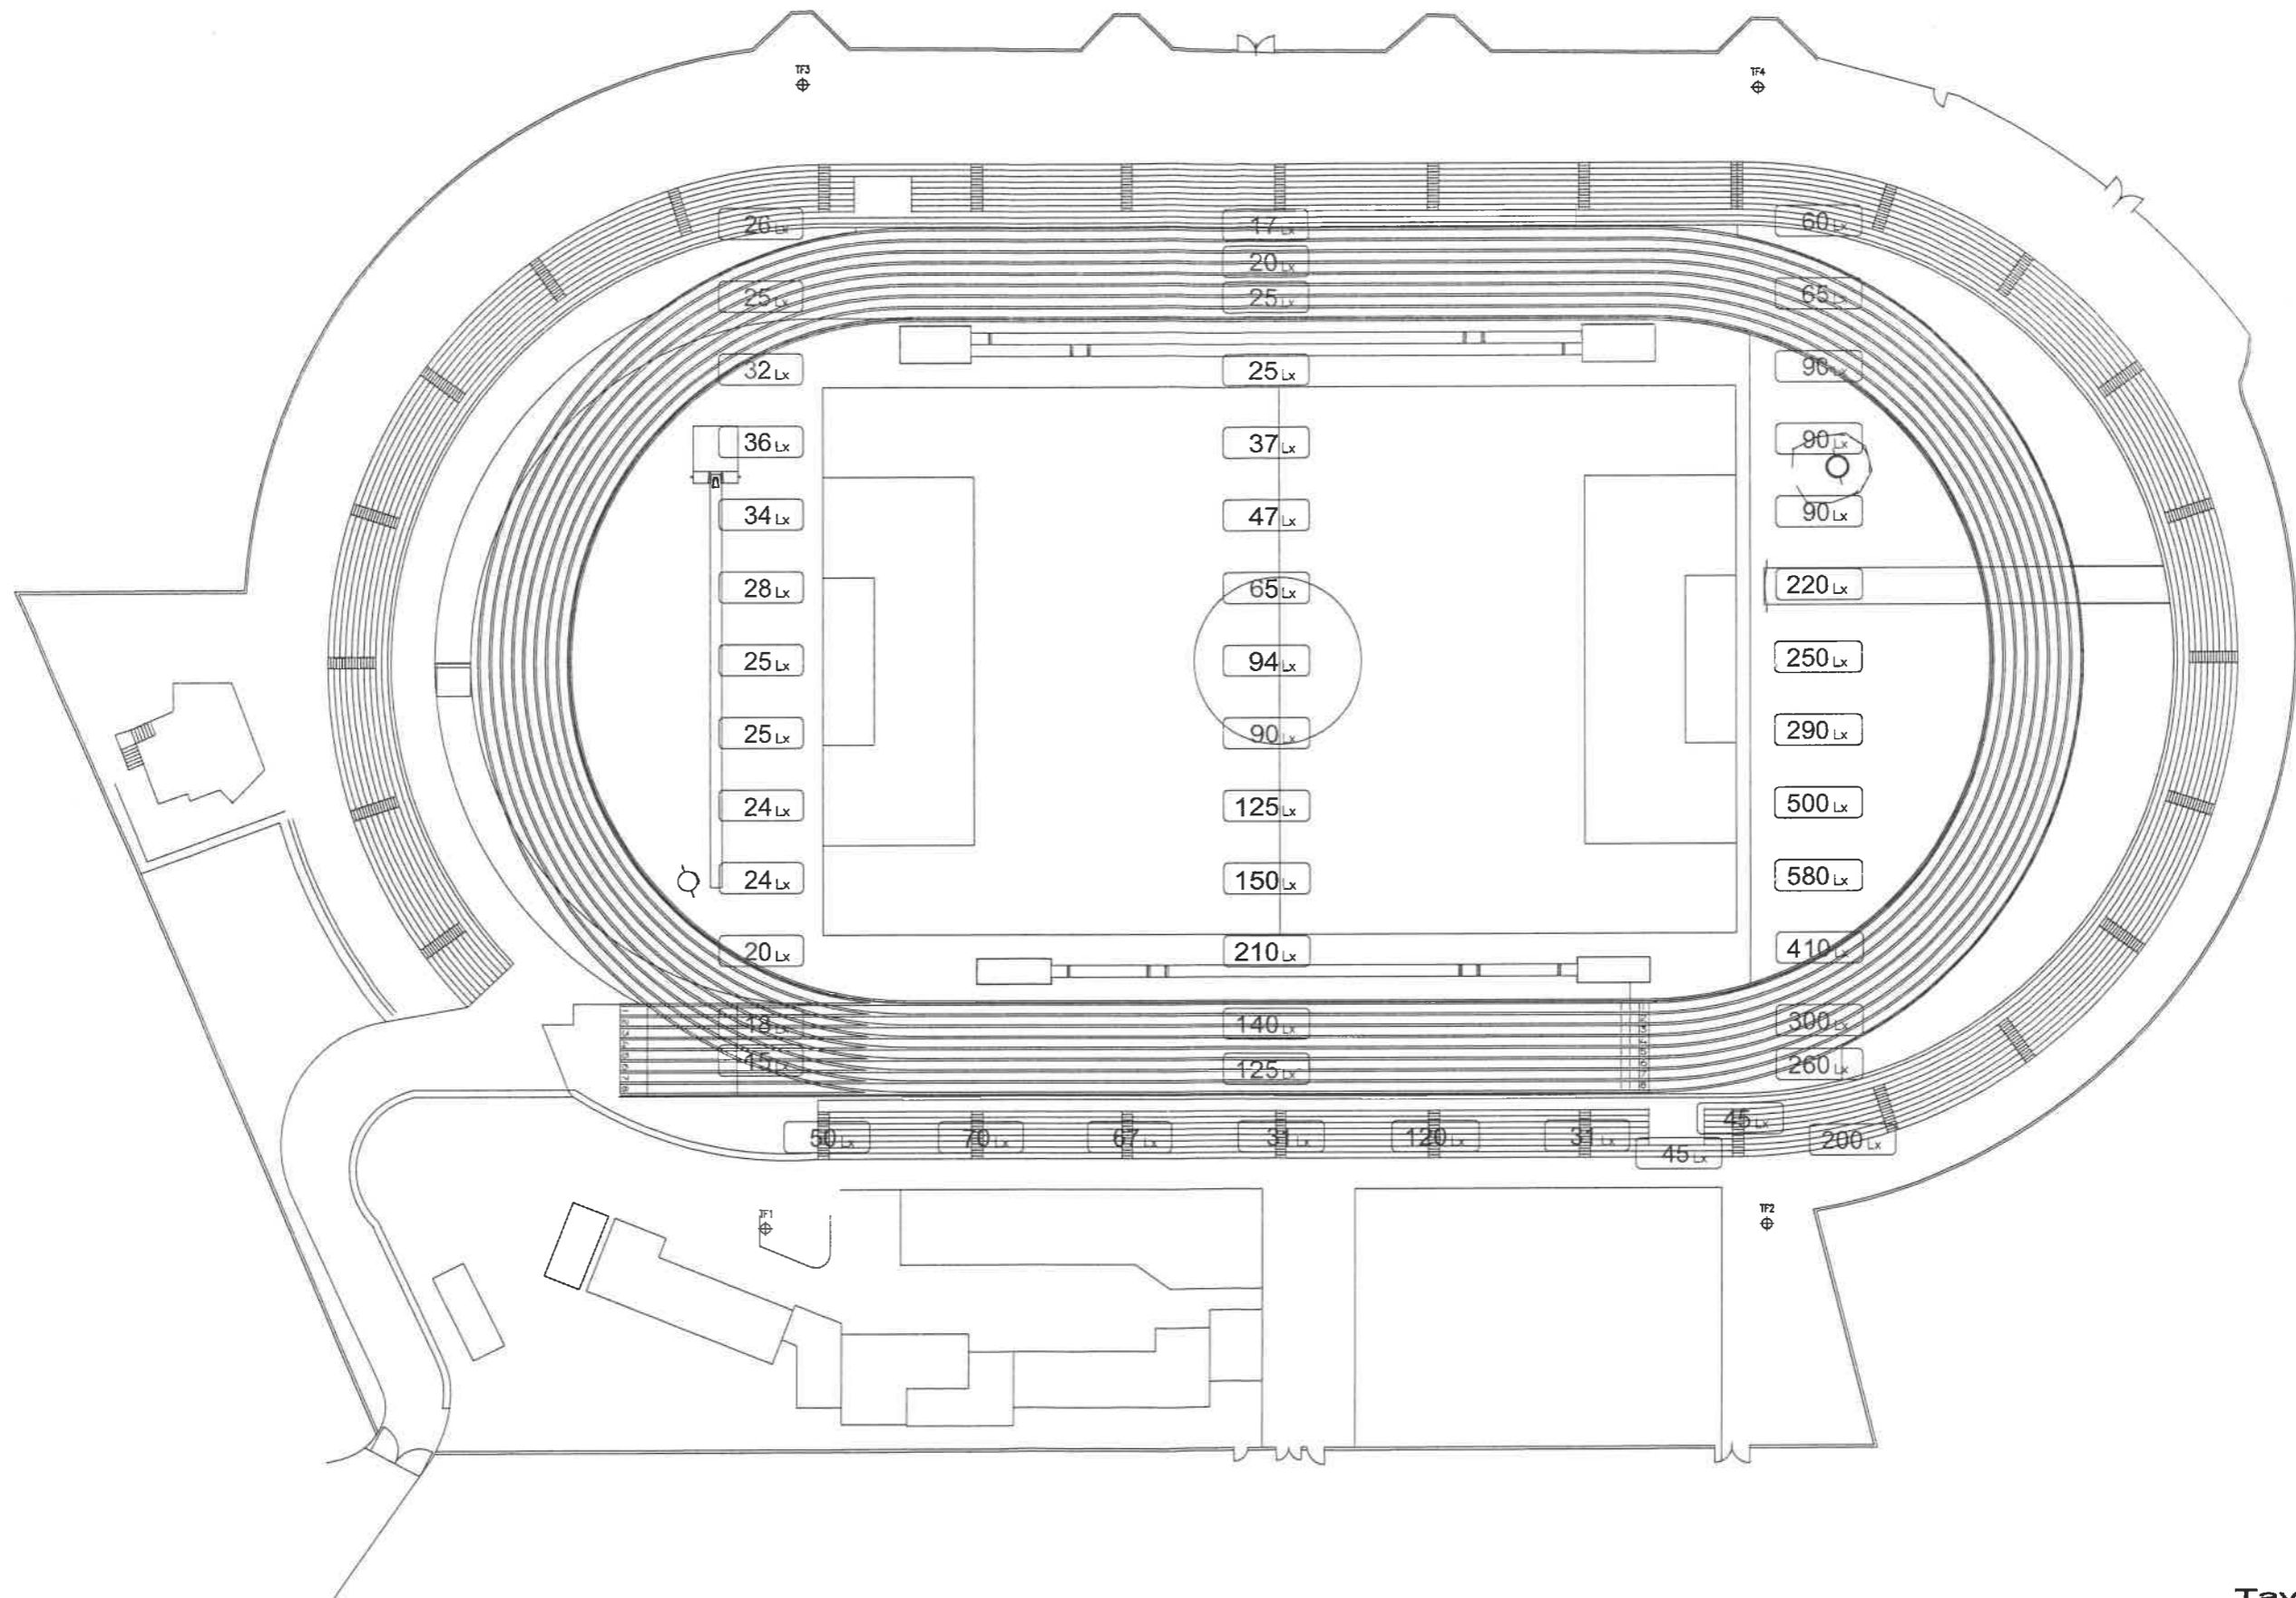


VERIFICHE ILLUMINOTECNICHE
15/02/12 (AGG. 22/10/2012)
- perimetro + fori faro 1 e 2 accese

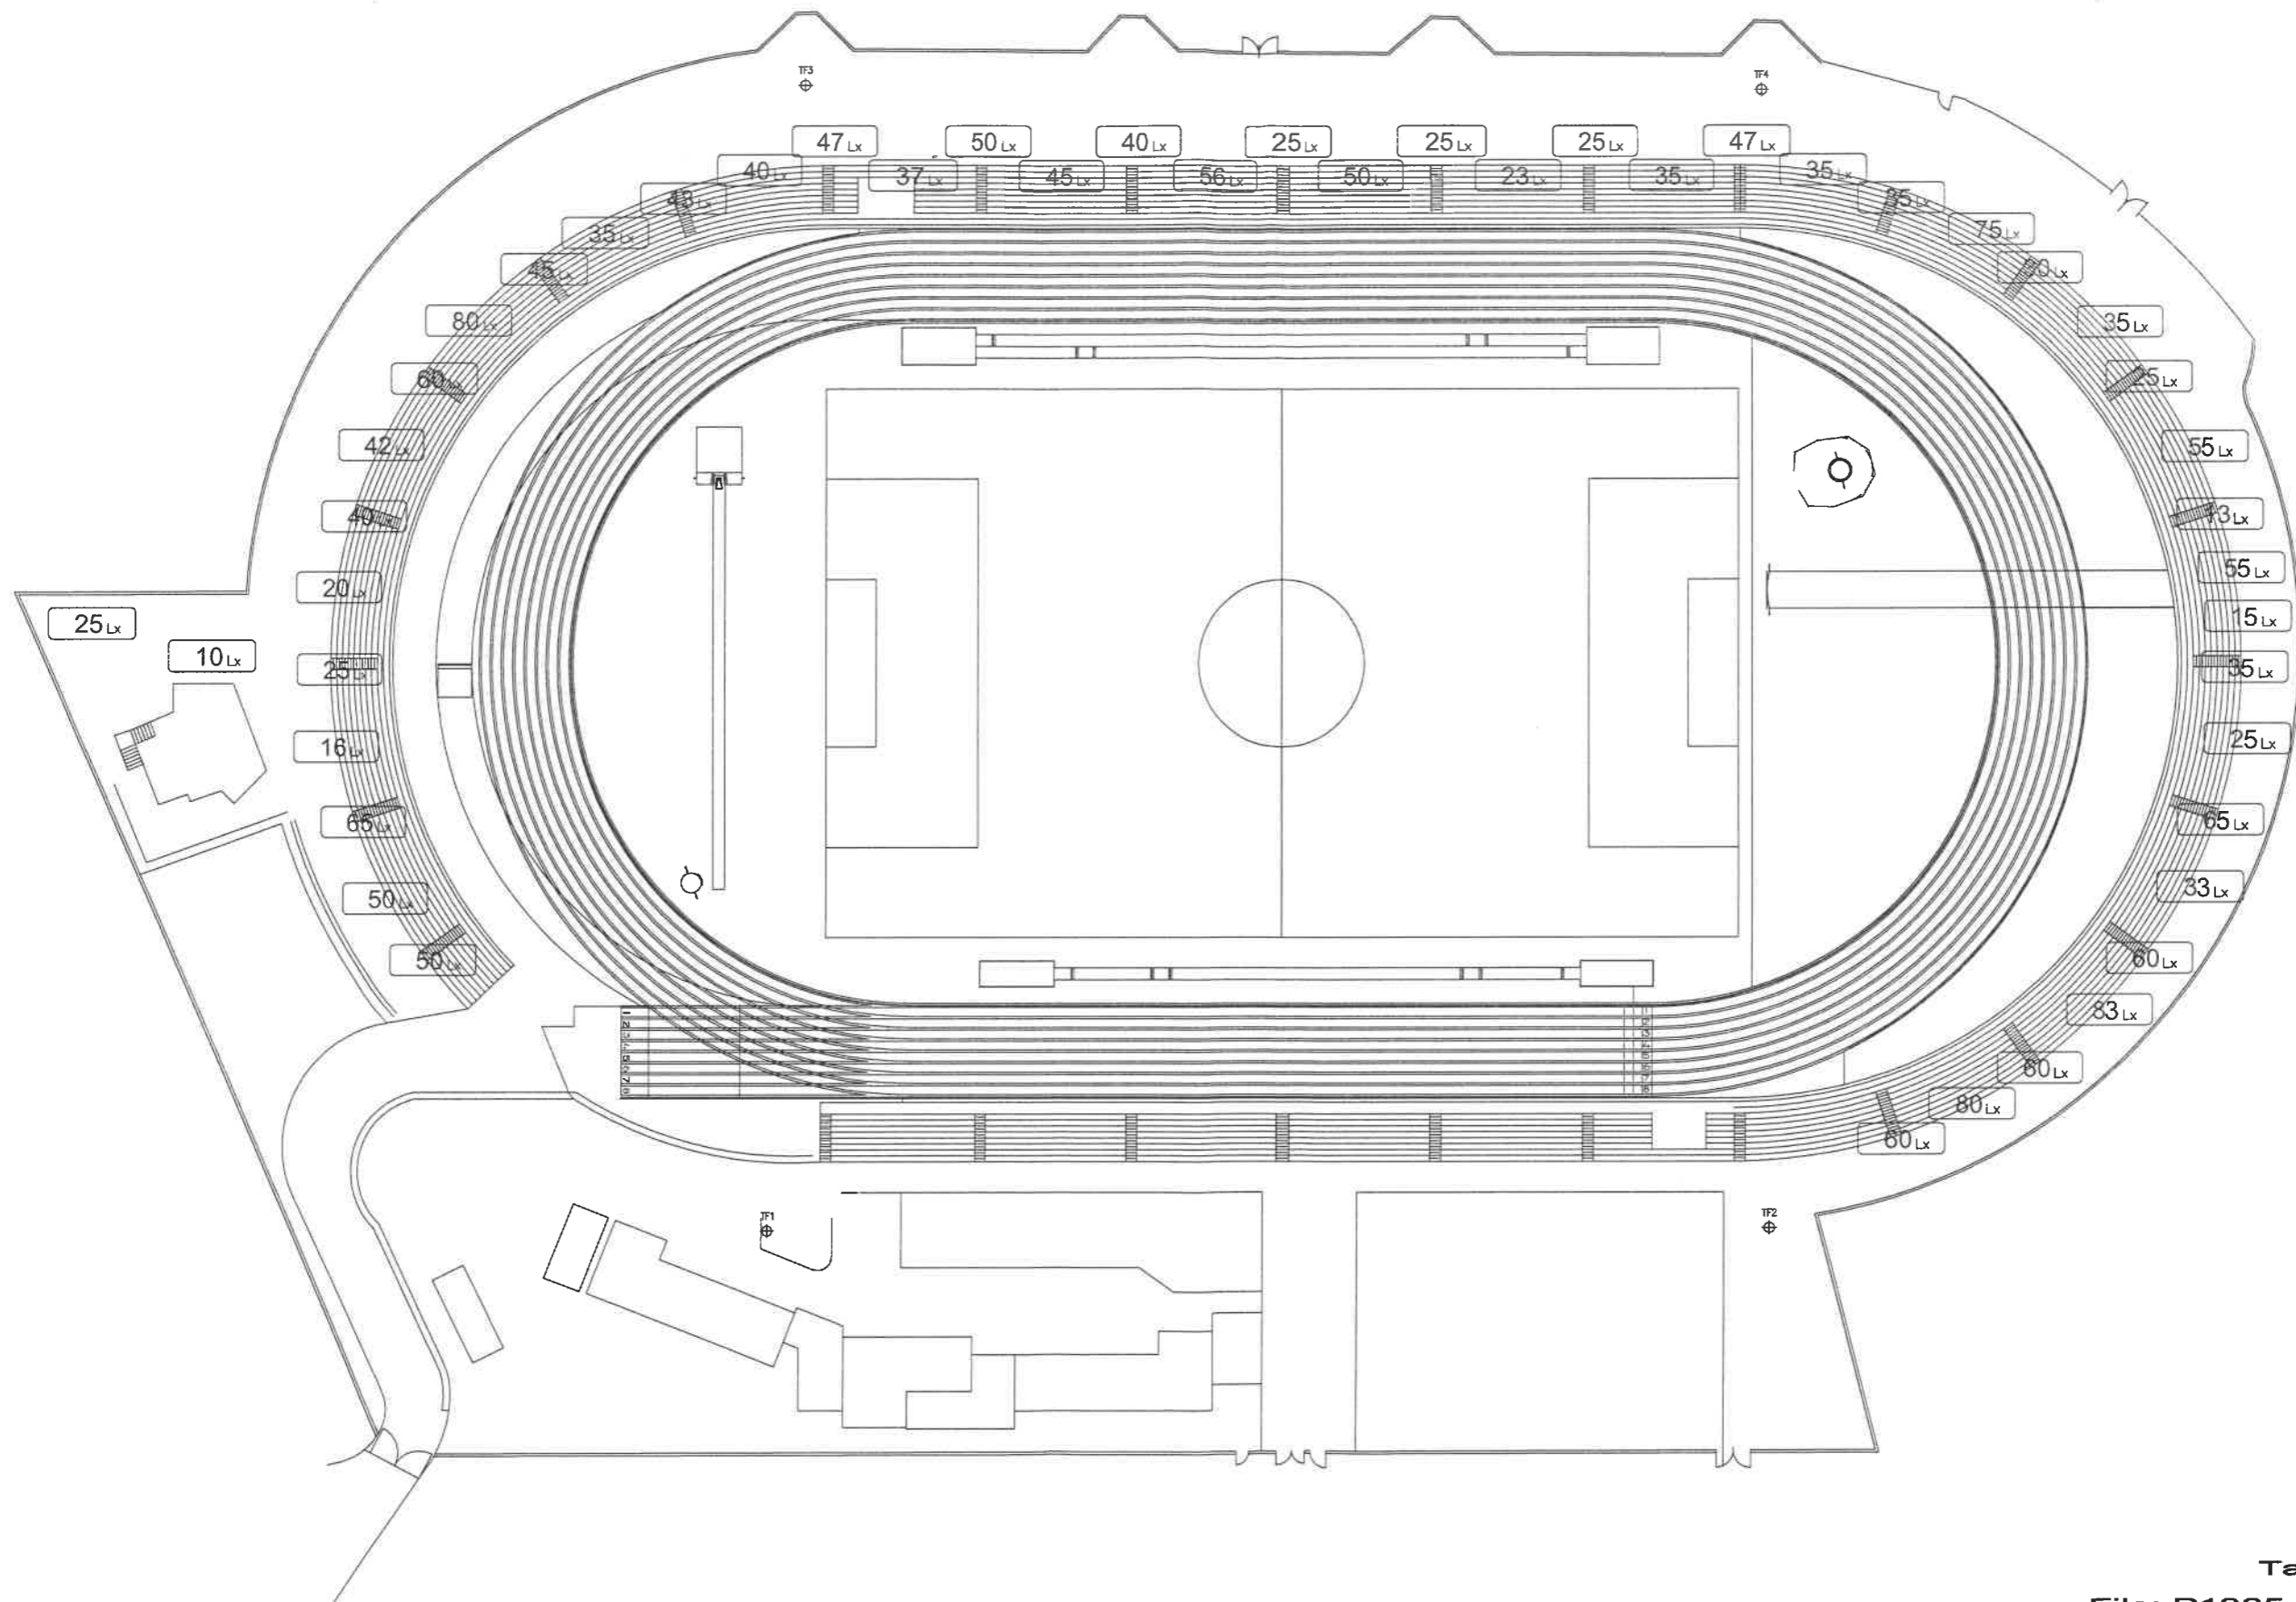

VERIFICHE ILLUMINOTECNICHE
15/02/12 (AGG. 22/10/2012)
- pista di atletica al piano interrato - apparecchi autoalimentati

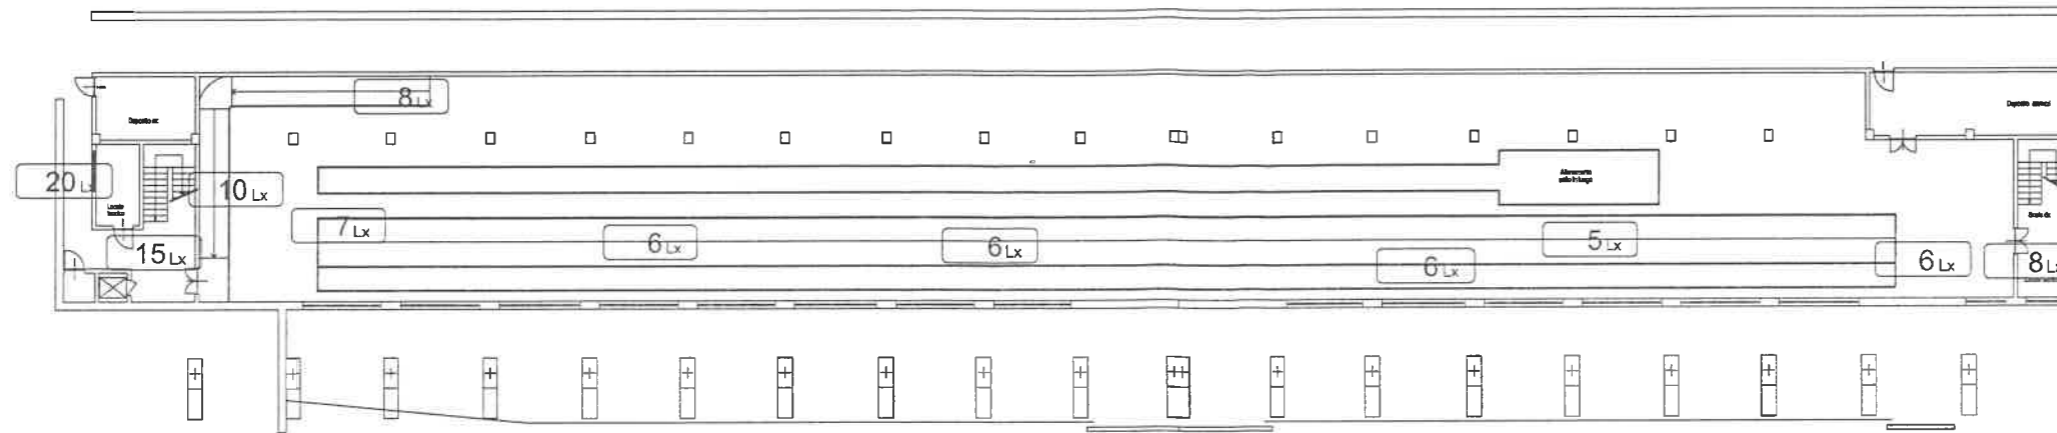

VERIFICHE ILLUMINOTECNICHE
15/02/12 (AGG. 22/10/2012)
- sottoribuna da UPS - apparecchi autoalimentati

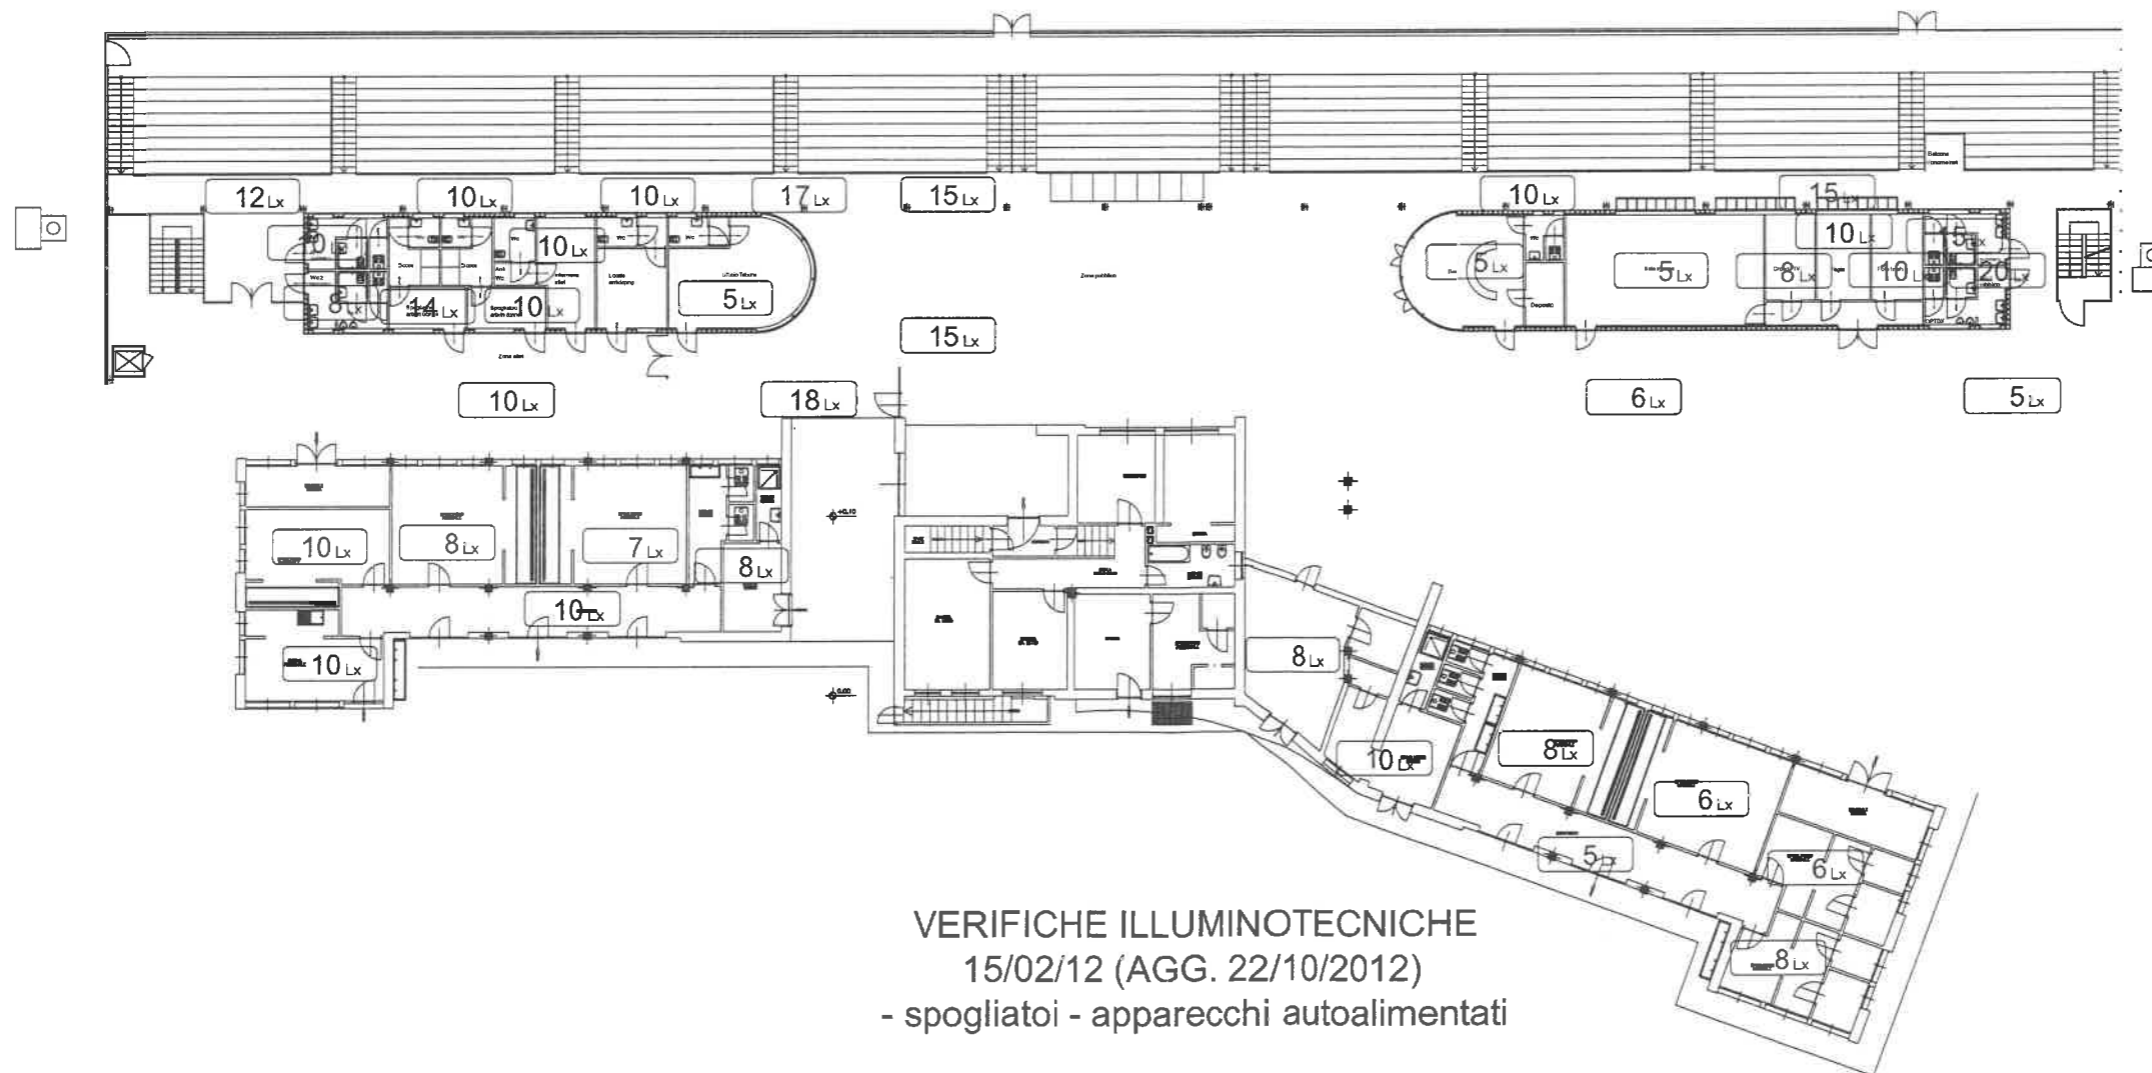

VERIFICHE ILLUMINOTECNICHE
15/02/12 (AGG. 22/10/2012)
- spogliatoi - apparecchi autoalimentati